


Schachtskizze

Schachtbezeichnung:	2451000112	Baustoff Schachthals: Beton
Schachttyp:	DN1000	Baustoff Schachtunterteil: Beton
Rechtswert Schachtmitte:	716938,26	Baustoff Gerinne: Auskleidung - Kunststoffgerinne
Hochwert Schachtmitte:	5676948,60	Baustoff Schachtoberteil: Beton
Deckelhöhe:	122,57	
Schachtsohle:	120,97	

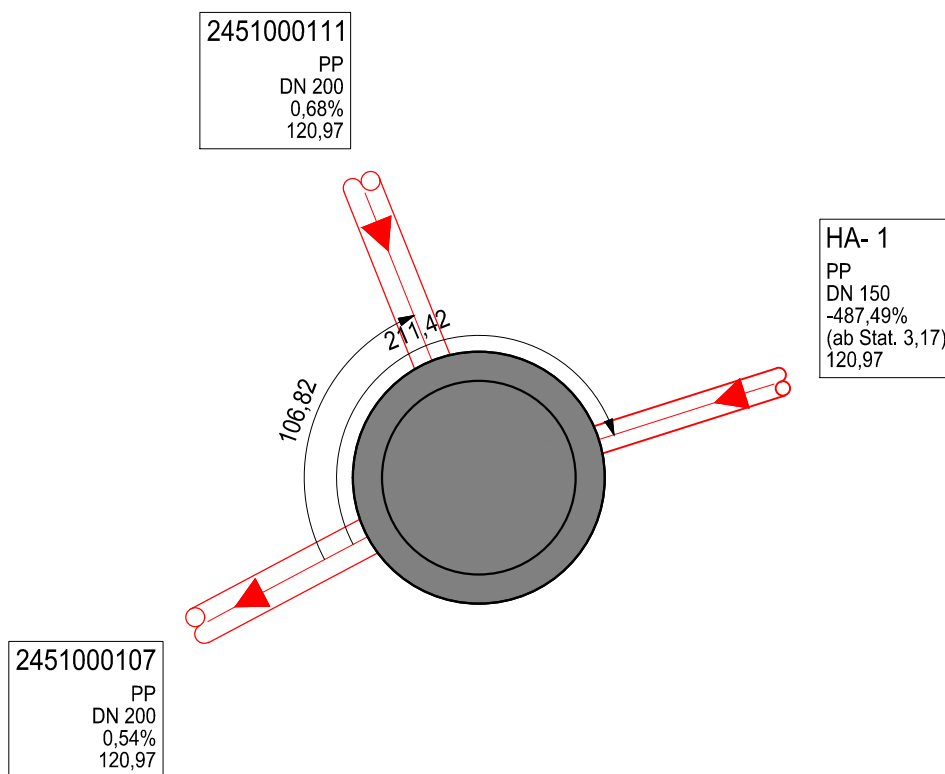

- Höhenangaben in DHHN2016
 - Winkelangaben in Gon

Maßstab: 1 : 40