


Schachtskizze

Schachtbezeichnung:	2453000102	Baustoff Schachthals: Beton
Schachttyp:	DN1000	Baustoff Schachtunterteil: Beton
Rechtswert Schachtmitte:	716193,89	Baustoff Gerinne: Auskleidung - Kunststoffgerinne
Hochwert Schachtmitte:	5678161,98	Baustoff Schachtoberteil: Beton
Deckelhöhe:	126,16	
Schachtsohle:	124,36	

2453000103
Stz
DN 200
0,66%
124,36

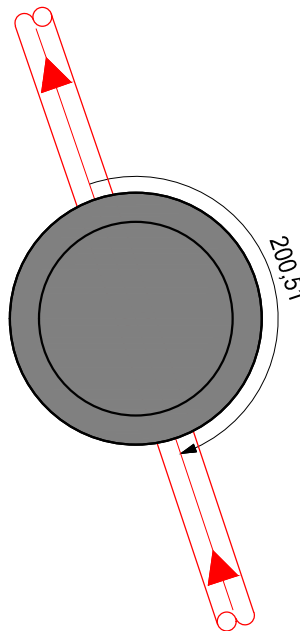

2453000101
Stz
DN 200
0,94%
124,36

- Höhenangaben in DHHN2016
- Winkelangaben in Gon

Maßstab: 1 : 40