


Schachtskizze

Schachtbezeichnung:	2453000105	Baustoff Schachthals: Beton
Schachttyp:	DN1000	Baustoff Schachtunterteil: Beton
Rechtswert Schachtmitte:	716111,71	Baustoff Gerinne: Auskleidung - Kunststoffgerinne
Hochwert Schachtmitte:	5678391,63	Baustoff Schachtoberteil: Beton
Deckelhöhe:	120,09	
Schachtsohle:	118,34	

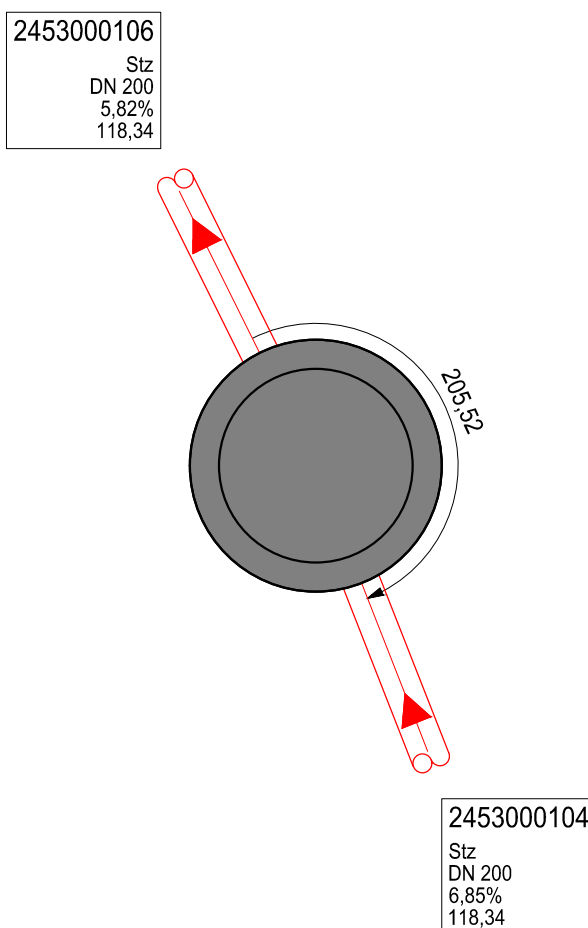

- Höhenangaben in DHHN2016
 - Winkelangaben in Gon

Maßstab: 1 : 40