


Schachtskizze

Schachtbezeichnung:	2453000106	Baustoff Schachthals: Beton
Schachttyp:	DN1000	Baustoff Schachtunterteil: Beton
Rechtswert Schachtmitte:	716076,81	Baustoff Gerinne: Auskleidung - Kunststoffgerinne
Hochwert Schachtmitte:	5678461,95	Baustoff Schachtoberteil: Beton
Deckelhöhe:	115,77	
Schachtsohle:	113,77	

2453000107
 Stz
 DN 200
 3,17%
 113,77

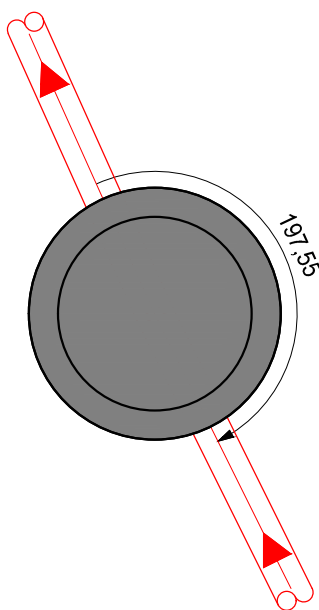

2453000105
 Stz
 DN 200
 5,82%
 113,77

- Höhenangaben in DHHN2016
 - Winkelangaben in Gon

Maßstab: 1 : 40