


Schachtskizze

Schachtbezeichnung:	2453000107	Baustoff Schachthals: Beton
Schachttyp:	DN1000	Baustoff Schachtunterteil: Beton
Rechtswert Schachtmitte:	716053,93	Baustoff Gerinne: Auskleidung - Kunststoffgerinne
Hochwert Schachtmitte:	5678512,88	Baustoff Schachtoberteil: Beton
Deckelhöhe:	114,00	
Schachtsohle:	112,00	

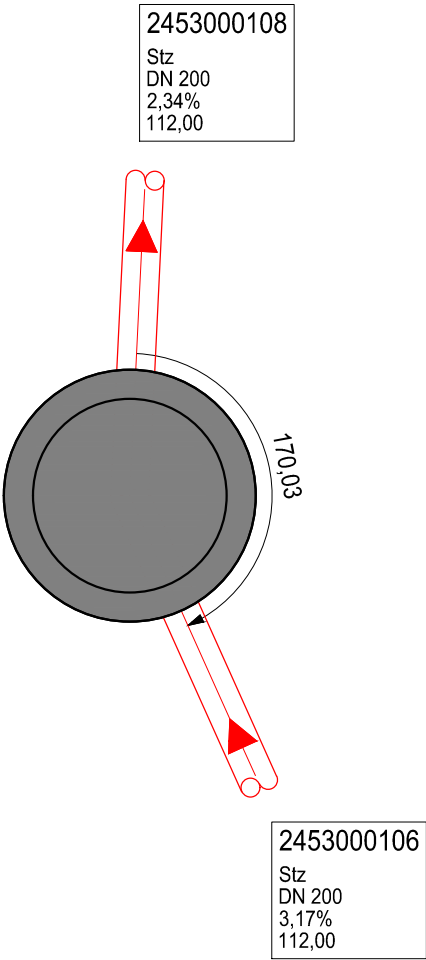

- Höhenangaben in DHHN2016
- Winkelangaben in Gon

Maßstab: 1 : 40