


Schachtskizze

Schachtbezeichnung:	2453000110	Baustoff Schachthals: Beton
Schachttyp:	DN1000	Baustoff Schachtunterteil: Beton
Rechtswert Schachtmitte:	716071,45	Baustoff Gerinne: Auskleidung - Kunststoffgerinne
Hochwert Schachtmitte:	5678663,41	Baustoff Schachtoberteil: Beton
Deckelhöhe:	111,35	
Schachtsohle:	108,75	

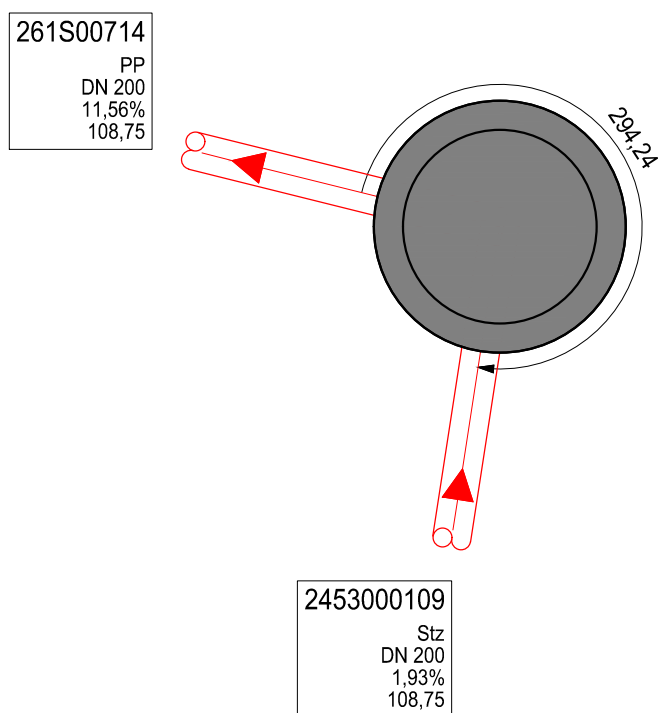

- Höhenangaben in DHHN2016
 - Winkelangaben in Gon

Maßstab: 1 : 40