


Schachtskizze

Schachtbezeichnung:	2453000111	Baustoff Schachthals: Beton
Schachttyp:	DN1000	Baustoff Schachtunterteil: Beton
Rechtswert Schachtmitte:	717100,31	Baustoff Gerinne: Auskleidung - Kunststoffgerinne
Hochwert Schachtmitte:	5676641,10	Baustoff Schachtoberteil: Beton
Deckelhöhe:	123,42	
Schachtsohle:	121,42	

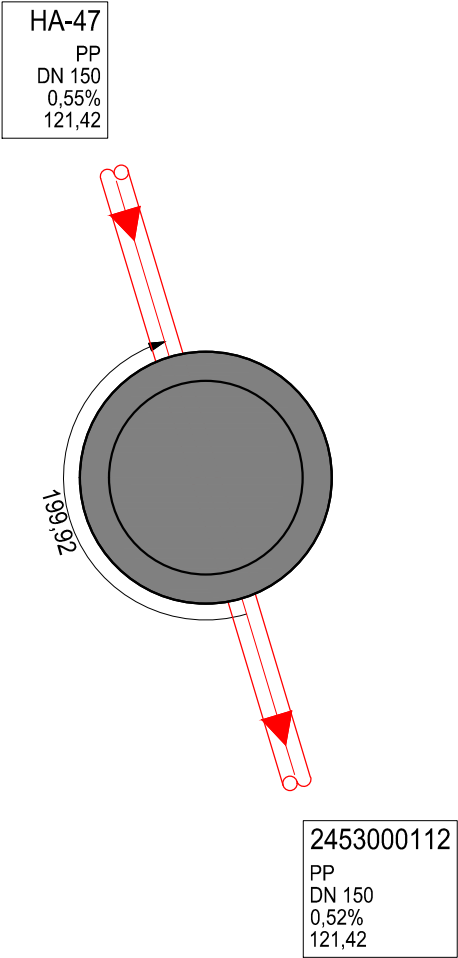

- Höhenangaben in DHHN2016
- Winkelangaben in Gon

Maßstab: 1 : 40