


Schachtskizze

Schachtbezeichnung:	2453000112	Baustoff Schachthals: Beton
Schachttyp:	DN1000	Baustoff Schachtunterteil: Beton
Rechtswert Schachtmitte:	717104,24	Baustoff Gerinne: Auskleidung - Kunststoffgerinne
Hochwert Schachtmitte:	5676628,01	Baustoff Schachtoberteil: Beton
Deckelhöhe:	122,65	
Schachtsohle:	121,35	

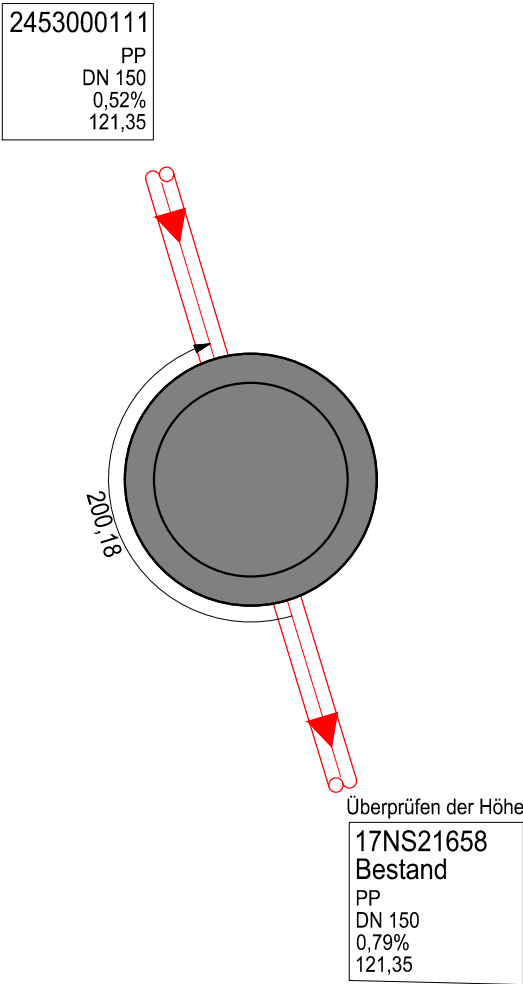

- Höhenangaben in DHHN2016
- Winkelangaben in Gon

Maßstab: 1 : 40