


Schachtskizze

Schachtbezeichnung:	2453000605 (DL_Schacht 04)	Baustoff Schachthals: Kunststoff
Schachttyp:	DN1000	Baustoff Schachtunterteil: Kunststoff
Rechtswert Schachtmitte:	716243,48	Baustoff Gerinne: Auskleidung - Kunststoffgerinne
Hochwert Schachtmitte:	5678014,04	Baustoff Schachtoberteil: Kunststoff
Deckelhöhe:	127,69	
Schachtsohle:	125,89	

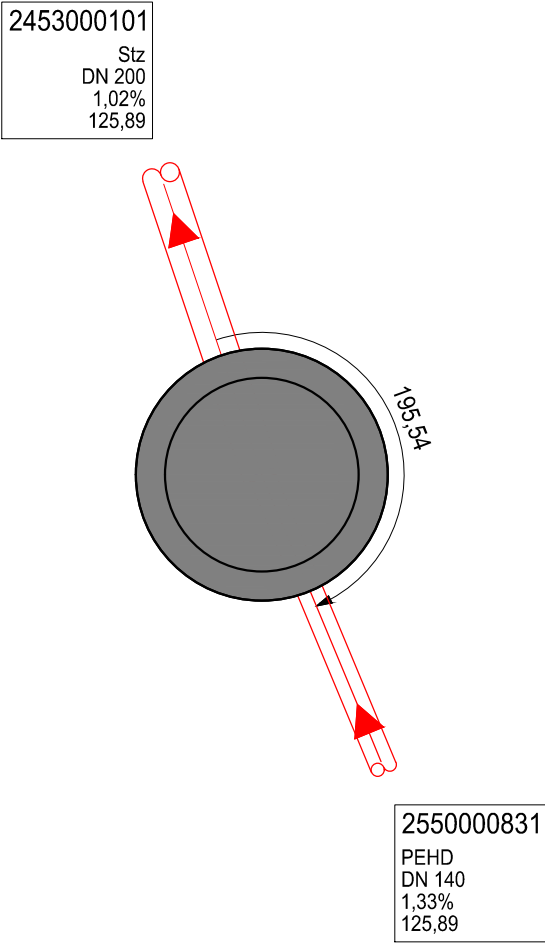

- Höhenangaben in DHHN2016
- Winkelangaben in Gon

Maßstab: 1 : 40