


Schachtskizze

Schachtbezeichnung:	2550000602 (DL_Schacht 02)	Baustoff Schachthals: Kunststoff
Schachttyp:	DN1000	Baustoff Schachtunterteil: Kunststoff
Rechtswert Schachtmitte:	717110,37	Baustoff Gerinne: Auskleidung - Kunststoffgerinne
Hochwert Schachtmitte:	5676615,27	Baustoff Schachtoberteil: Kunststoff
Deckelhöhe:	123,14	
Schachtsohle:	120,99	

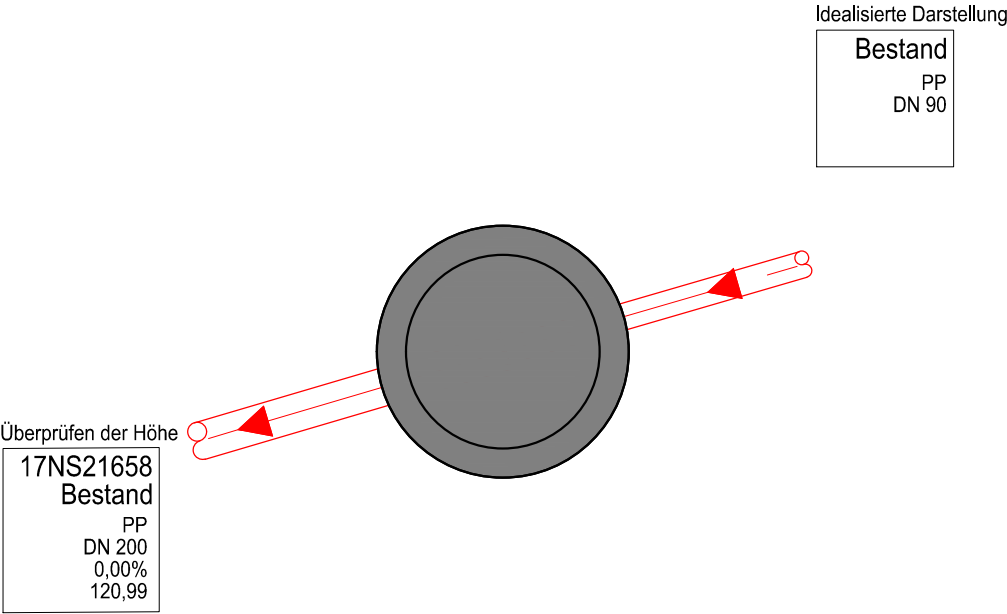

- Höhenangaben in DHHN2016
- Winkelangaben in Gon

Maßstab: 1 : 40