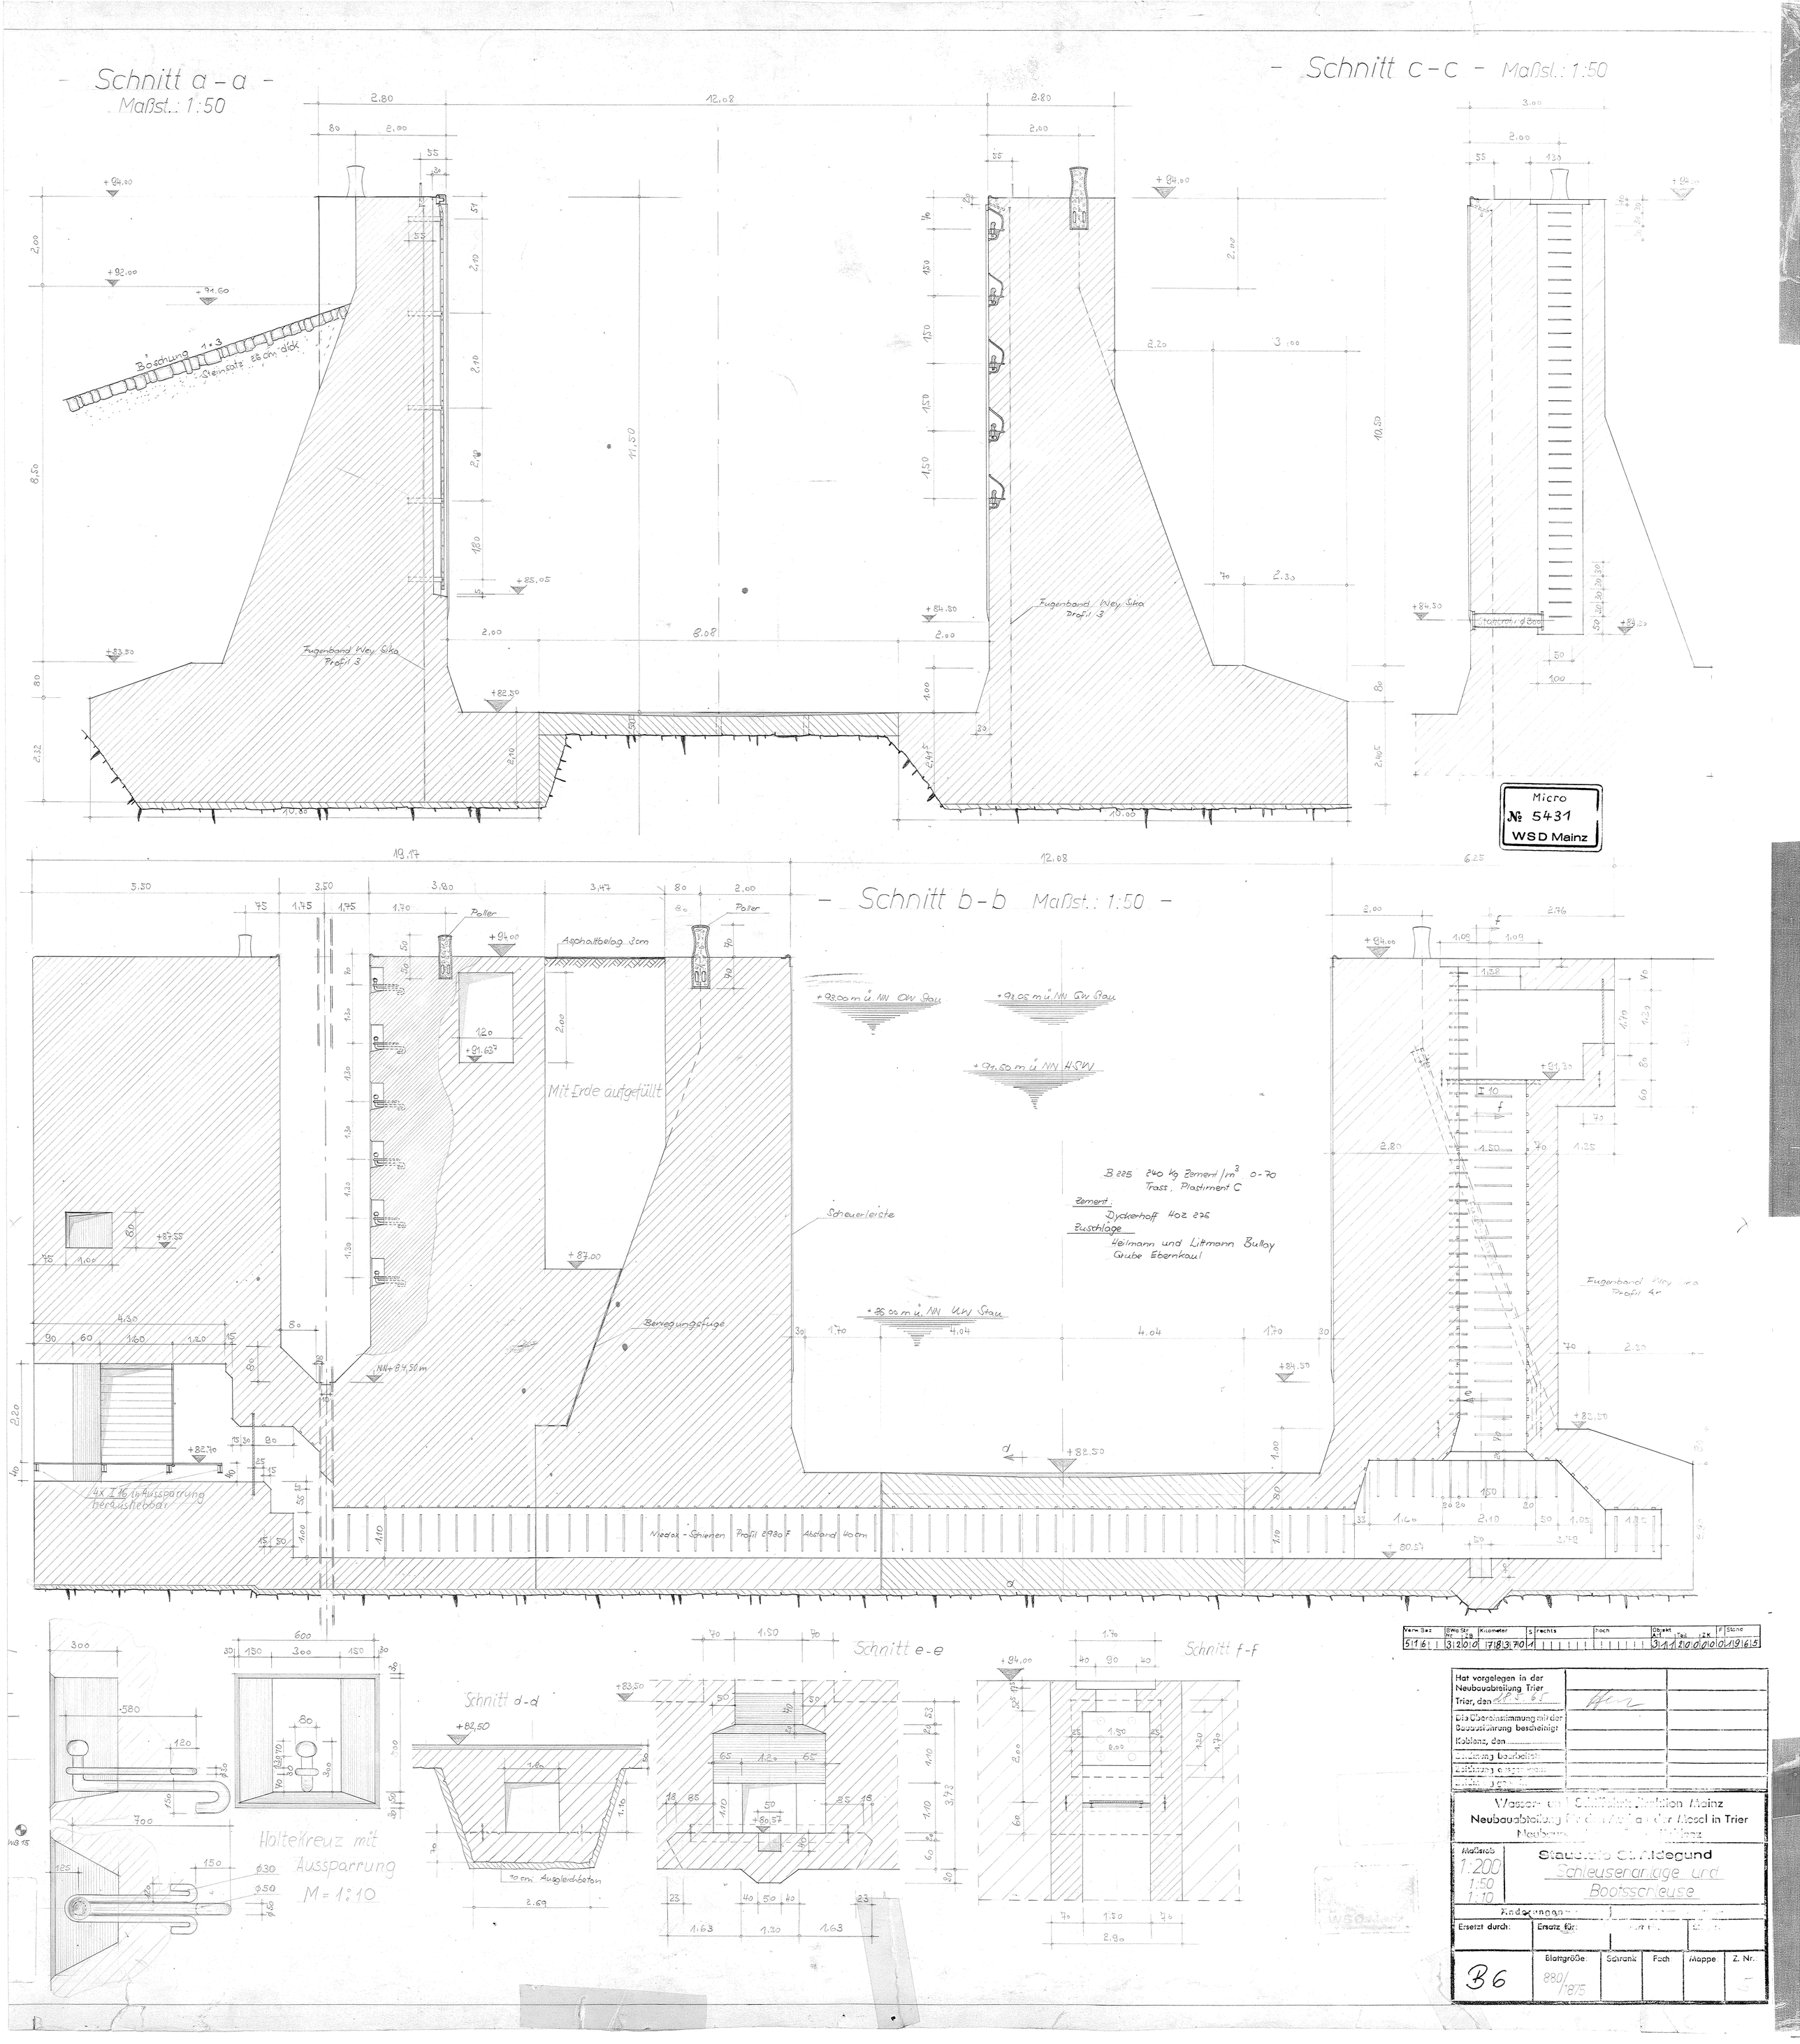
- Schnitt a-a -
Maßst.: 1:50
Böschung 1:3
Steinsatz 25 cm dick
Fugenband Wey Sika Profil 3
- Schnitt c-c - Maßst.: 1:50
Fugenband Wey Sika Profil 3
Stahlrohr d 300
Micro № 5431 WSD Mainz
- Schnitt b-b Maßst.: 1:50 -
Poller
Asphaltbelag 3cm
Mit Erde aufgefüllt
+93,00 m ü. NN OW Stau
+93,05 m ü. NN GW Stau
+91,50 m ü. NN HSW
+86,00 m ü. NN UW Stau
Scheuerleiste
Bewegungsfuge
B 225 240 kg Zement/m³ 0-70 Trass, Plastiment C
Zement: Dyckerhoff HOZ 275
Zuschläge: Heilmann und Littmann Bullay Grube Ebernkaul
Fugenband Wey Sika Profil 4r
4x I 16 in Aussparung herausnehmbar
Niedax-Schienen Profil 2980 F Abstand 40 cm
Haltekreuz mit Aussparung M = 1:10
Schnitt d-d
10 cm Ausgleichbeton
Schnitt e-e
Schnitt f-f
Hat vorgelegen in der Neubauabteilung Trier
Trier, den
Die Übereinstimmung mit der Bauausführung bescheinigt
Koblenz, den
Wasser- und Schiffahrtsdirektion Mainz
Neubauabteilung für den Ausbau der Mosel in Trier
Staustufe St. Aldegund
Schleusenanlage und Bootsschleuse
Maßstab 1:200 1:50 1:10
Ersetzt durch:
Ersatz für:
B 6
Blattgröße: 880/1875
Schrank
Fach
Mappe
Z. Nr.