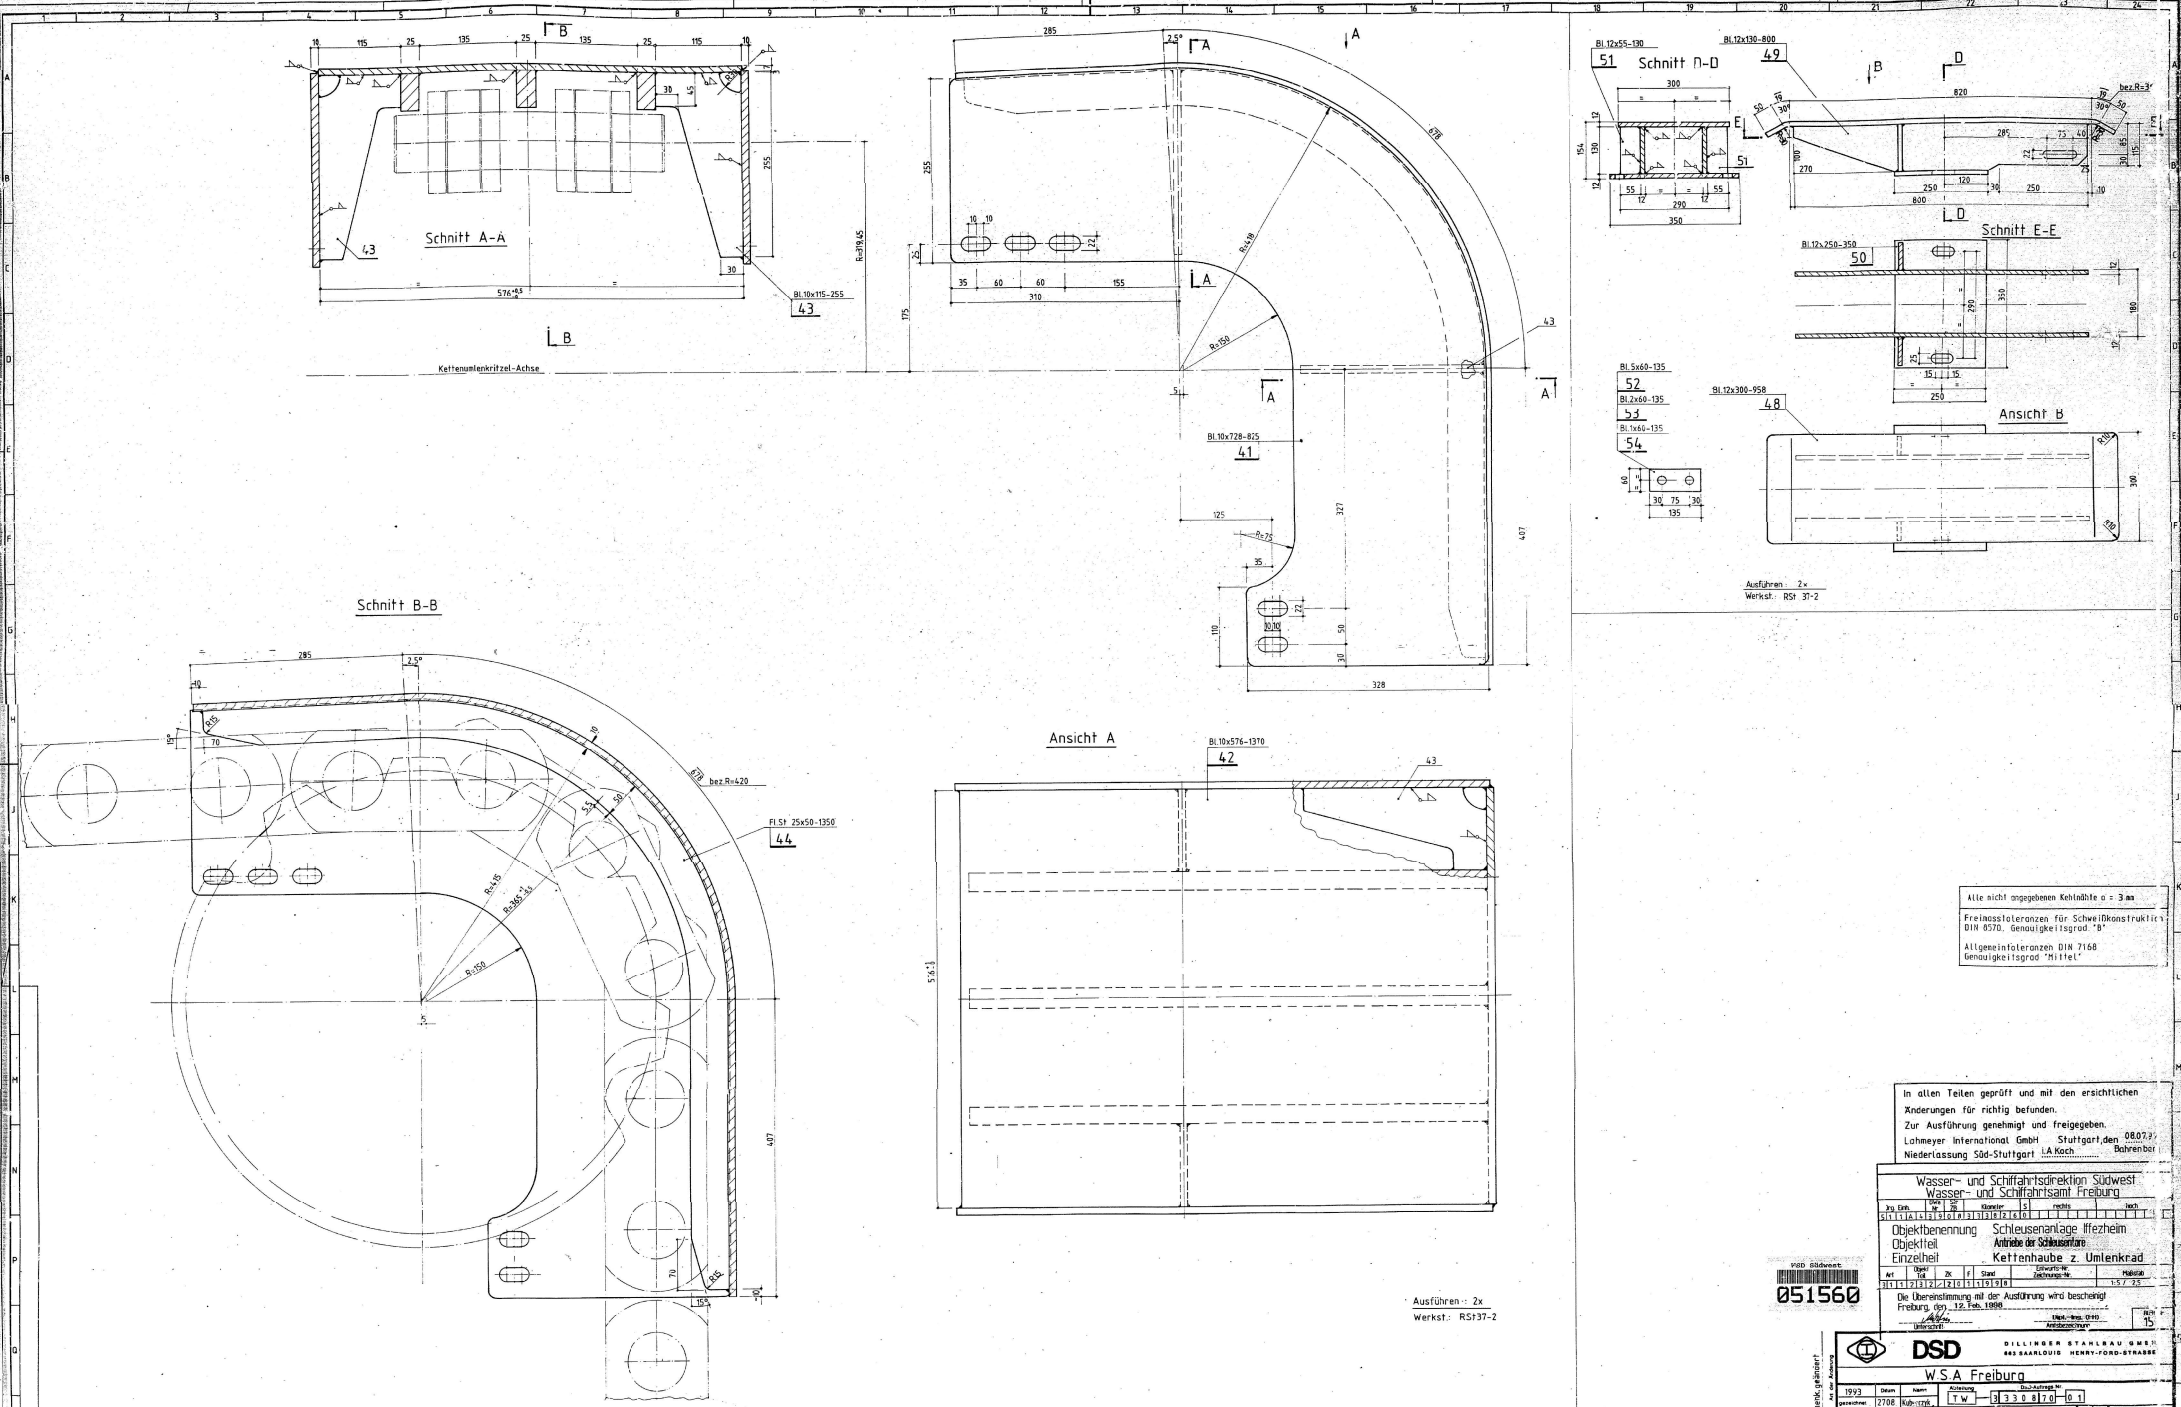

Alle nicht angegebenen Kehlnähte a = 3 mm

Freimasstoleranzen für Schweißkonstruktion DIN 8570, Genauigkeitsgrad "B"

Allgemeintoleranzen DIN 7168 Genauigkeitsgrad "Mittel"

In allen Teilen geprüft und mit den ersichtlichen Änderungen für richtig befunden.
Zur Ausführung genehmigt und freigegeben.
Lahmeyer International GmbH Stuttgart, den 08.07.93
Niederlassung Süd-Stuttgart i.A. Koch Bahrenberg

Wasser- und Schiffahrtsdirektion Südwest
Wasser- und Schiffahrtsamt Freiburg

Zu Einh. | Dwg. Nr. | Zu | Dienstr. | S | rechts | hoch

Objektbenennung: Schleusenanlage Iffezheim
Einzelteil: Kettenhaube z. Umlenkrad

Art | Objekt Teil | Zk | Gruppe | Schwerpunkt-Nr. Zeichnungs-Nr. | Maßstab 1:5 / 25

Die Übereinstimmung mit der Ausführung wird bescheinigt
Freiburg, den 12. Feb. 1998
Unterschrift | Dipl.-Ing. (FH) Anlagenbauer

PSD Südwest 051560

DSD DILLINGER STAHLBAU GMBH 66125 SAARLOUIS HENRY-FORD-STRASSE

W.S.A Freiburg

	Datum	Name	Achsteilung	DuJ-Auftrag-Nr.
1993			TW	3 3 3 0 8 7 0 - 0 1
gezeichnet	2708	Kuhn		
ausgeführt			Zeichnungs-Nr. 15	A
geprüft				

Maßstab 1:25 1:5

Schleusenanlage Iffezheim OW-Senktor

Kettenhaube zum Umlenkrad und Kettenstützkonsole

Sämtliche Rechte für diese Zeichnung behalten wir uns vor

A 15.6.97 Kub. Änderung | Datum | Name | Zeichenk. geändert