



Schnitt A-A

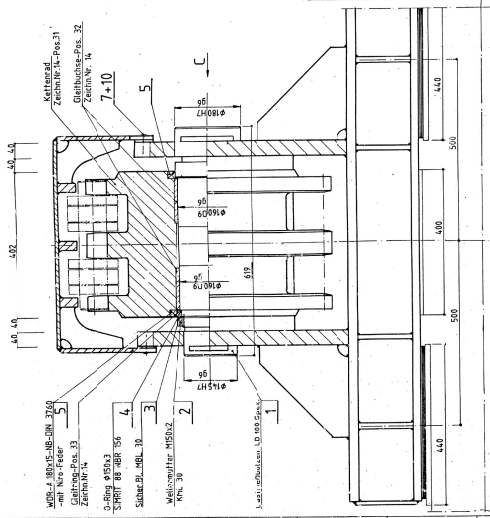


Ansicht B


-ohne Abdeckhaube

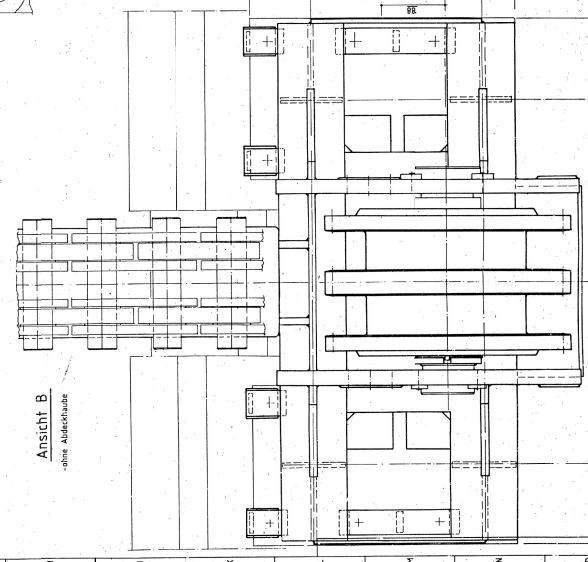

Schnitt B-B

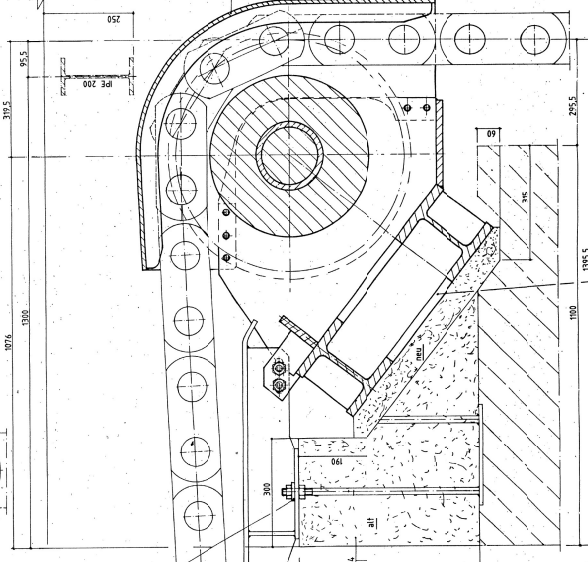


Ansicht C

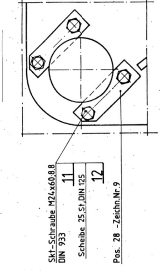


Detail x


M1 25

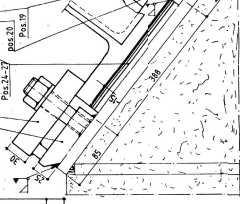

Schnitt C-C

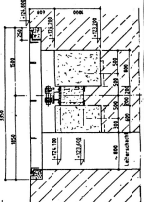

Ansicht A

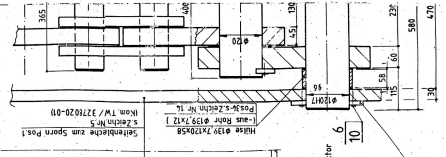

Achtung Montage

 hierzu Zeichn. Nr. 6, 7, 8, 10

In allen Teilen geprüft und mit den ersichtlichen
 Änderungen für richtig befunden.
 Zur Ausführung genehmigt und freigegeben.
 Stuttgart, den 08.03.97
 Lehmayr Ingenieurbüro GmbH
 Niederlassung Süd-Stuttgart-Böcklin

WASSER- und Schallschutzsysteme
 Auftraggeber: MHS
 Projekt: 0012/01/01/01/01
 Datum: 08.03.97
 Zeichner: MHS
 Prüfer: MHS

DSD
 W S A Freiburg
 - rechte Kammer

051547