





SCHNITT E-F

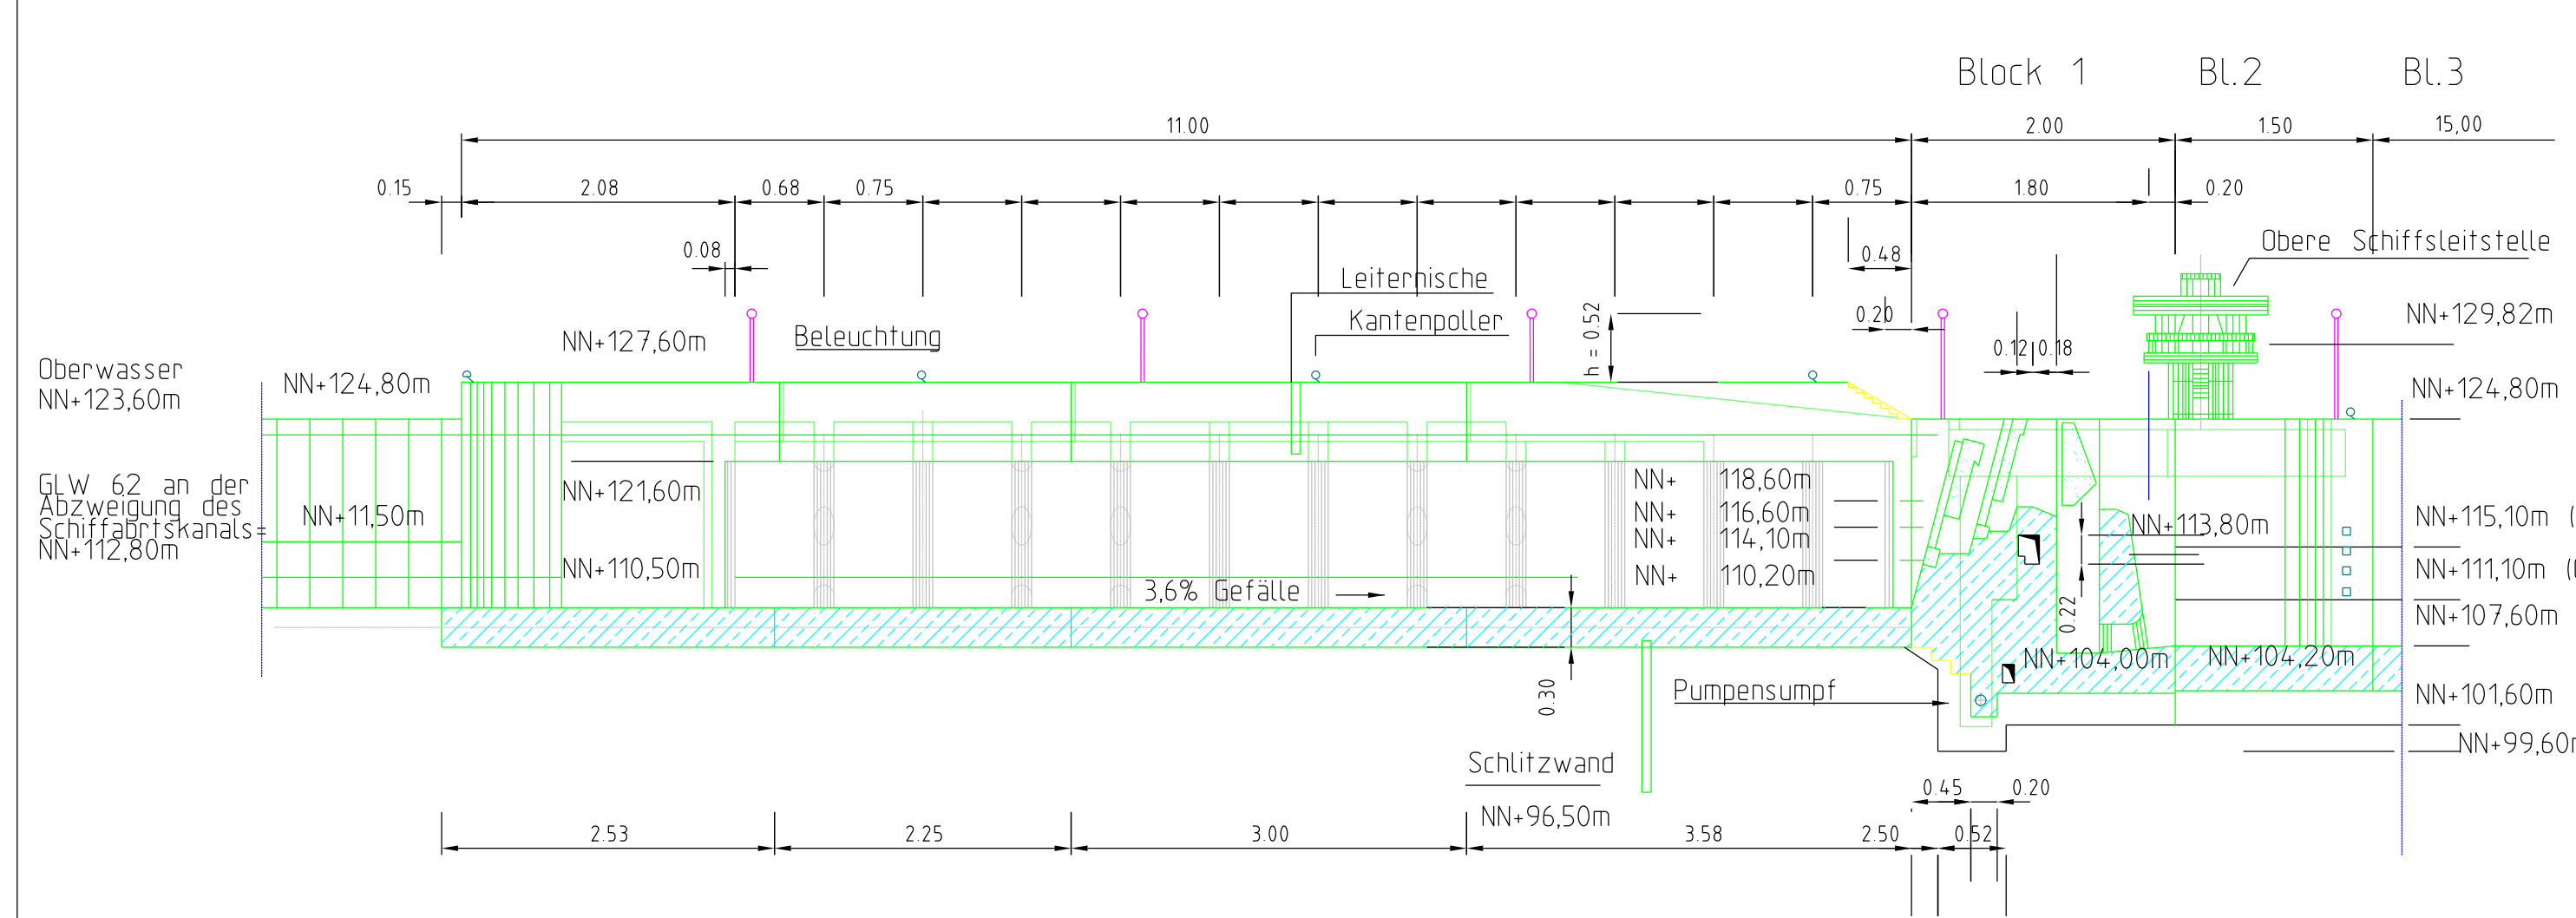

SCHNITT G-L

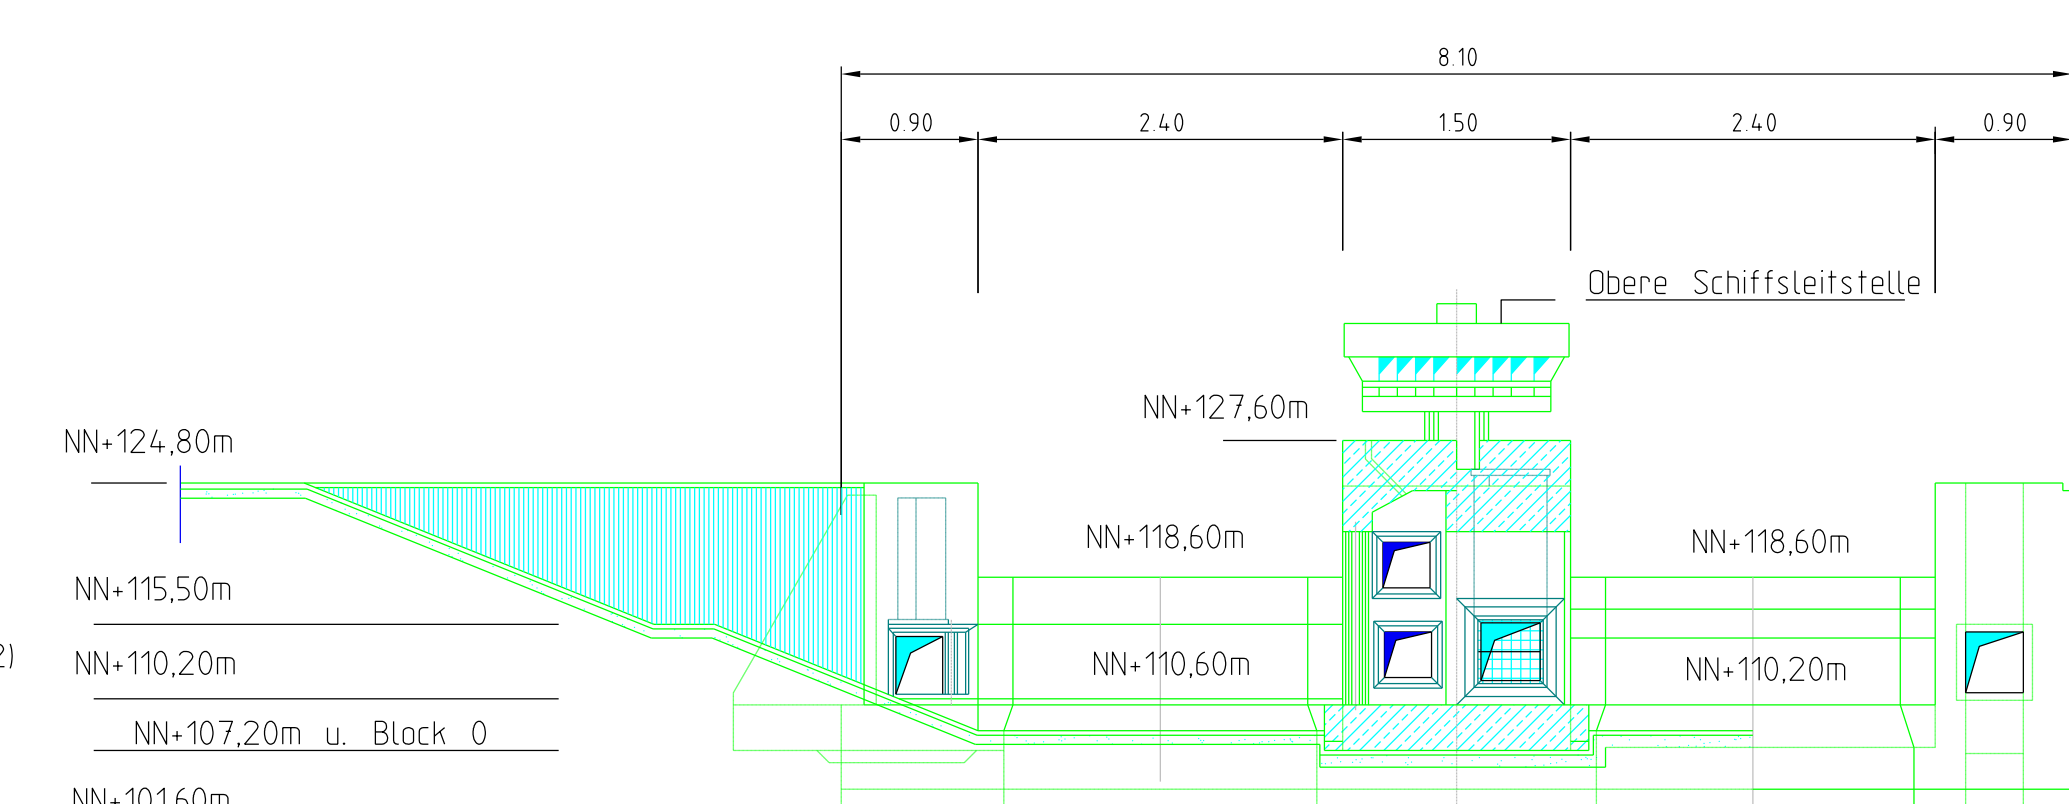


SCHNITT M-R

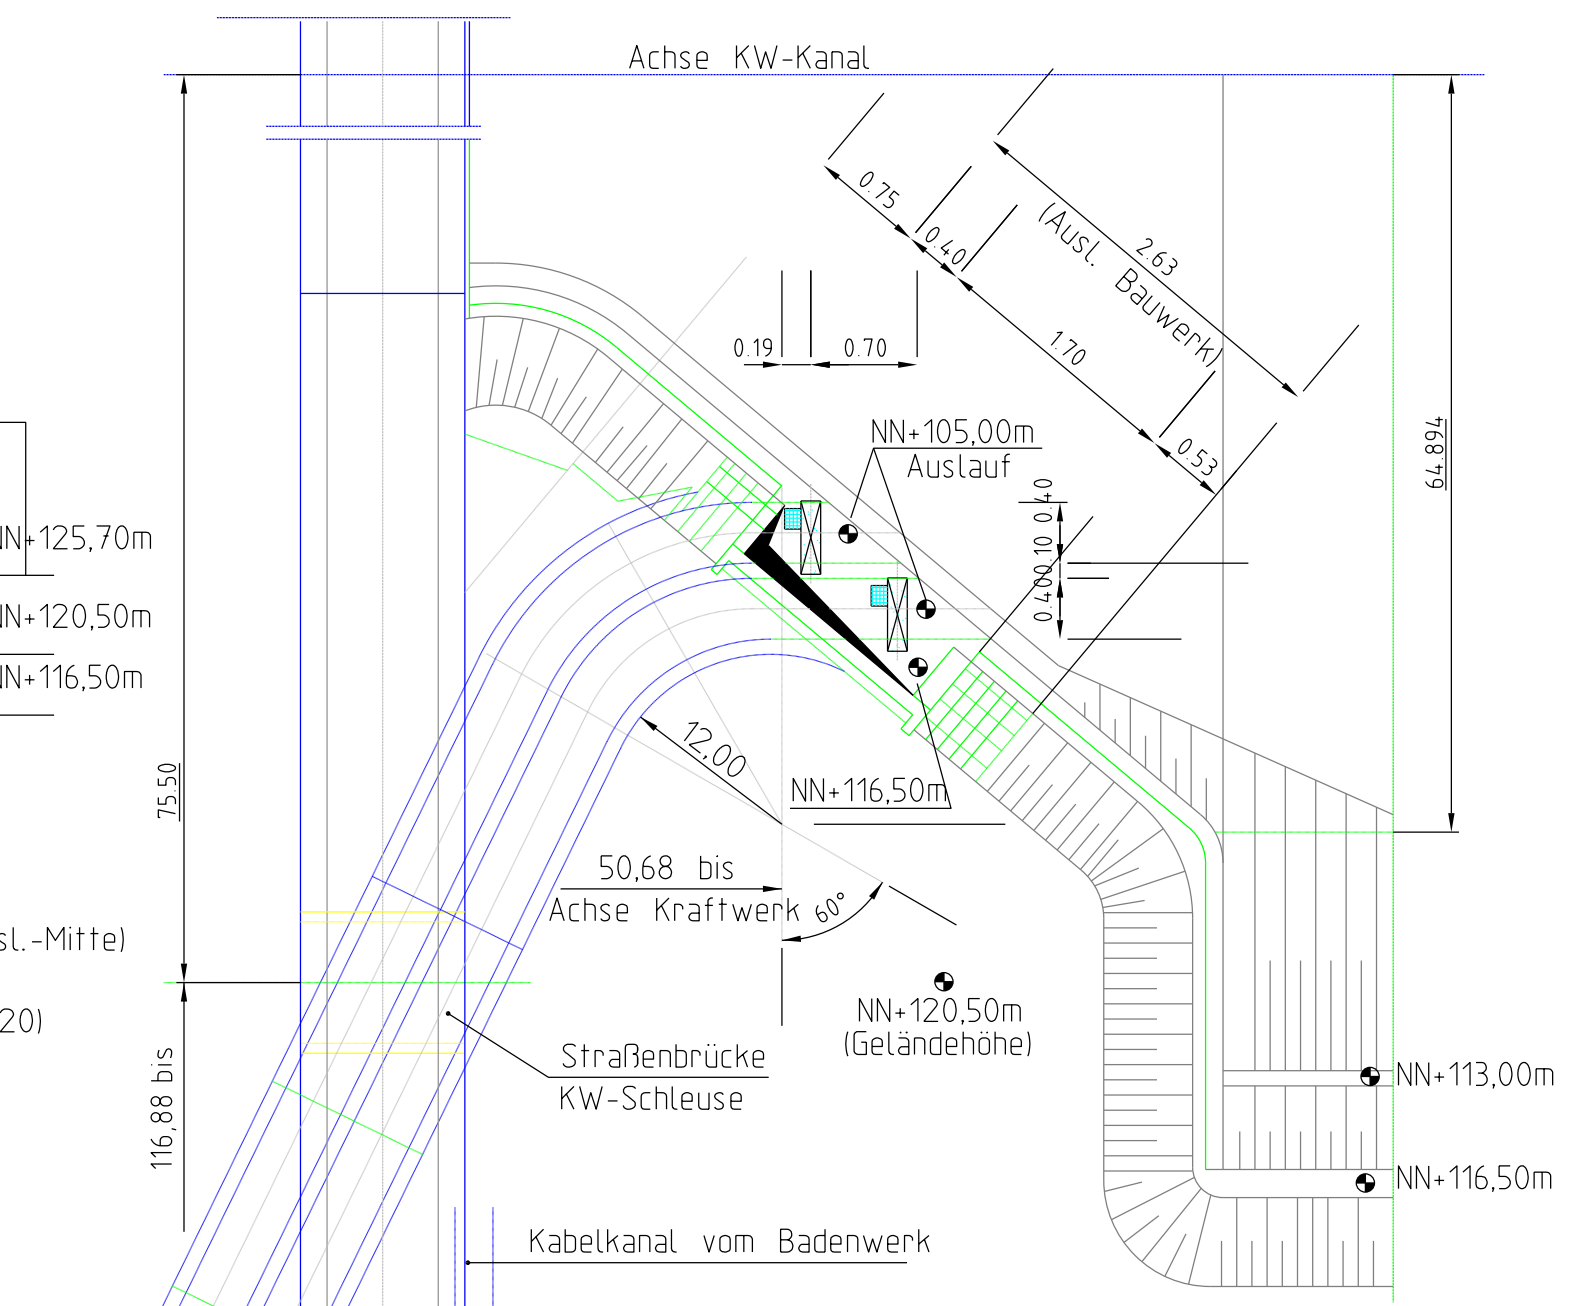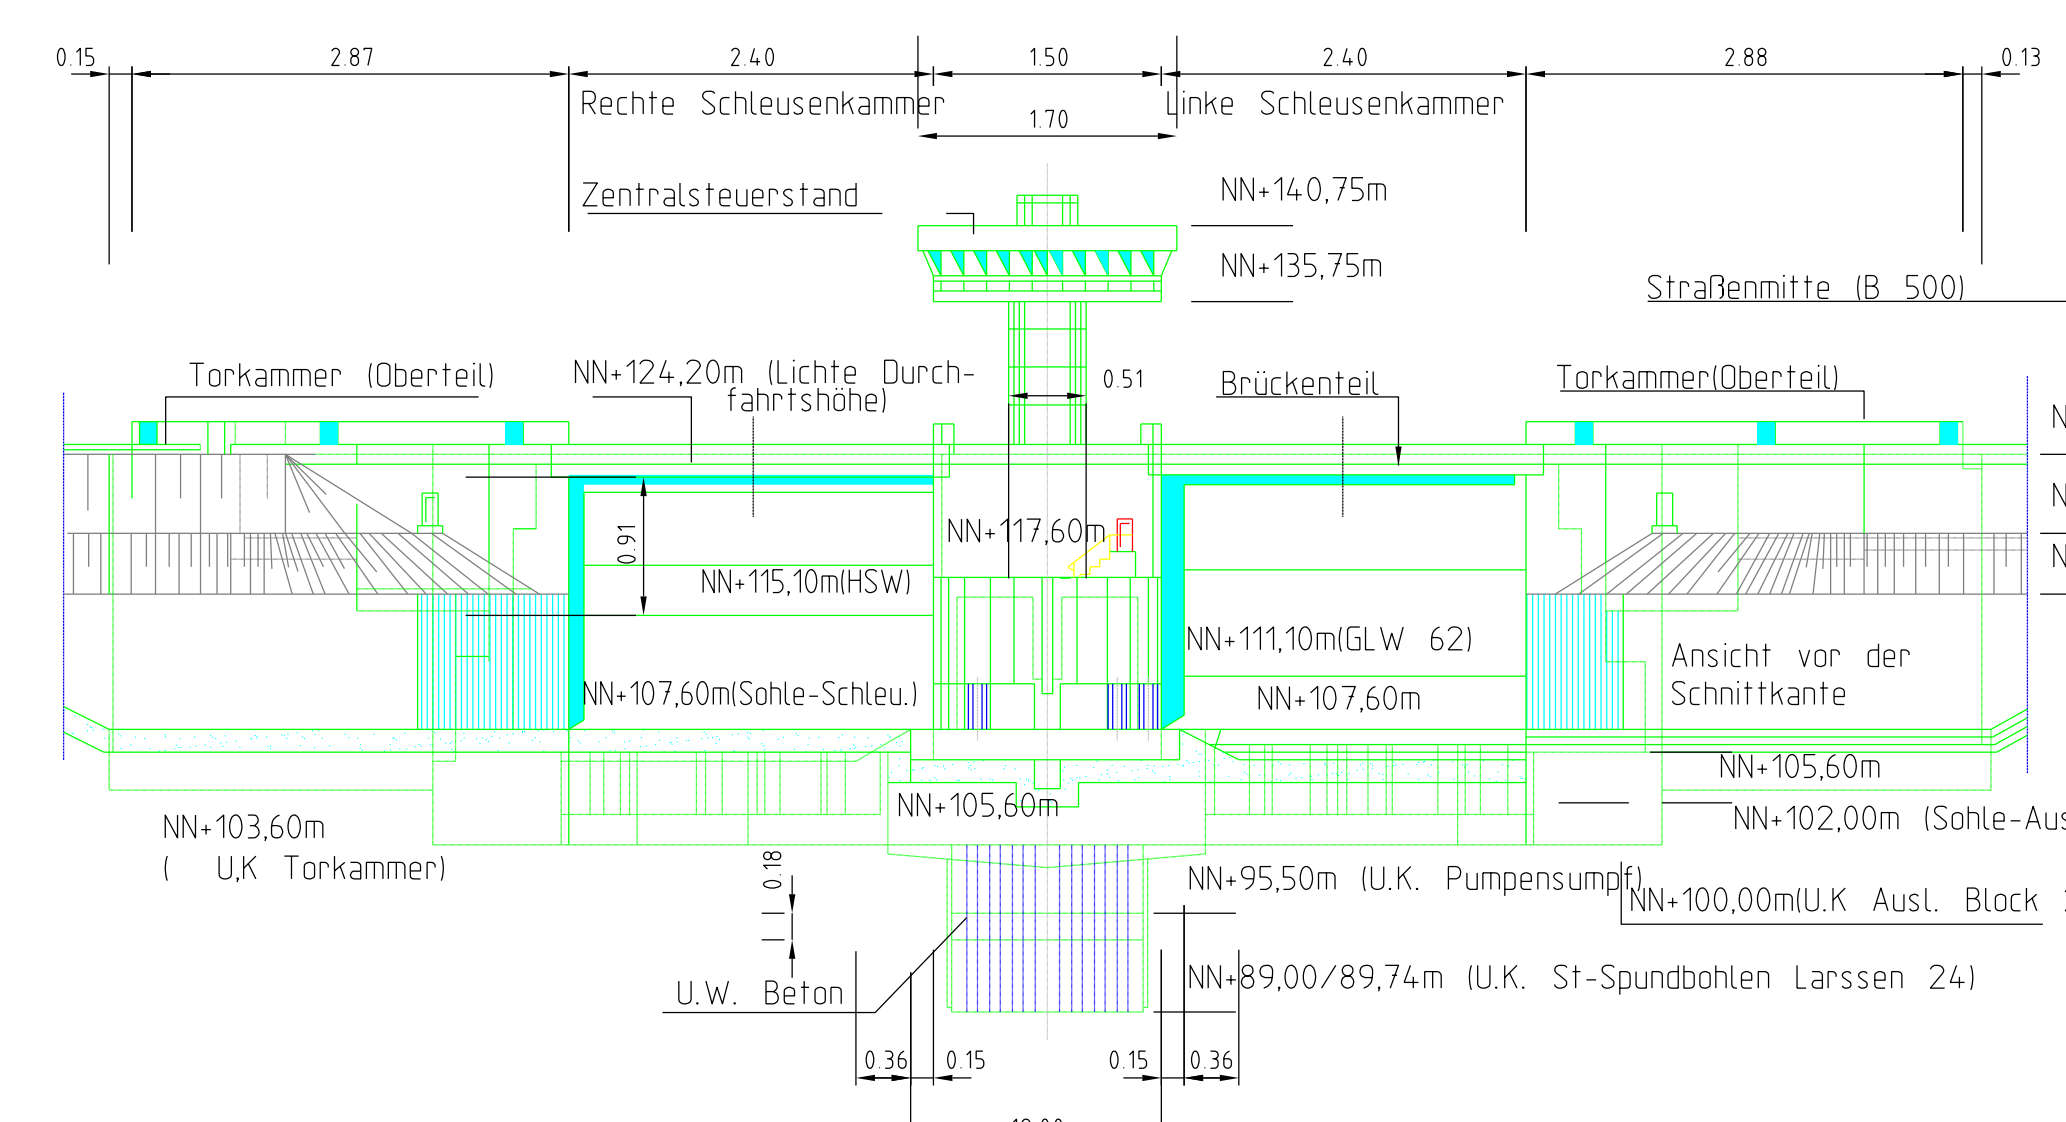


AUSLAUF DER ÄUSSEREN FÜLLKÄNÄLE IN DEN UNTEREN KW-KANAL  
Siehe auch Blatt Nr. 17 u. 18


SCHNITT A-D

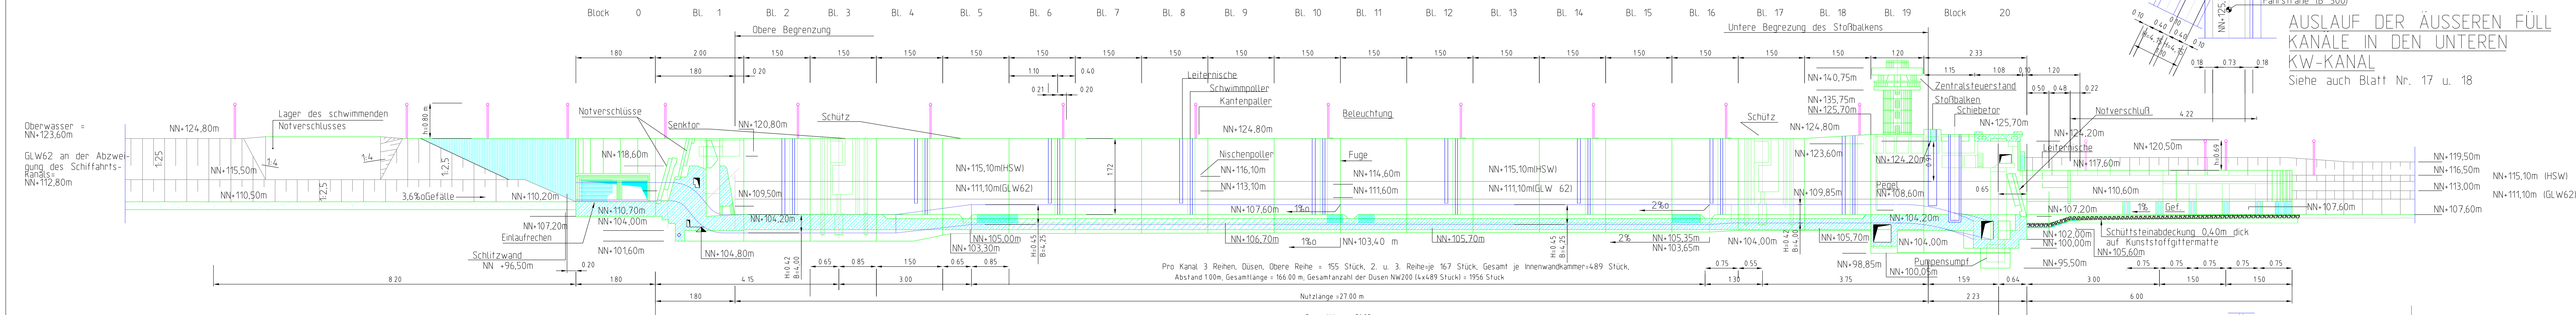

DRAUFSICHT

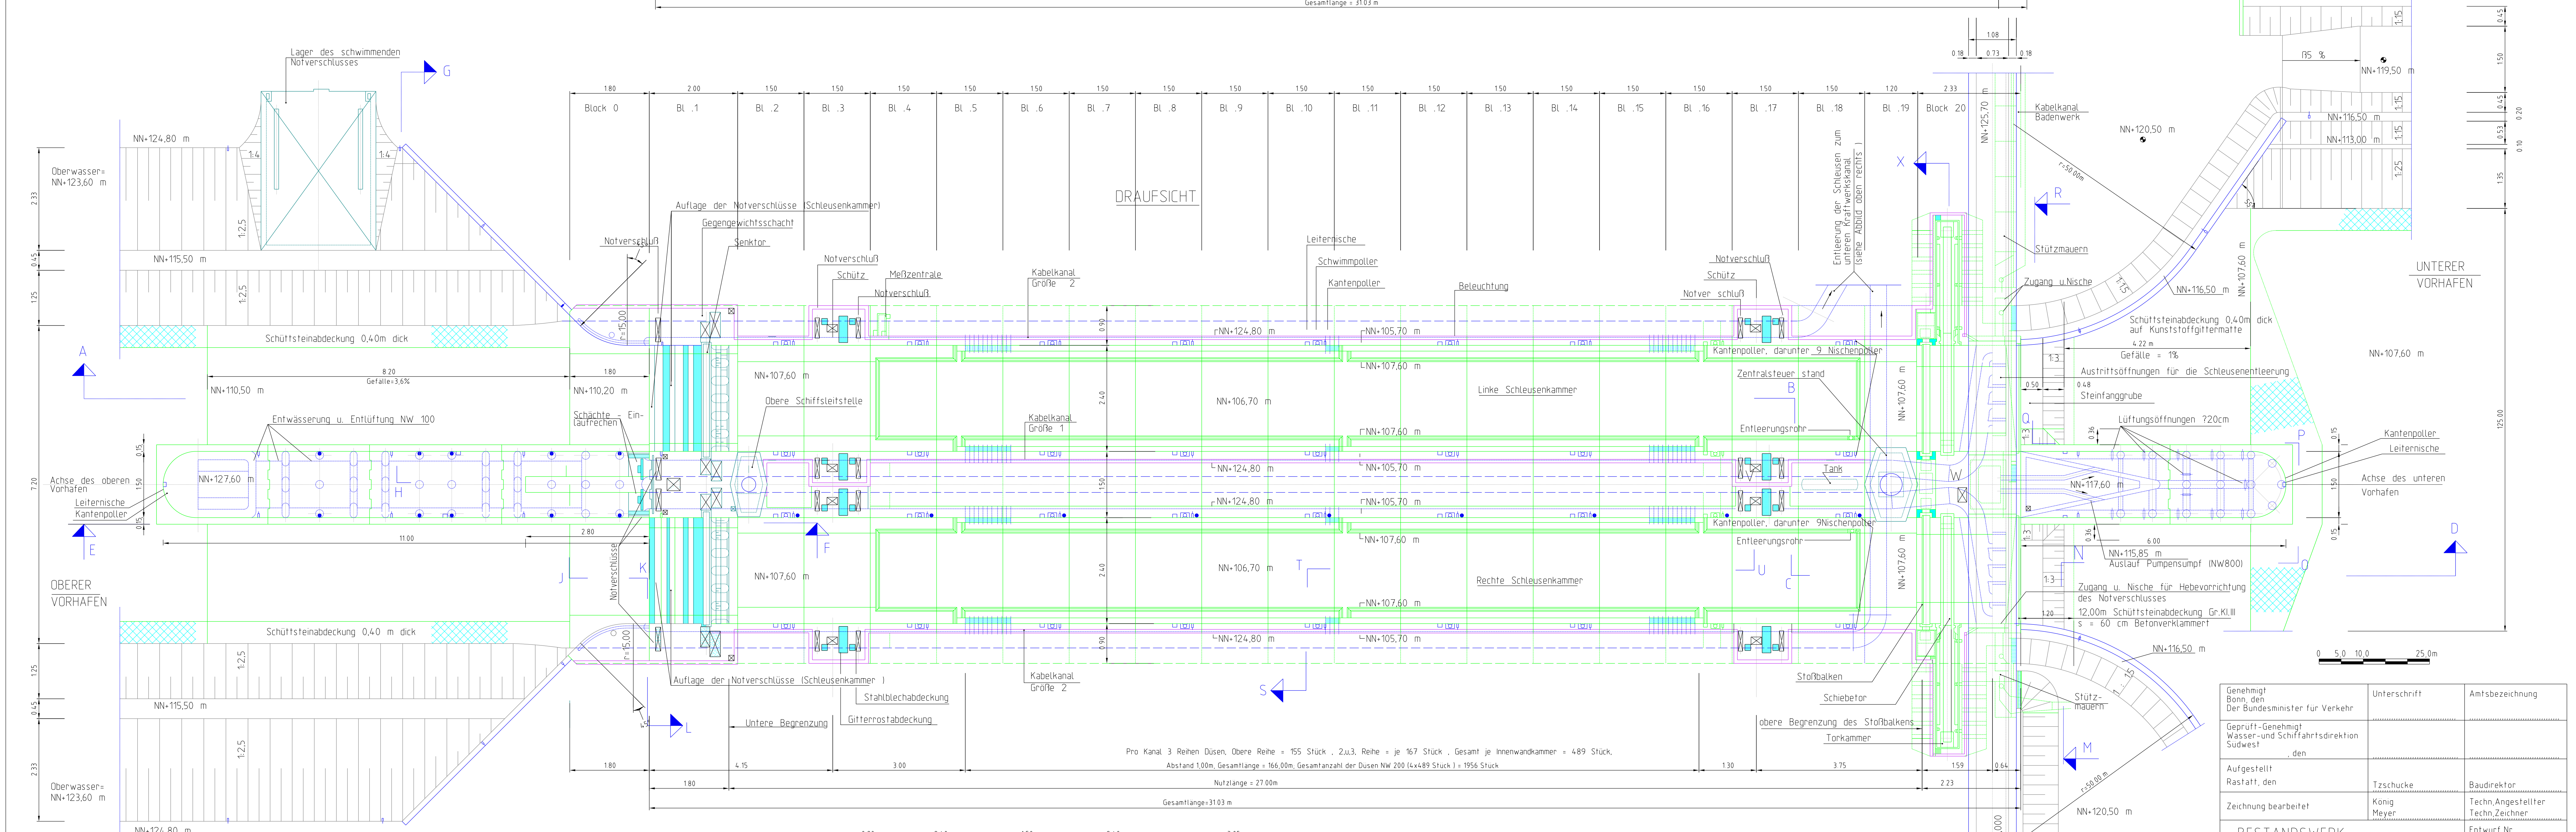

SCHNITT S-X

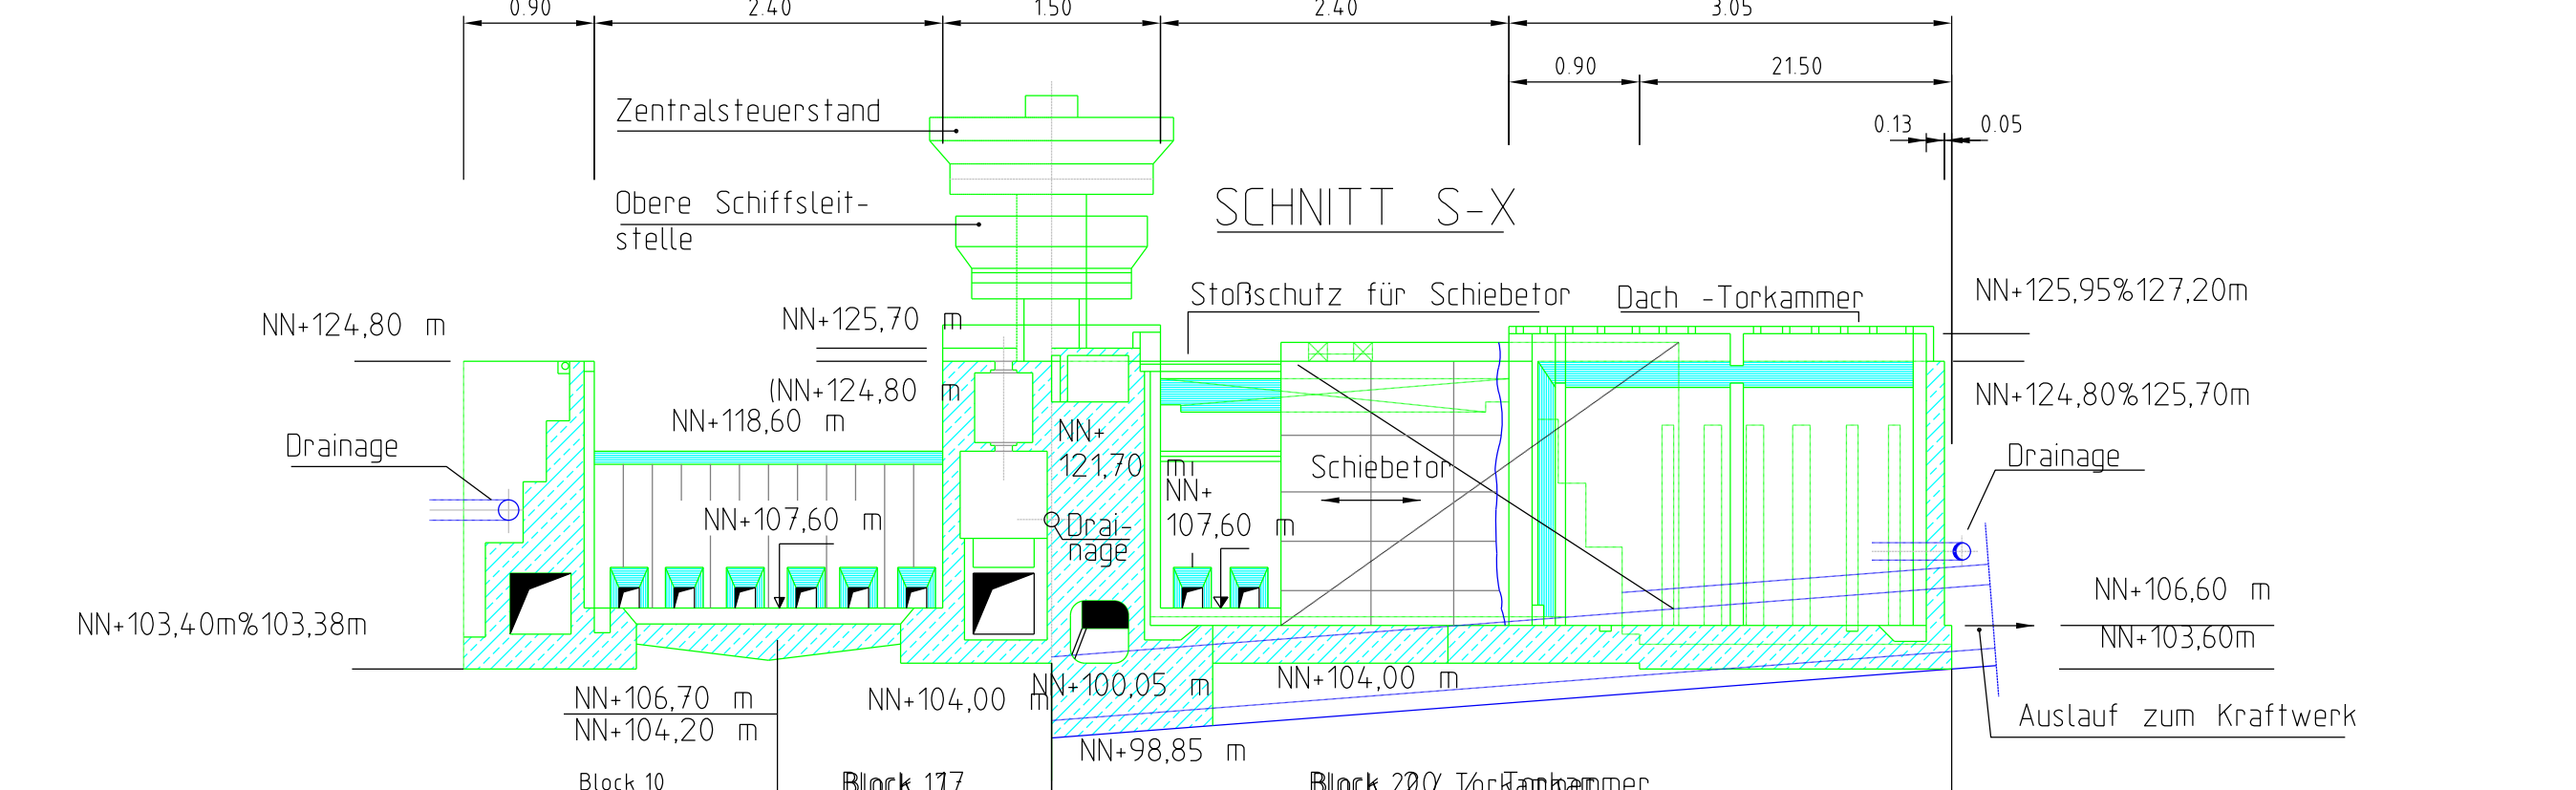

Genehmigt Bonn, den Der Bundesminister für Verkehr		Unterschrift	Amtsbezeichnung
Geprüft-Genehmigt Wasser- und Schifffahrtsdirektion Südwest			
Aufgestellt Rastatt, den		Tzschucke	Baudirektor
Zeichnung bearbeitet		König Meyer	Techn. Angestellter Techn. Zeichner
BESTANDSWERK			Entwurf Nr.
Wasser- und Schifffahrtsdirektion Südwest Neubauamt Oberrhein Rastatt			
Verw. Bez.	BWStSt. Nr. 28	Kilometer	S rechts hoch
5   3   1   1	3   9   0   1	3   3   3   8   5   0   2	
Objektbezeichnung STAUSTUFE IFFEZHEIM			
Objektteil SCHLEUSENANLAGE			
Einzelteil GESAMTBAUWERK			
Act.	Objekt teil	Zk	F Stand Maßstab Zeichnung Nr.
3   1   1	2   0   0	0   0	2   0   1   3 1:500 lf SO/104
Die Übereinstimmung mit der Ausführung wird bescheinigt Rastatt, den			
Unterschrift		Amtsbezeichnung	