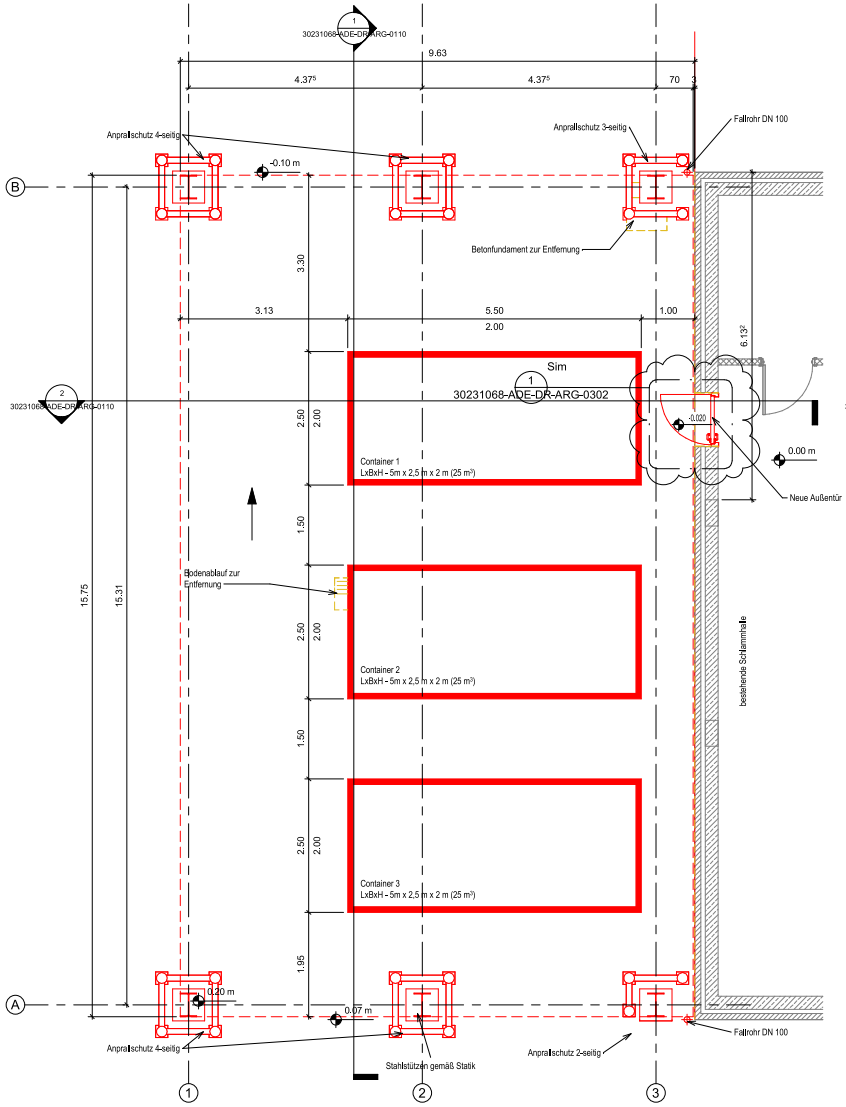


## 1 Grundriss
1 : 50

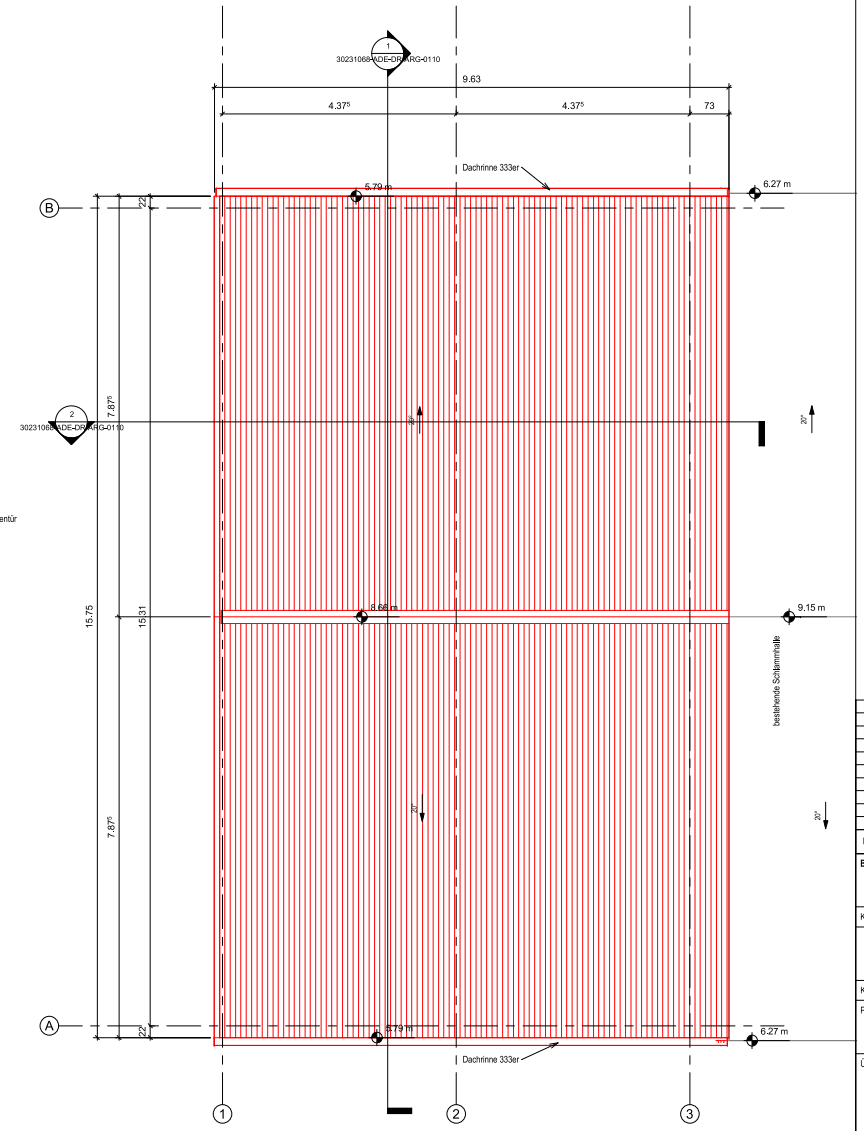


## 2 Dachaufsicht
1 : 50

Legende

- Bestand
- Neu
- Abbruch

| Rev. | Datum | Beschreibung | Bearbeitet | Geprüft |
|---|---|---|---|---|
| 1 | 26.01.2026 | Die Position der Außentür angepasst | MBA | JL |
| 0 | 01.12.2025 | Ausführungsplanung | ATO | JL |

**Bauherr:** Eigenbetrieb Abwasserbeseitigung Zeitz

Eigenbetrieb Abwasserbeseitigung Zeitz
Kramerstraße 2
06712 Zeitz
Deutschland

Kontakt: Ben Heinrich — Unterschrift:

Kontakt: Jean Lamborelle — Unterschrift:

Projekt: Steigerung der Energieeffizienz des ZKW Göbitz
Erweiterung Schlammhalle – Containerstellplatzüberdachung (CSÜ)

Trögilzer Str. 1
06729 Elsteraue
Deutschland

Übersicht:

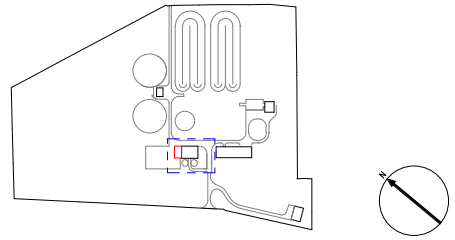

±0,00 = ±145.50m ü. NHN

Projektnummer: 30231068

Planinhalt: Grundriss und Dachaufsicht

| | | |
|---|---|---|
| Maßstab: As indicated | Abteilung: Architektur | Genehmigt von: Jean Lamborelle |
| Blattgröße: 841x594mm | Leistungsphase: LP5 | Datum: 01.12.2025 |

Zeichnungsnummer: 30231068-ADE-DR-ARG-1100 — Revision: 1

Alle Maße sind indikativ und durch die ausführende Baufirma selbstverantwortlich zu prüfen.

Doc.ID: 30231068-ADE-DR-ARG-1100- 1 Grundriss und Dachaufsicht

Dieses Dokument und seine Inhalte sind urheberrechtlich geschützt. Die unerlaubte Verwendung, insbesondere Nutzung, Vervielfältigung oder Weitergabe an Dritte, ist ohne vorherige schriftliche Zustimmung untersagt. 