


GOTHA, SCHLOSS FRIEDENSTEIN / SANIERUNG U. UMBAU - TPII.1


Bereich: Arkadenpfeiler und Arkadenbogen-Ansätze am Westflügel
Statisch-konstruktive Bauaufnahme und Schadkartierung 03/2021

Ansichten Arkadenpfeiler W7 - Plan: 5_WF_ARK_BST_007.1_a


Ansicht Nord:

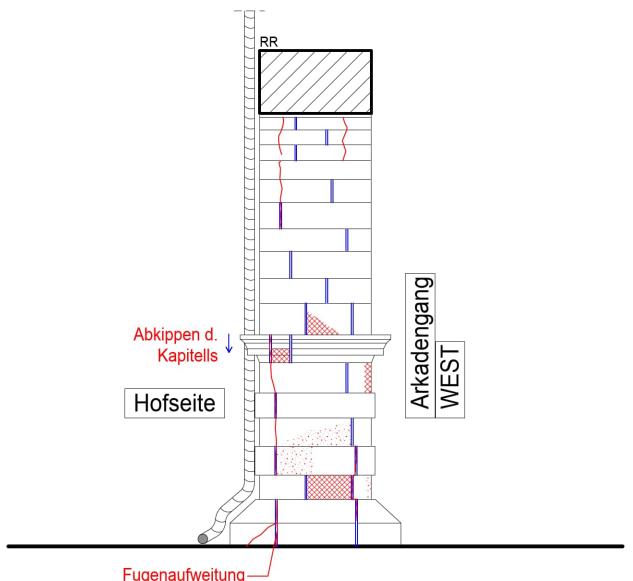


Ansicht Ost:

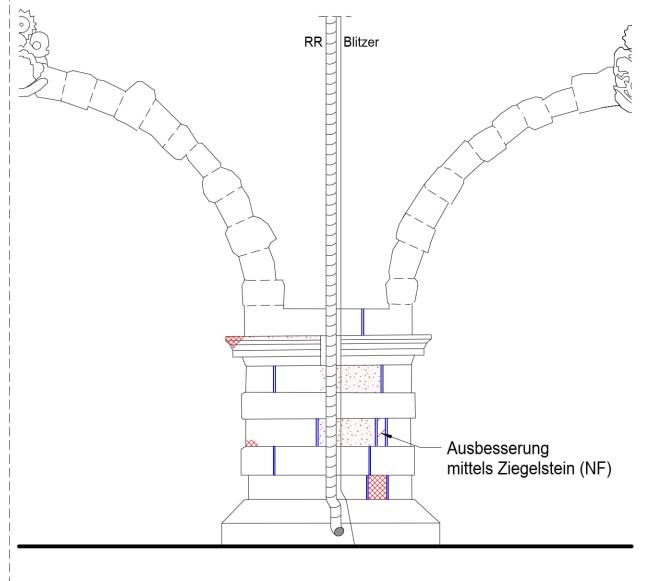

Ansicht Süd:

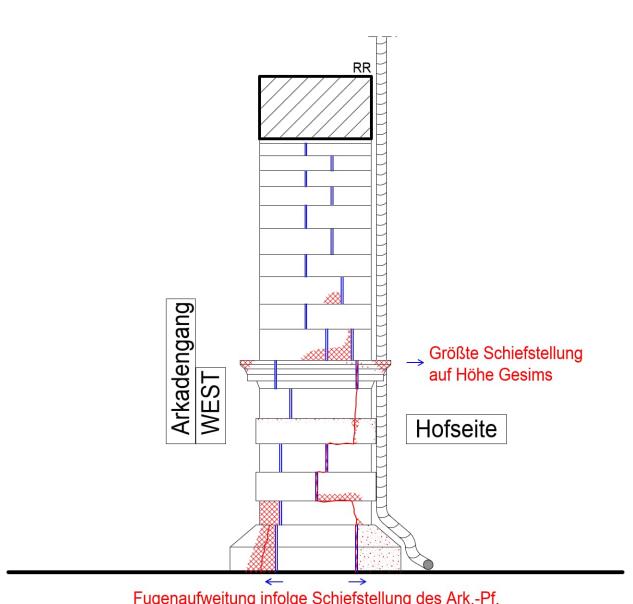

Ansicht West:

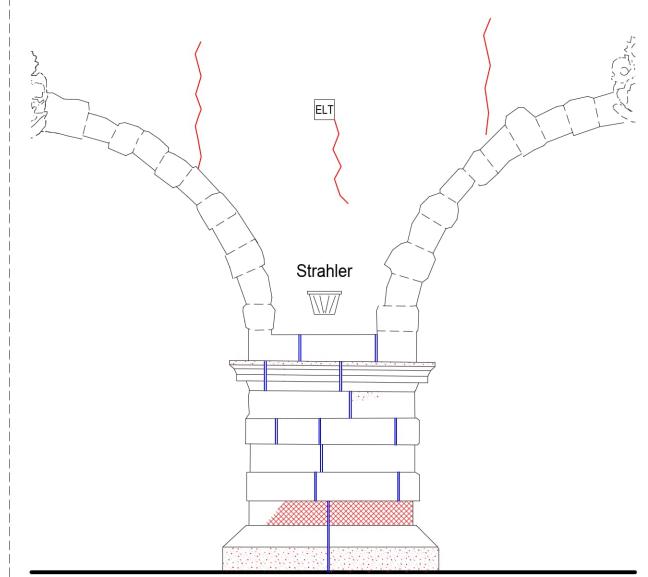

|| Fuge, Stoß

\ Riss

✖ Abplatzungen, Ausbrüche

● Oberflächenschäden, Absandungen

Notizen zu Arkade W02:

- ① lokale Kontaktpressung + Abplatzungen
- ② Risse + Schalenablösung

Übersicht Schloss Friedenstein:
(Grundriss Erdgeschoss, Definition Ansichten)

