


GOTHA, SCHLOSS FRIEDENSTEIN / SANIERUNG U. UMBAU - TPII.1

Bereich: Arkadenpfeiler und Arkadenbogen-Ansätze am Westflügel
Statisch-konstruktive Bauaufnahme und Schadkartierung 03/2021


Ansichten Arkadenpfeiler W9 - Plan: 5_WF_ARK_BST_009.1_a

Ansicht Nord:

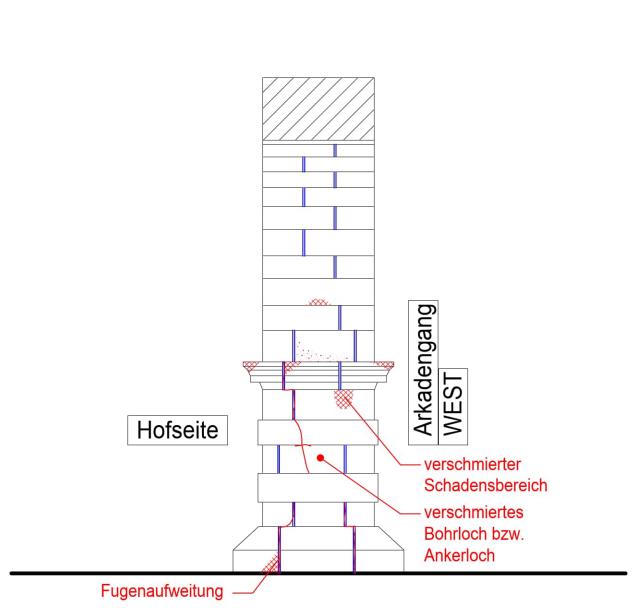


- Arkade W09 -


Ansicht Ost:

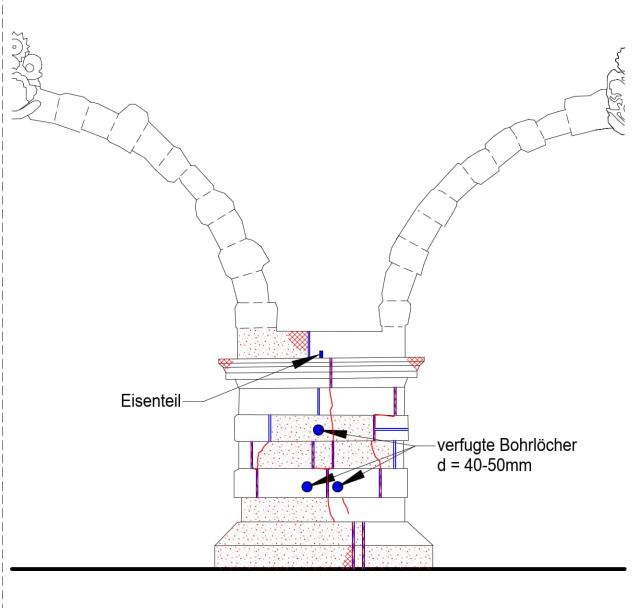

Ansicht Süd:

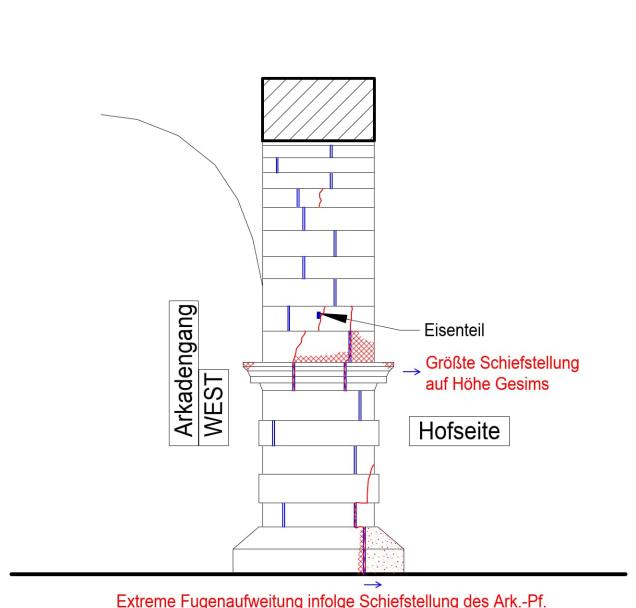

Ansicht West:

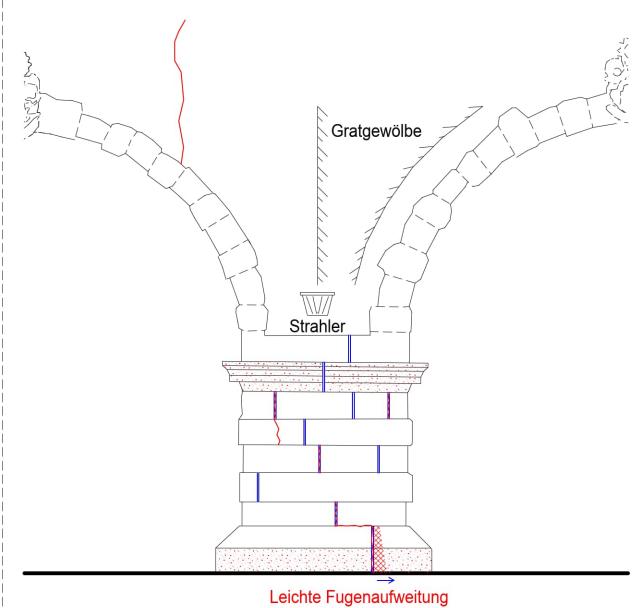

|| Fuge, Stoß

— Riss

❖ Abplatzungen, Ausbrüche

● Oberflächenschäden, Absandungen

Notizen zu Arkade W09:

-/-

Übersicht Schloss Friedenstein:
(Grundriss Erdgeschoss, Definition Ansichten)

