


# GOTHA, SCHLOSS FRIEDENSTEIN / SANIERUNG U. UMBAU - TPII.1

Bereich: Arkadenpfeiler und Arkadenbogen-Ansätze am Westflügel  
Statisch-konstruktive Bauaufnahme und Schadkartierung 03/2021

Ansichten Arkadenpfeiler W10 - Plan: 5\_WF\_ARK\_BST\_010.1\_a


Ansicht Nord:

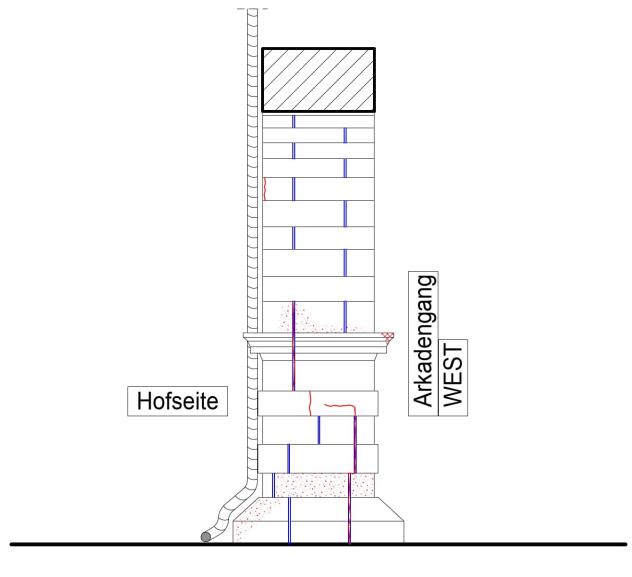

Ansicht Nord:


- Arkade W10 -

Ansicht Ost:

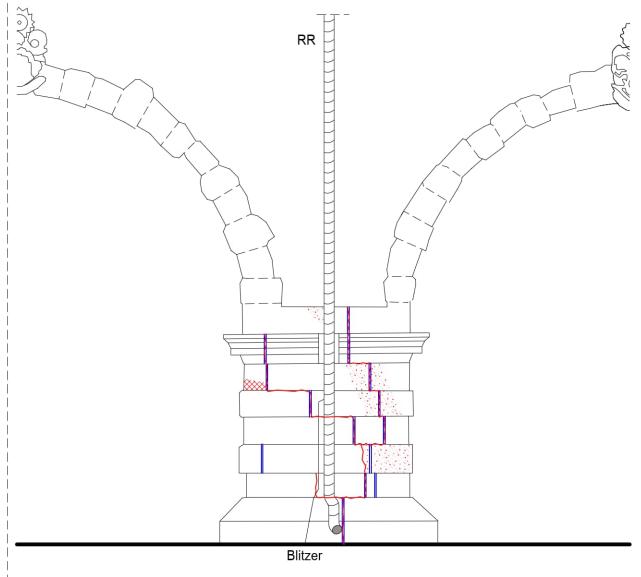


Ansicht Ost:

Ansicht Süd:

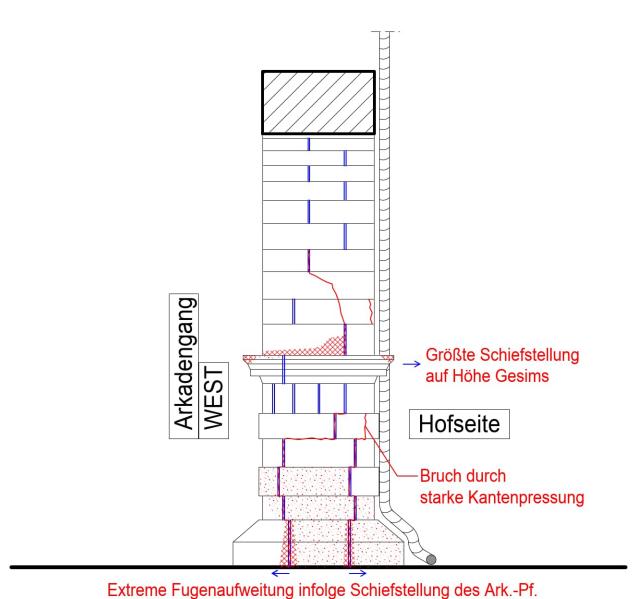

Ansicht Süd:

Ansicht West:

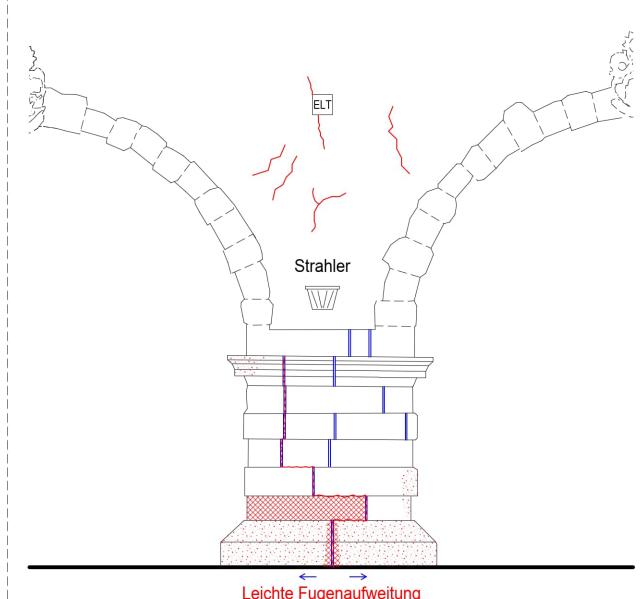

Ansicht West:

|| Fuge, Stoß

— Riss

❖ Abplatzungen, Ausbrüche

● Oberflächenschäden, Absandungen

Notizen zu Arkade W10:

-/-

Übersicht Schloss Friedenstein:  
(Grundriss Erdgeschoss, Definition Ansichten)

