


# GOTHA, SCHLOSS FRIEDENSTEIN / SANIERUNG U. UMBAU - TPII.1

Bereich: Arkadenpfeiler und Arkadenbogen-Ansätze am Westflügel  
Statisch-konstruktive Bauaufnahme und Schadkartierung 03/2021


**Ansichten Arkadenpfeiler W11 - Plan: 5\_WF\_ARK\_BST\_011.1\_a**

Ansicht Nord:

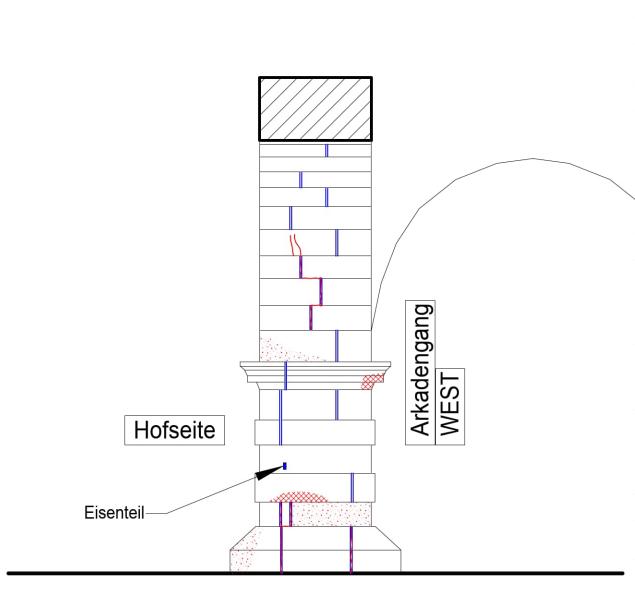


- Arkade W11 -


Ansicht Ost:

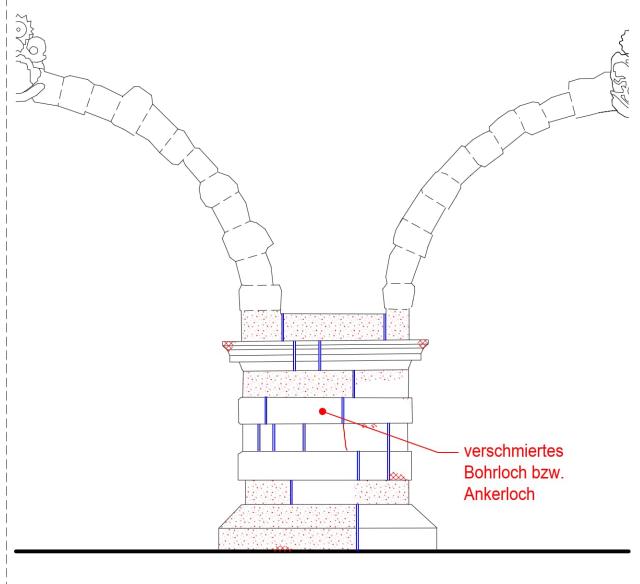

Ansicht Süd:

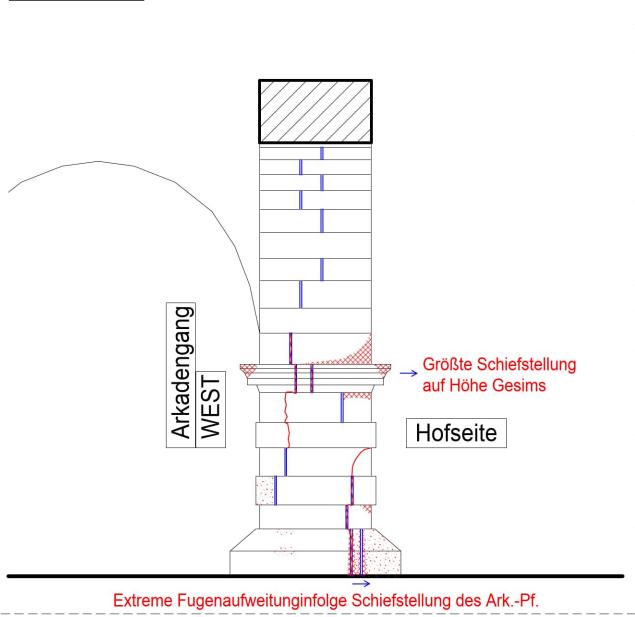

Ansicht West:

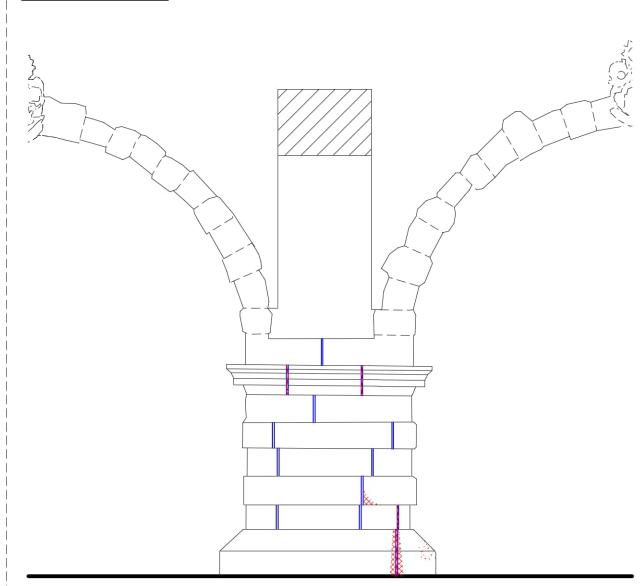

|| Fuge, Stoß

\ Riss

✖ Abplatzungen, Ausbrüche

● Oberflächenschäden, Absandungen

Notizen zu Arkade W11:

-/-

Übersicht Schloss Friedenstein:  
(Grundriss Erdgeschoss, Definition Ansichten)

