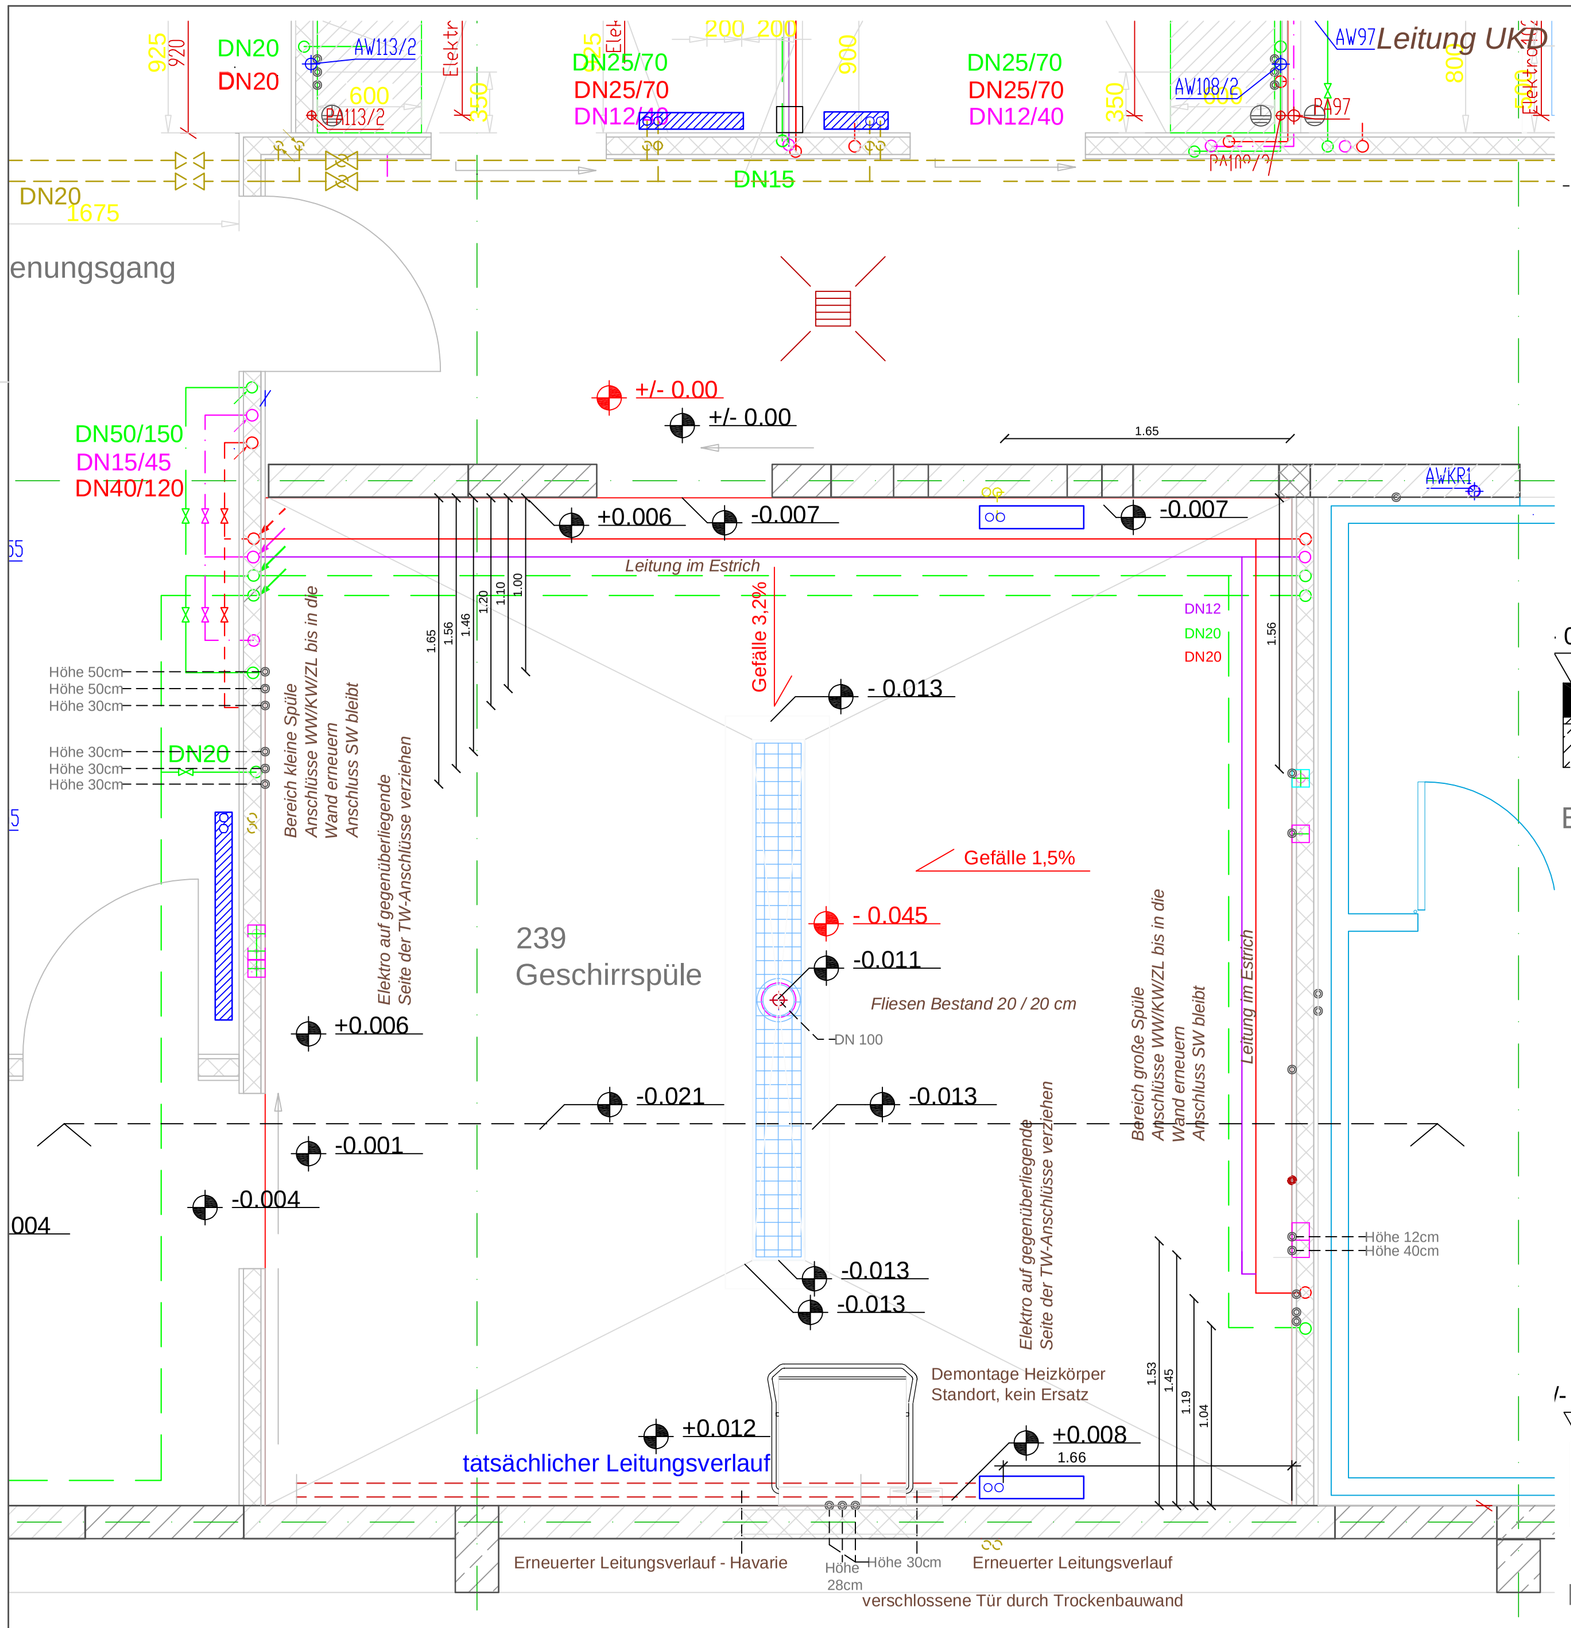

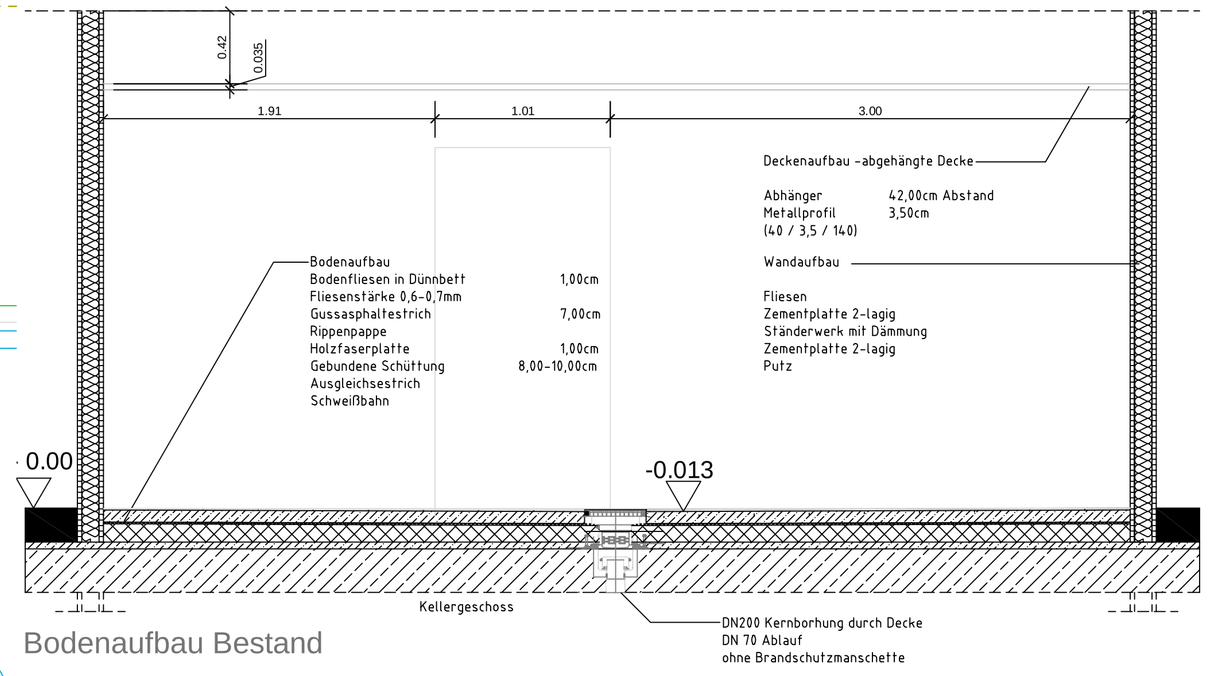

Bodenaufbau Bestand

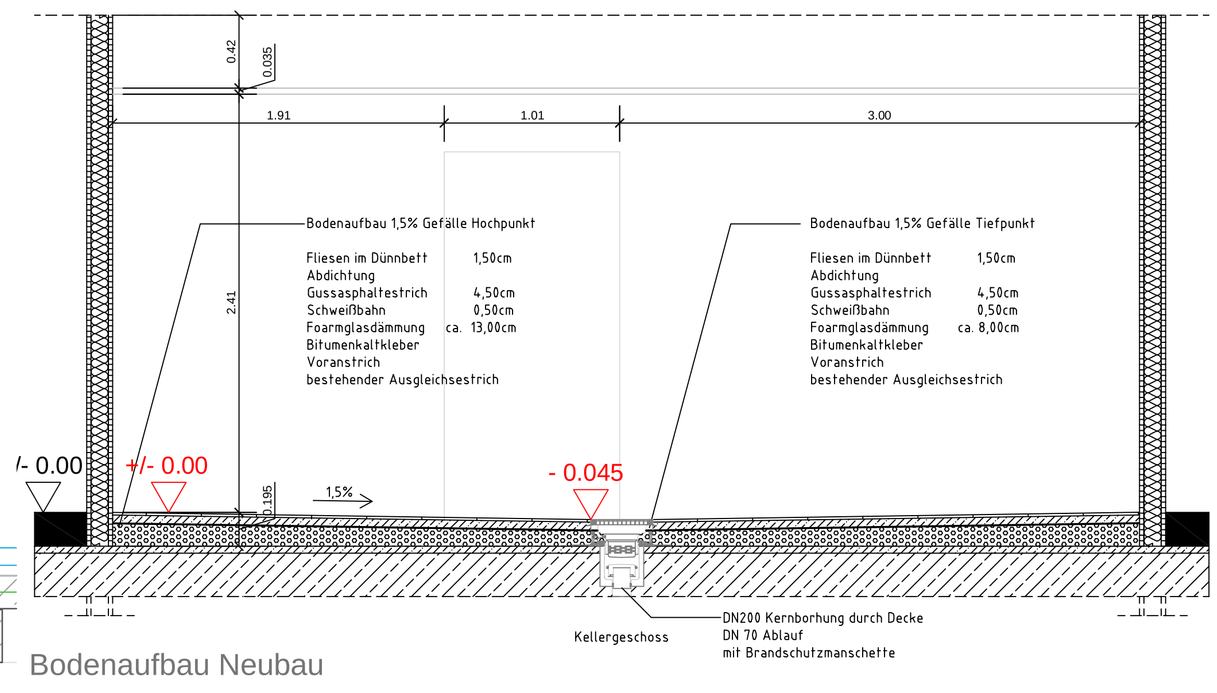

Bodenaufbau Neubau

Legende
Kaltwasser - in Estrich
Warmwasser - in Estrich
Zirkulation - in Estrich
Kaltwasser - unterhalb Decke
Warmwasser - unterhalb Decke
Zirkulation - unterhalb Decke
+/- 0.00 Höhen Bestand
+/- 0.00 Höhen Neu

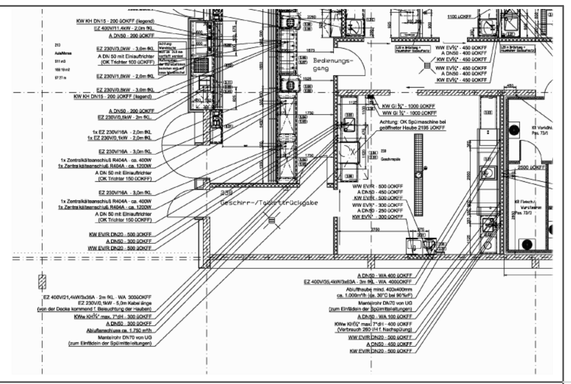

Auszug aus
Revisionsunterlagen

Objekt: Staatliches Sportgymnasium Oberhof
Am Harzwald 3
98558 Oberhof

Bauherr: Landesamt für Bau und Verkehr
Abteilung Hochbau und Liegenschaften
Hallesche Straße 15/16
99085 Erfurt

Index	Datum	Änderungen
F. Otto	3.12.2025	Einmessung Leitungsanschlüsse, Eintragung Boden- / Deckenaufbau, Bodenniveau
R. Otto	6.11.2025	Änderung Beratung vom 04.11.2025
R. Otto	23.10.2025	Änderung Beratung vom 22.10.2025
R. Otto	26.02.2025	Fixierung Containerstellplatz, Beratung vom 25.02.2025
R. Otto	18.02.2025	Änderung Containerstellplatz/Arbeitswege - Beratung vom 18.02.2025

Ausführungsplanung

Planung: Küchenbereich Grundriss

Für diese Zeichnung behalten wir uns alle Rechte vor.
Ohne unsere vorherige Zustimmung darf diese Zeichnung weder vervielfältigt noch Dritten zugänglich gemacht werden, und sie darf durch den Empfänger oder Dritte auch nicht in anderer Weise mißbräuchlich verwendet werden.
Zuwiderhandlungen verpflichten zu Schadensersatz und können strafrechtliche Folgen haben.