




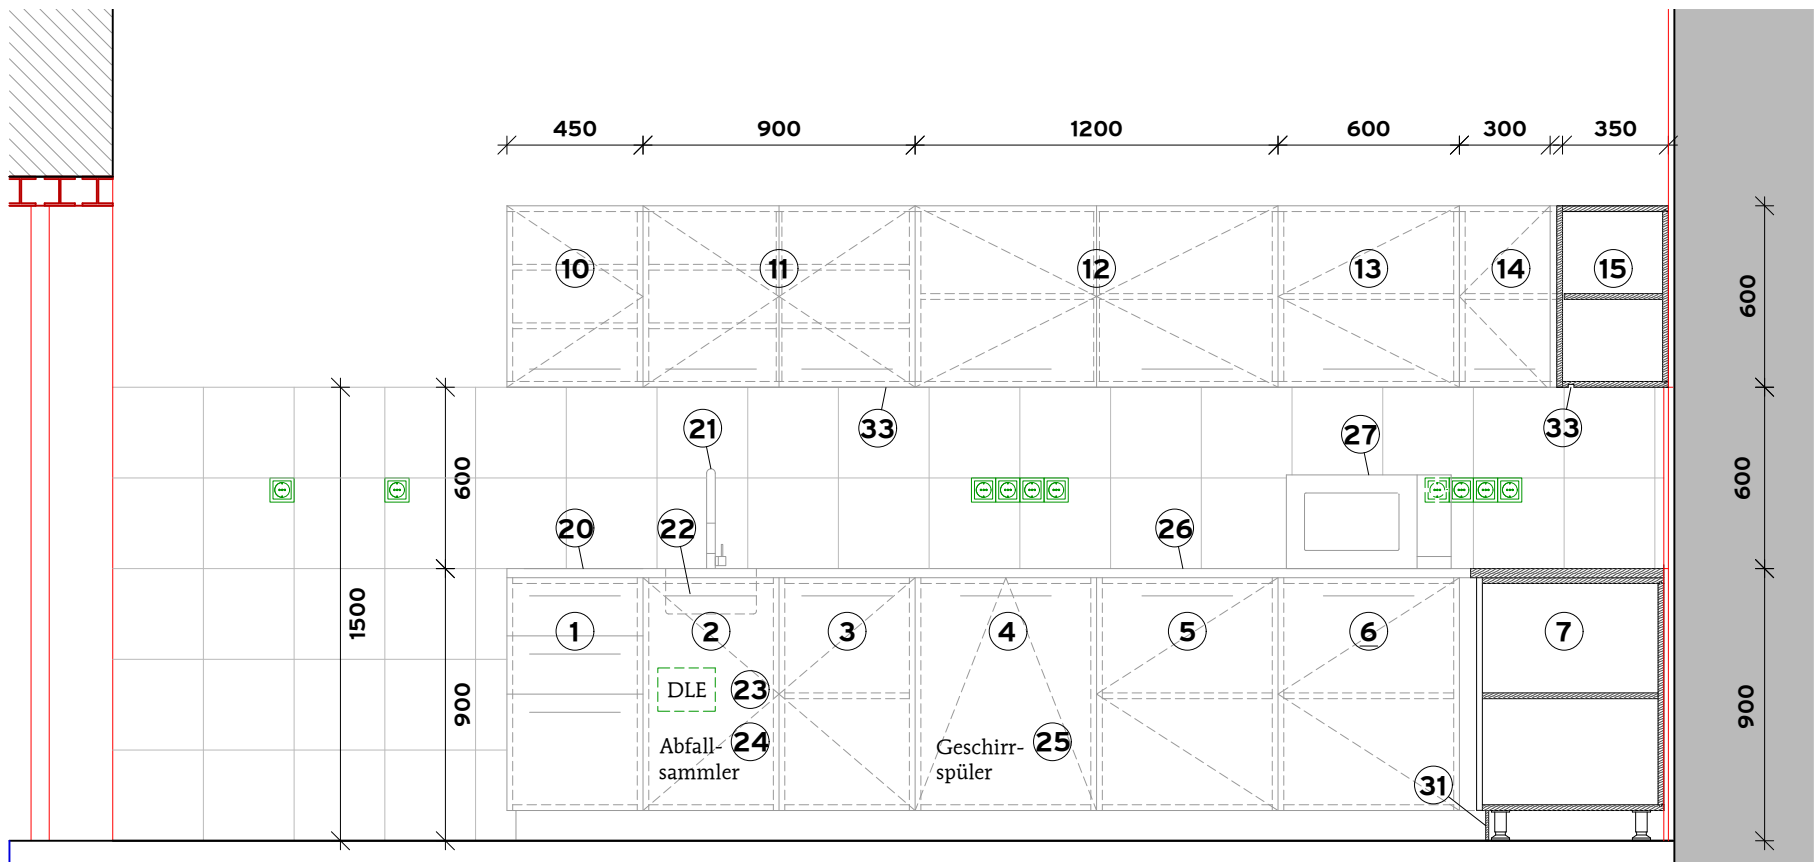


Ansicht 1

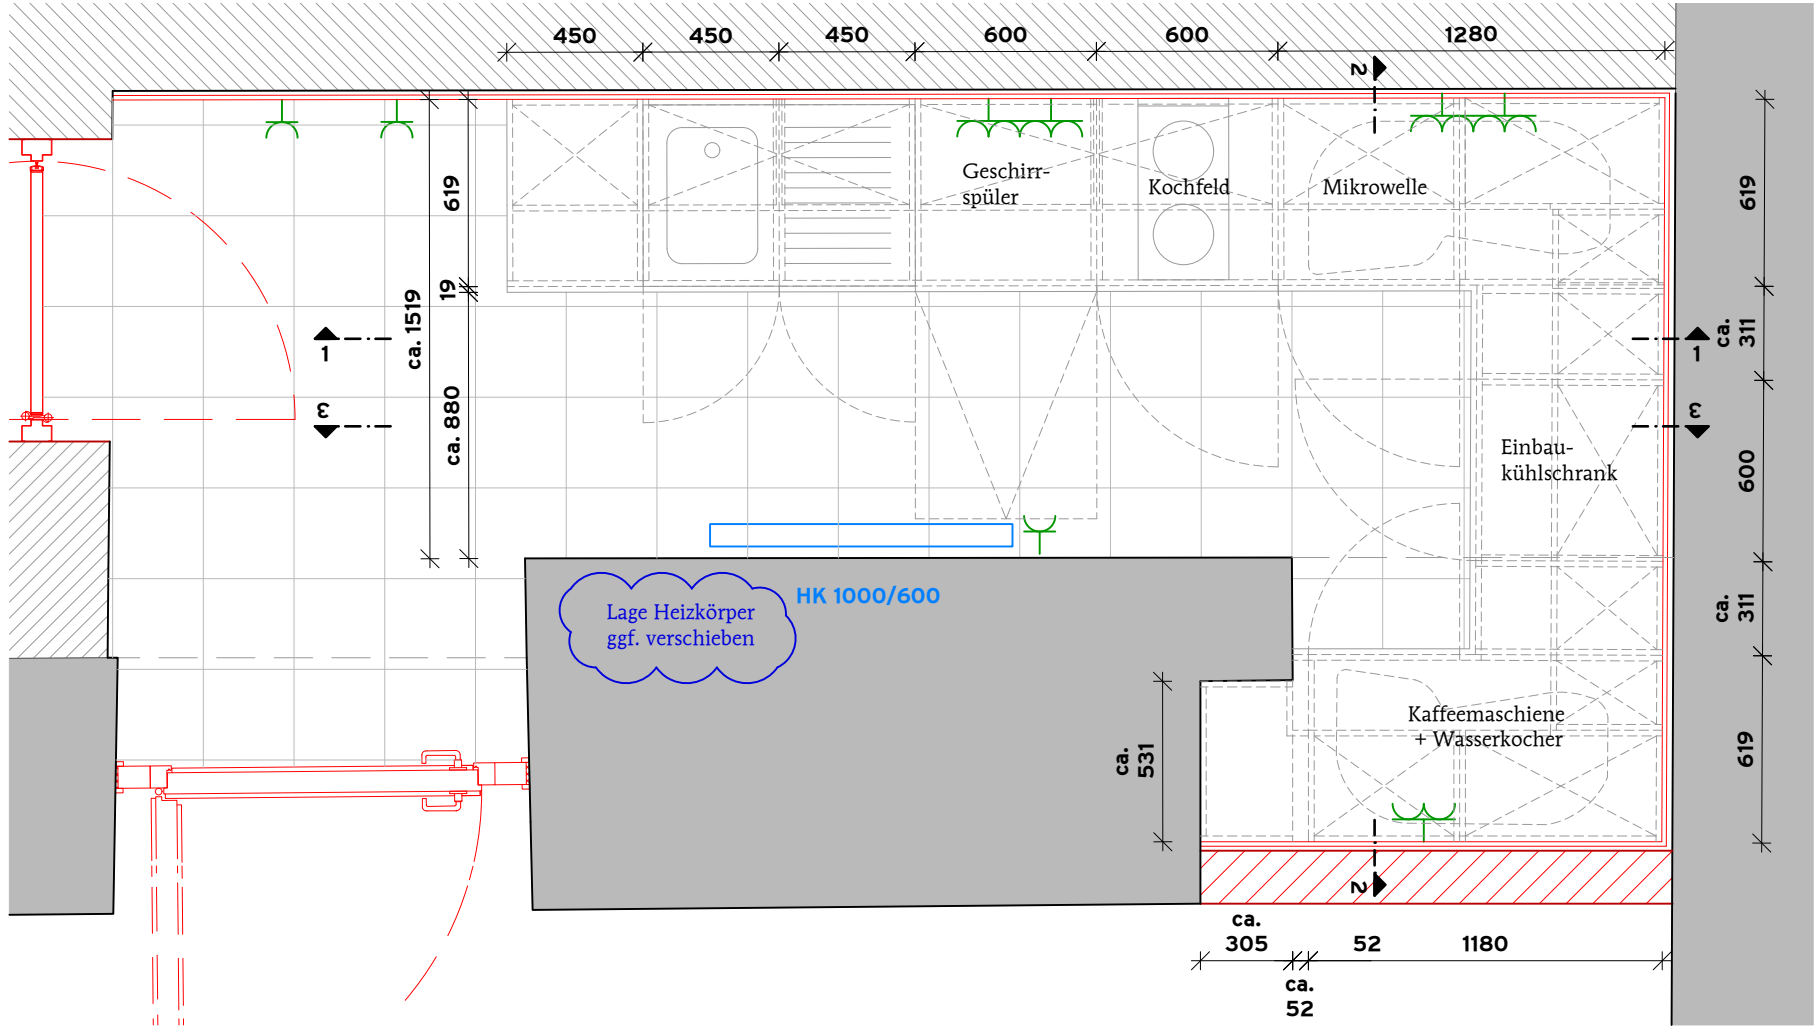

Grundriss

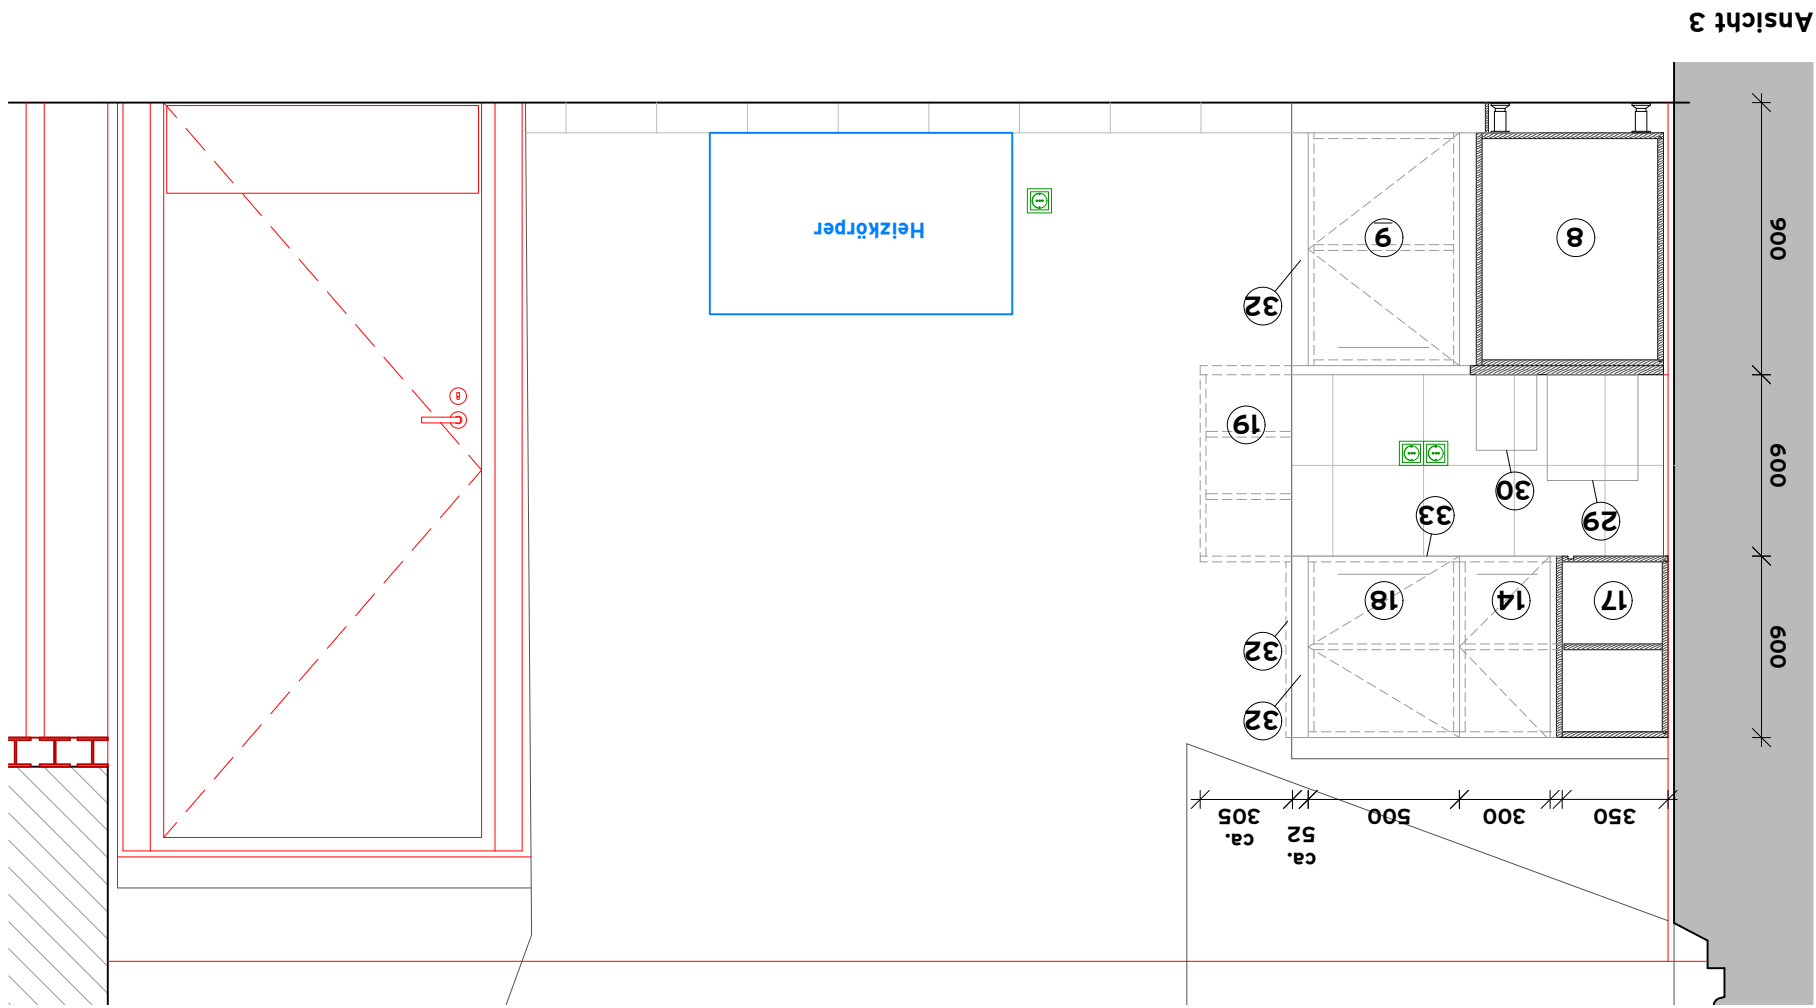

Ansicht 3

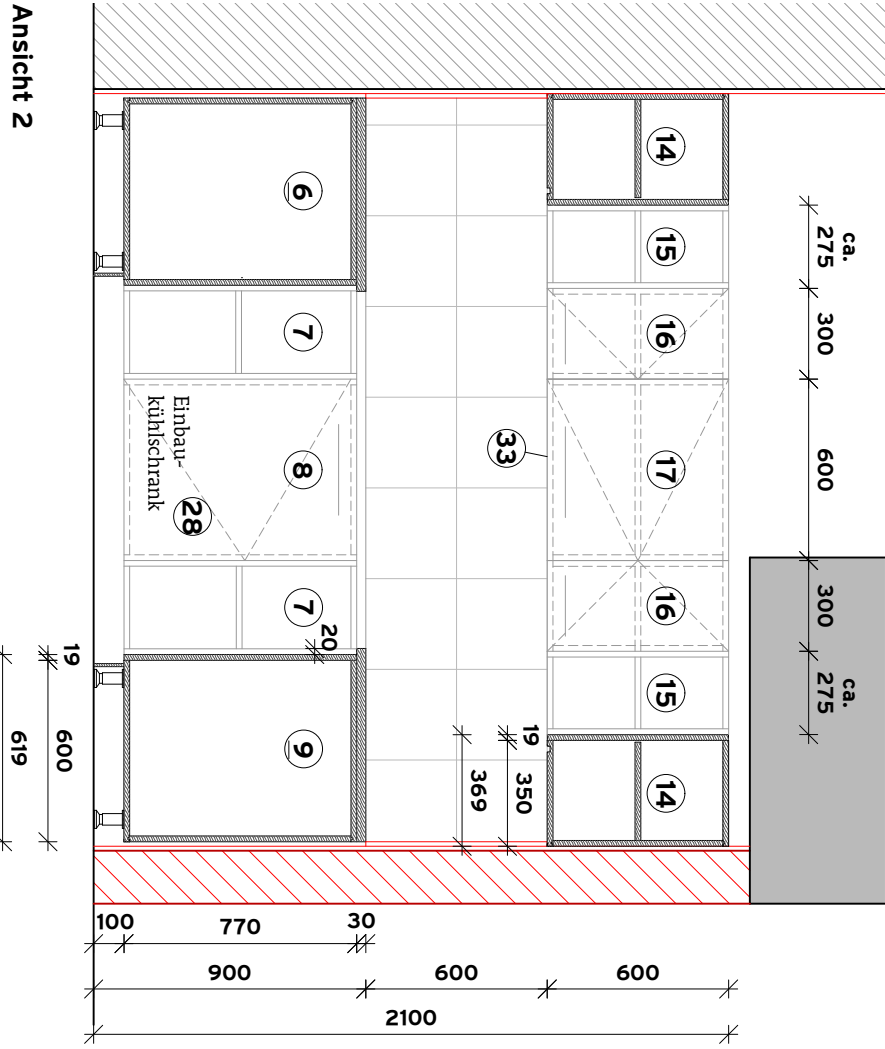

Ansicht 2

Kücheneinrichtung

- 1 Unterschränk mit 3 Schubladen, B/H/T 450 x 770 x 600 mm
- 2 Spülenunterschränk mit Drehtür, B/H/T 450 x 770 x 600 mm
- 3 Unterschränk mit Drehtür und Fachboden, B/H/T 450 x 770 x 600 mm
- 4 Unterschränk für Geschirrspüler, B/H/T 600 x 770 x 600 mm
- 5 Unterschränk mit Drehtür und Fachboden, B/H/T 600 x 770 x 600 mm
- 6 Eckunterschränk mit Drehtür und Schwenkauszug, B/H/T 1280 x 770 x 600 mm
- 7 Regal mit Fachboden, Breite eingepasst, B/H/T ca. 311 x 770 x 600 mm
- 8 Unterschränk für Einbaukühlschrank, B/H/T 600 x 770 x 600 mm
- 9 Eckunterschränk mit Drehtür und Schwenkauszug, B/H/T 1180 x 770 x 600 mm
- 10 Oberschränk mit Drehtür und 2 Fachböden, B/H/T 450 x 600 x 350 mm
- 11 Oberschränk mit Mittelwange, 2 Drehtüren und 4 Fachböden, B/H/T 900 x 600 x 350 mm
- 12 Oberschränk mit Mittelwange, 2 Drehtüren und 2 Fachböden, B/H/T 1200 x 600 x 350 mm
- 13 Oberschränk mit Drehtür und Fachboden, B/H/T 600 x 600 x 350 mm
- 14 Eckoberschränk mit Drehtür und Fachboden, B/H/T ca. 690 x 600 x 350 mm
- 15 Regal mit Fachboden, Breite eingepasst, B/H/T ca. 275 x 600 x 350 mm
- 16 Oberschränk mit Drehtür und Fachboden, B/H/T 300 x 600 x 350 mm
- 17 Oberschränk mit Drehtür und Fachboden, B/H/T 600 x 600 x 350 mm
- 18 Oberschränk mit Drehtür und Fachboden, B/H/T 500 x 600 x 350 mm
- 19 Regal, Maße in Nische eingepasst, B/H/T ca. 531 x 600 x 305 mm
- 20 Arbeitsplatte Edelstahl, d= 30 mm, mit Einbeckenspüle mit Abtropffläche und mit Zweiplattenkochfeld, flächenbündiger Einbau, Edelstahl gebürstet
- 21 Schwenkbare Einhebelmischbatterie, Messing, Farbe Chrom, Standmontage, h= mind. 330 mm, Ausladung mind. 220 mm
- 22 Einbeckenspüle mit Abtropffläche, B/H/T 900 x 600 x 150 mm
- 23 Durchlauferhitzer (Lieferung/Anschluss durch Gewerk HLS)
- 24 Abfallsammler
- 25 Einbau-Geschirrspüler, B/H/T 600 x 850 x 600 mm
- 26 Zweiplattenkochfeld, B/H/T 370 x 52 x 540 mm
- 27 Mikrowelle
- 28 Einbau-Kühlschrank mit Gefrierfach, ca. 115 l Nutzinhalt
- 29 Kaffeeautomat, ohne Wasseranschluss
- 30 Wasserkocher
- 31 Sockelblende, h= 100 mm, revisionierbar, mit Dichtlippe
- 32 Blende, Maße eingepasst
- 33 LED Band als Unterschränkbeleuchtung



Steckdose

VORABZUG

Stiftung Thüringer Schlösser und Gärten	Schloss Heidecksburg Schlossbezirk 1 07407 Rudolstadt		
	Adresse	Datum	Unterschrift
Schloss Schwarzburg Barrierefreie Erschließung und Serviceeinheit			Küche 0.8-2 Catering
M	1:25	13.01.2026	Ausführungsplanung
			Z-Nr. 5_DT_MÖB_C_SCHW

Alle Maße sind vor Ort zu prüfen!