Anlage C-03.2 (Seiten 1 + 2)

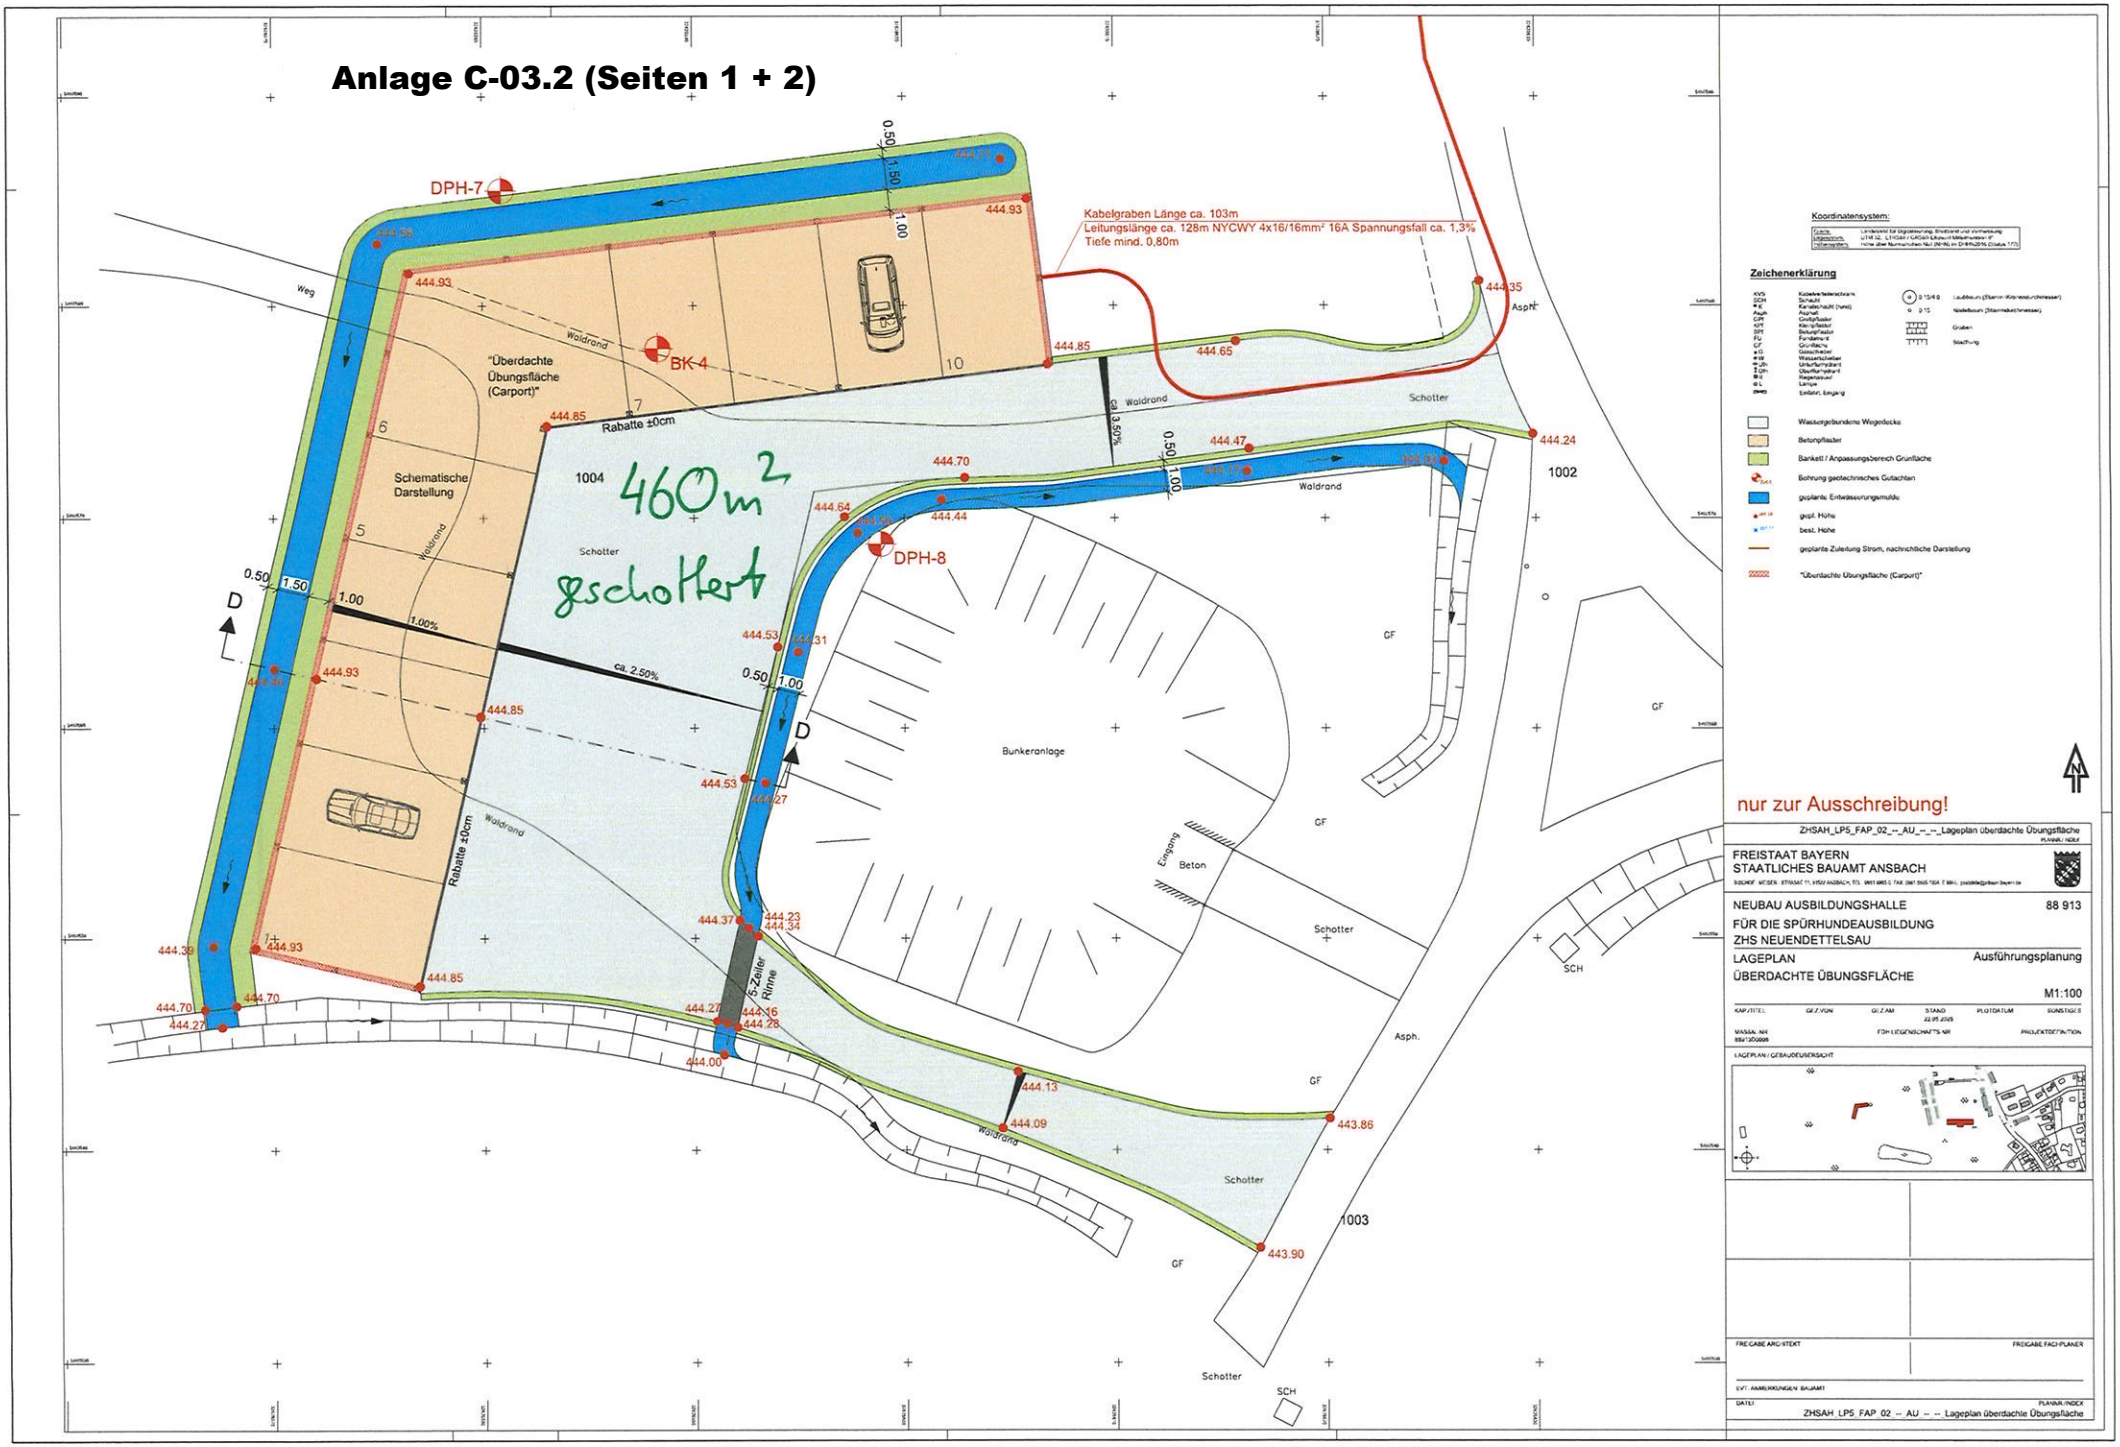

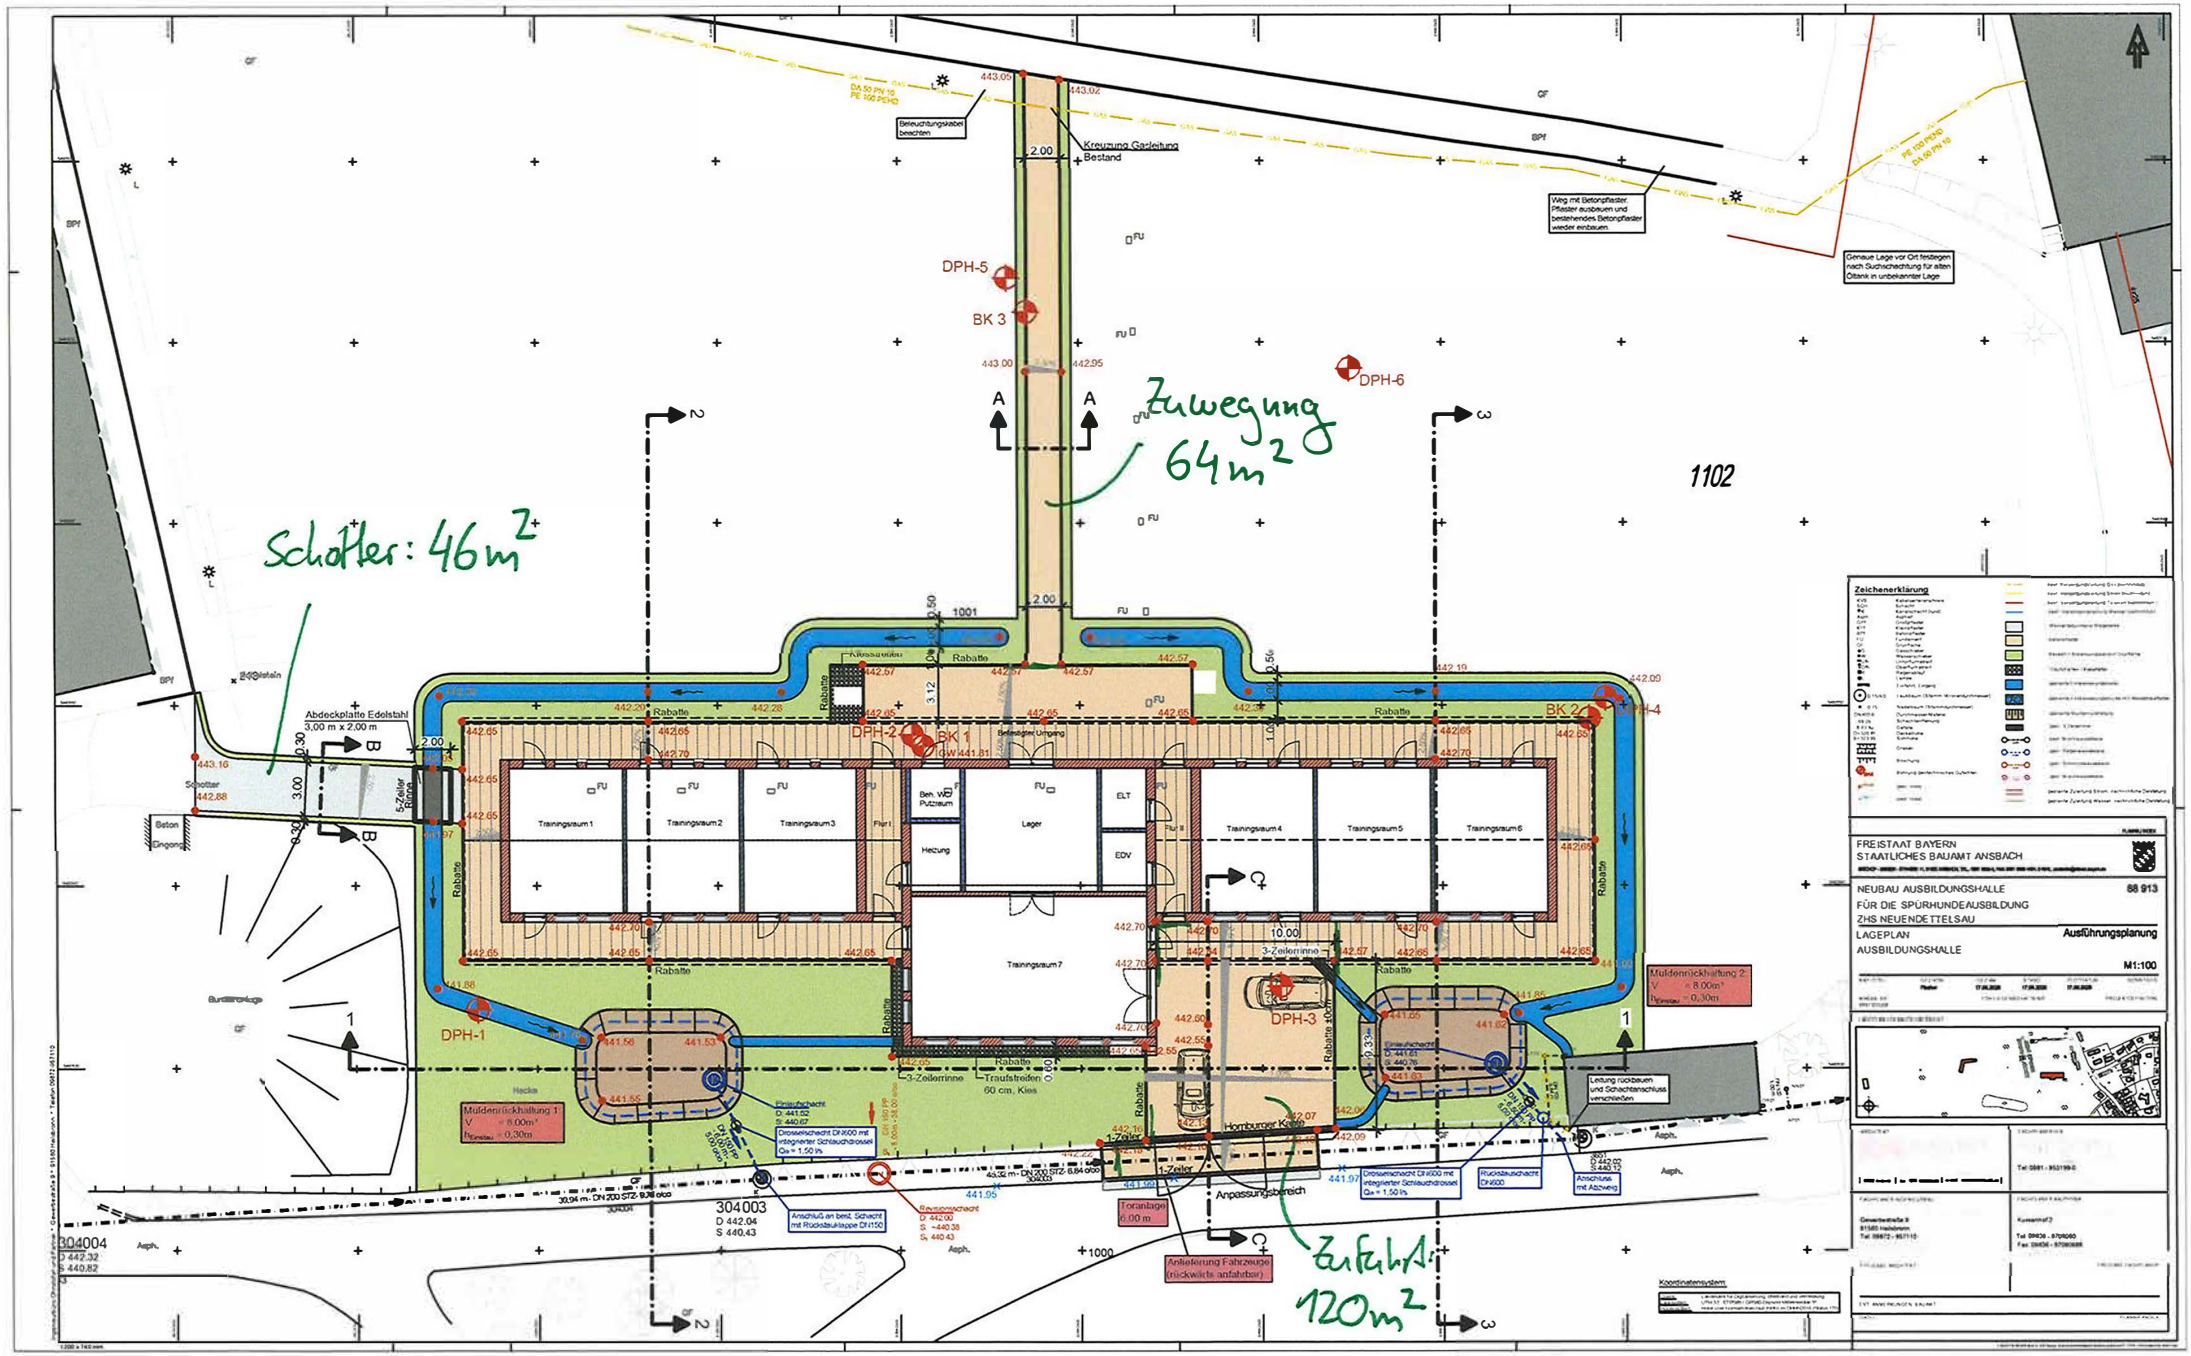
Zuwegung 64m²
Schotter: 46m²
Zufahrt: 120m²
1102
Beleuchtungskabel beachten
Kreuzung Gasleitung Bestand
Weg mit Betonpflaster. Pflaster ausbauen und bestehendes Betonpflaster wieder einbauen.
Genaue Lage vor Ort festlegen nach Suchschachtung für alten Öltank in unbekannter Lage
DPH-1
DPH-2
DPH-3
DPH-4
DPH-5
DPH-6
BK 1
BK 2
BK 3
Abdeckplatte Edelstahl 3,00 m x 2,00 m
Schotter
Beton Eingang
5-Zeiler Rinne
Trainingsraum 1
Trainingsraum 2
Trainingsraum 3
Trainingsraum 4
Trainingsraum 5
Trainingsraum 6
Trainingsraum 7
Lager
ELT
EDV
Heizung
Rabatte
3-Zeilerrinne
Traufstreifen 60 cm, Kies
Anpassungsbereich
Toranlage 6,00 m
Anlieferung Fahrzeuge (rückwärts anfahrbar)
Leitung rückbauen und Schachtanschluss verschließen
Mulden-rückhaltung 1: V = 8,00m³
Mulden-rückhaltung 2: V = 8,00m³
Drosselschacht DN600 mit integrierter Schlauchdrossel Qa = 1,50 l/s
Rückstauschacht DN600
Anschluss an best. Schacht mit Rückstauklappe DN150
Revisionsschacht
Anschluss mit Abzweig
Zeichenerklärung
FREISTAAT BAYERN
STAATLICHES BAUAMT ANSBACH
NEUBAU AUSBILDUNGSHALLE
FÜR DIE SPÜRHUNDEAUSBILDUNG
ZHS NEUENDETTELSAU
LAGEPLAN
AUSBILDUNGSHALLE
Ausführungsplanung
M1:100
88 913
Koordinatensystem: