


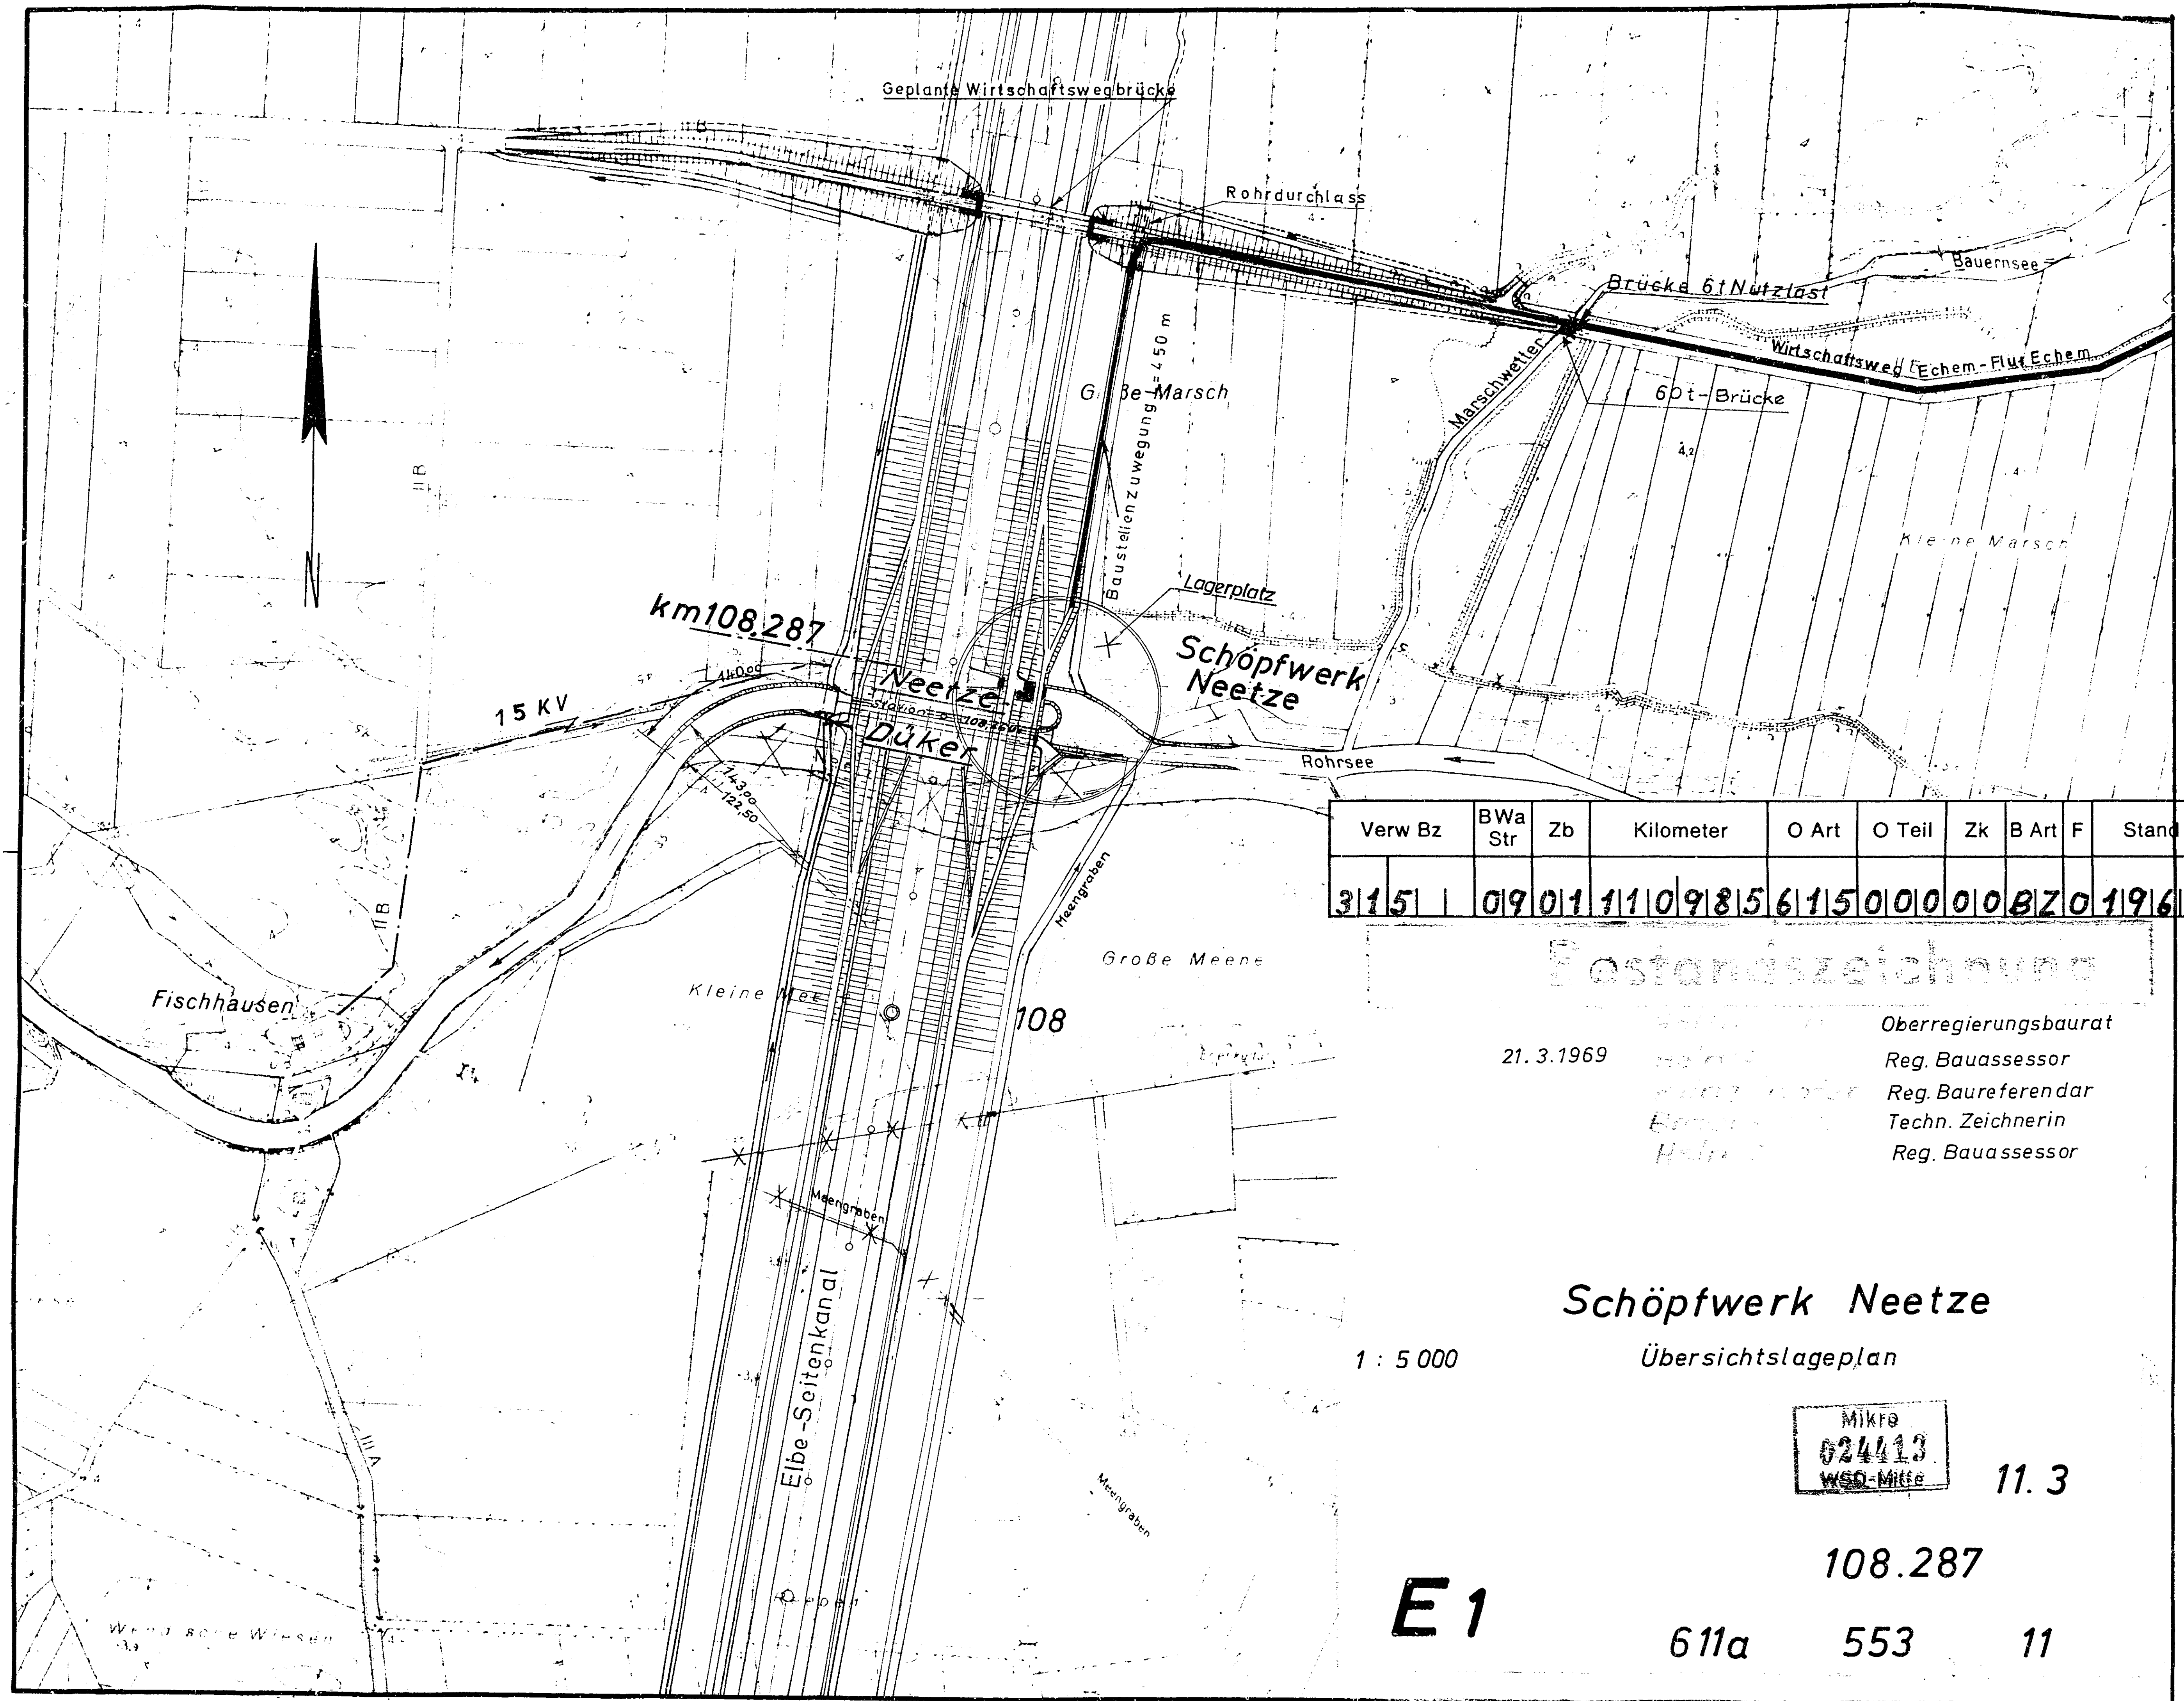

Verw Bz	BWa Str	Zb	Kilometer	O Art	O Teil	Zk	B Art	F	Stand

21.3.1969
Oberregierungsbaurat
Reg. Bauassessor
Reg. Baureferendar
Techn. Zeichnerin
Reg. Bauassessor

Schöpfwerk Neetze
Übersichtslageplan

1 : 5 000

MIKRO
024413
WSD-Mitte

11.3

108.287

E 1

611a

553

11