Böschungsbereich ohne Befestigung

108,26128 | 108,2644 | 108,287 | 108,31280 | 108,35850 | 108,463

Kanalachse

B 1449

Auslauf

Bohrung 1450

km 108,275

NN+8,50 m

Neetze-Düker

B 1202 a

NN+10,60

74,70

befestigte Fahrbahn (b = 3,0 m)

42,00

Befestigung bis km 108,480

82,10

Schöpfwerk

Bohrung 1999

19,00

9,50

2,00

l = 122,00 m

NN+2,50 m

31,00

NN+4,50 m

NN+4,80 m

10,40

NN+3,85 m

R=1,7

NN+3,15 m

35,00

NN+2,09 m

54,60

Neetze

R=70 m

R=110 m

84,38

14,00

Schnitt A-A
M 1:50
(Regelprofil)

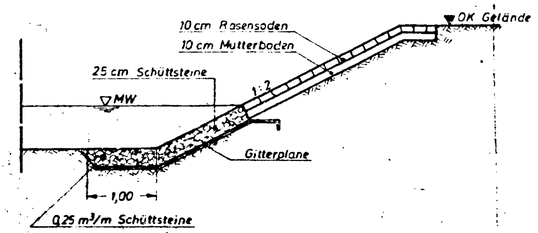

Nr.	Änderung	Dat.	Bearb.
c	Aufweitung vor dem Einlauf	6.11.74	T.A.
b	Schöpfwerk	7.2.74	Paetzmann
a	Prüfungsvermerke	9.9.69	

Verw Bz	BWa Str	Zb	Kilometer	O Art	O Teil	Zk	B Art	F	Stand
31151	019	011	111019181	5 61115	01010	010	B12	01	19174

Bestandszeichnung

Aufgestellt: Hannover, den 21.3.1969

Oberregierungsbaurat
Reg. Bauassessor
Reg. Baureferendar
Techn. Zeichnerin
Reg. Bauassessor

Hannover
Bauverwaltung

Maßstab: 1:50 / 1:500

Schöpfwerk, Neetze

Lageplan

Ersetzt durch:
Ersetzt für: 12b
Mikro: 02441.4 WSD-Mitte
Entwurf Nr.: 11.3

E2

Kennziffer: ESK

Ordnungszahl: 108.287

Bauwerk Nr.: 611a – Sachgruppe: 553 – Zeichnungs Nr.: 12d