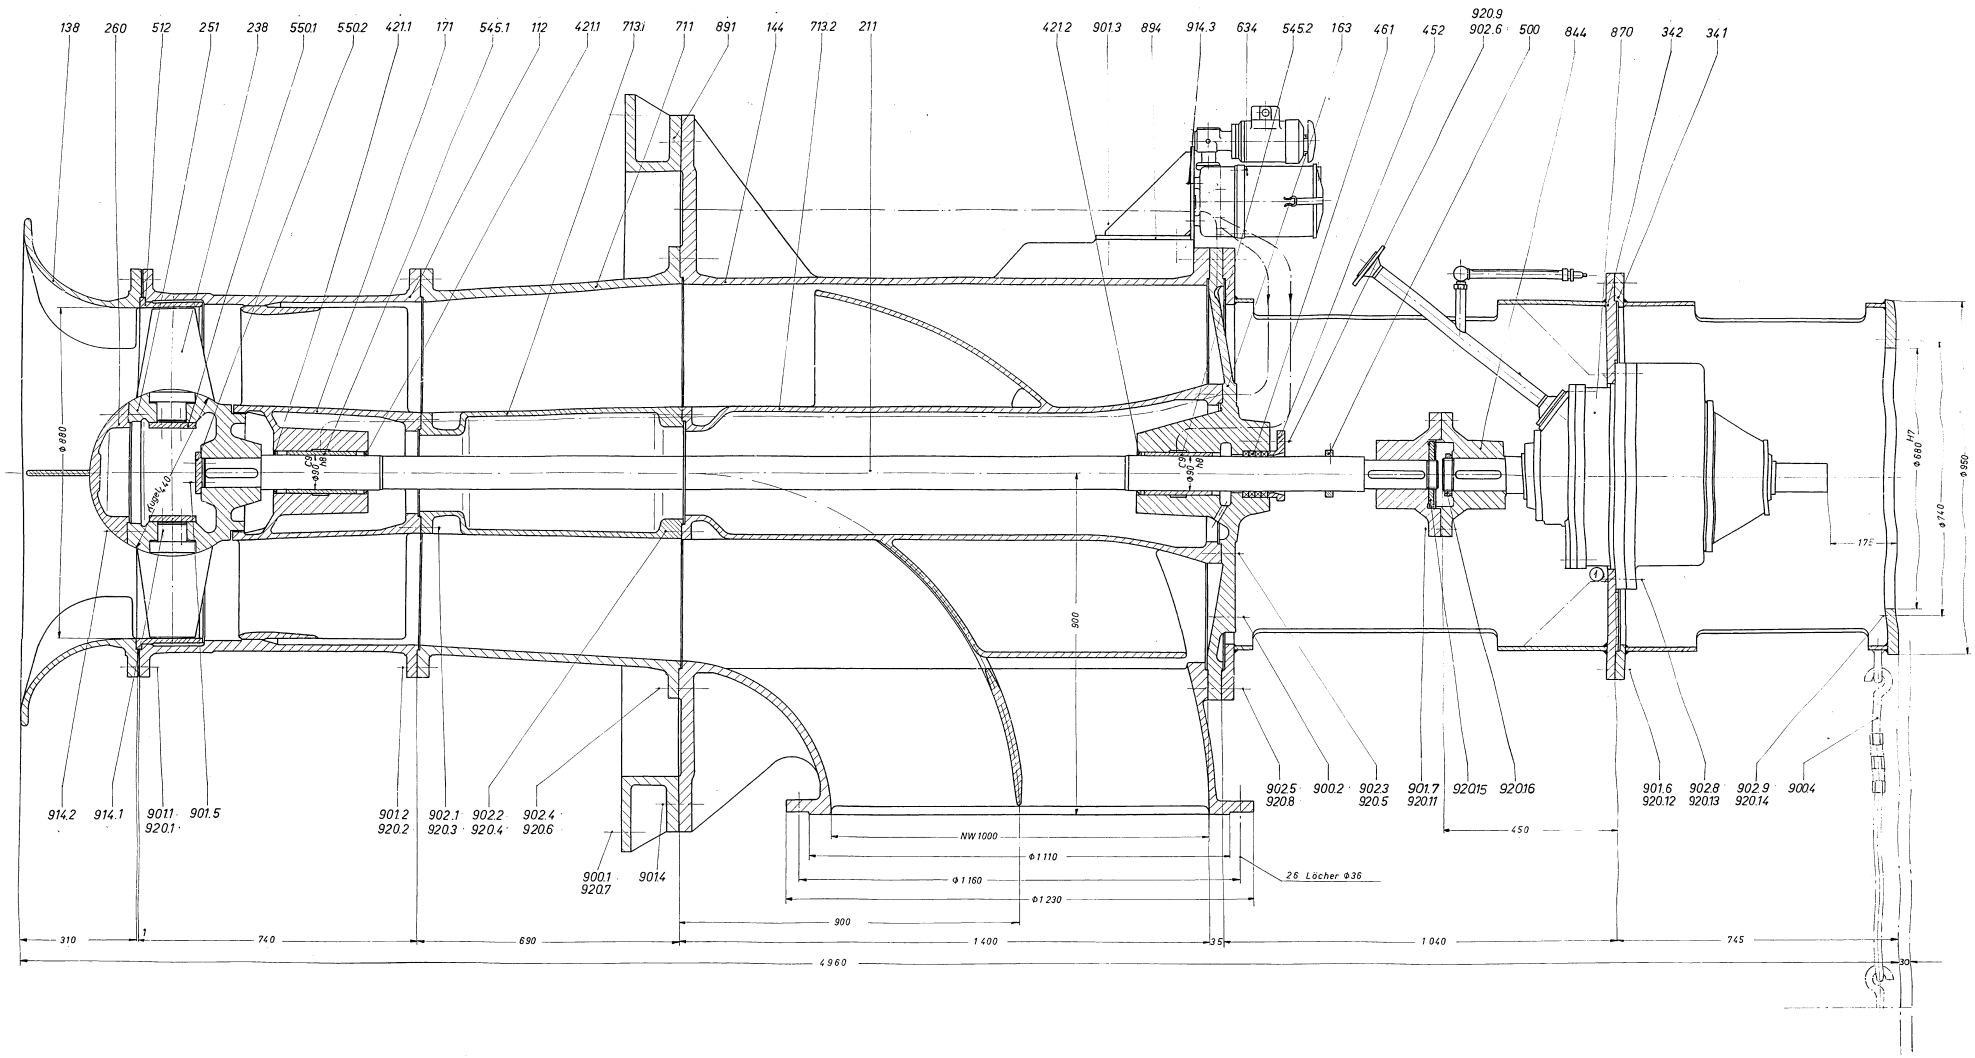

Verw Bz	BWa Str	Zb	Kilometer	O Art	O Teil	Zk	B Art	F	Stand
3 1 5 1 1	0 9	0 1	1 1 1 0 9 8 5	6 1 7 5	7 4 1	0 1 0	B Z	0	1 9 1 7 1 5

KENNWORT: NEETZE

WERK-NR : 807 - 704 218120

Die Übereinstimmung der Zeichnung mit der Ausführung wird hiermit bestätigt.

DW.-Nr. **Bestandszeichnung**

Die Übereinstimmung mit der Ausführung bescheinigt

Uelzen, den 11.7.1986

Der Vorstand des WSA Uelzen — Der Sachbearbeiter

Makro 624462 WSD-Mitte

Index	Änderung	Datum	Name
1		4.9.95	

Zugehörige Zeichnungen: Entworfen für Werkstoff: Freiheitstolerancen nach DIN 7168 — Form-Nr (ZN-Nr): 1.5

Richtner: Datum 1975 — Name

Bearb: 2.7.1 — Geprüft

Gepr: — Norm

Abtlg: ÖPK 32 — Abt.

Typ- und Größe: PE2 1000

Benennung: GESAMTZEICHNUNG

Zeichnungs-Nr: 80 - 108 673 - 0

KSB Kontinentale Gruppe

Für diese Zeichnung behalten wir uns alle Rechte vor