
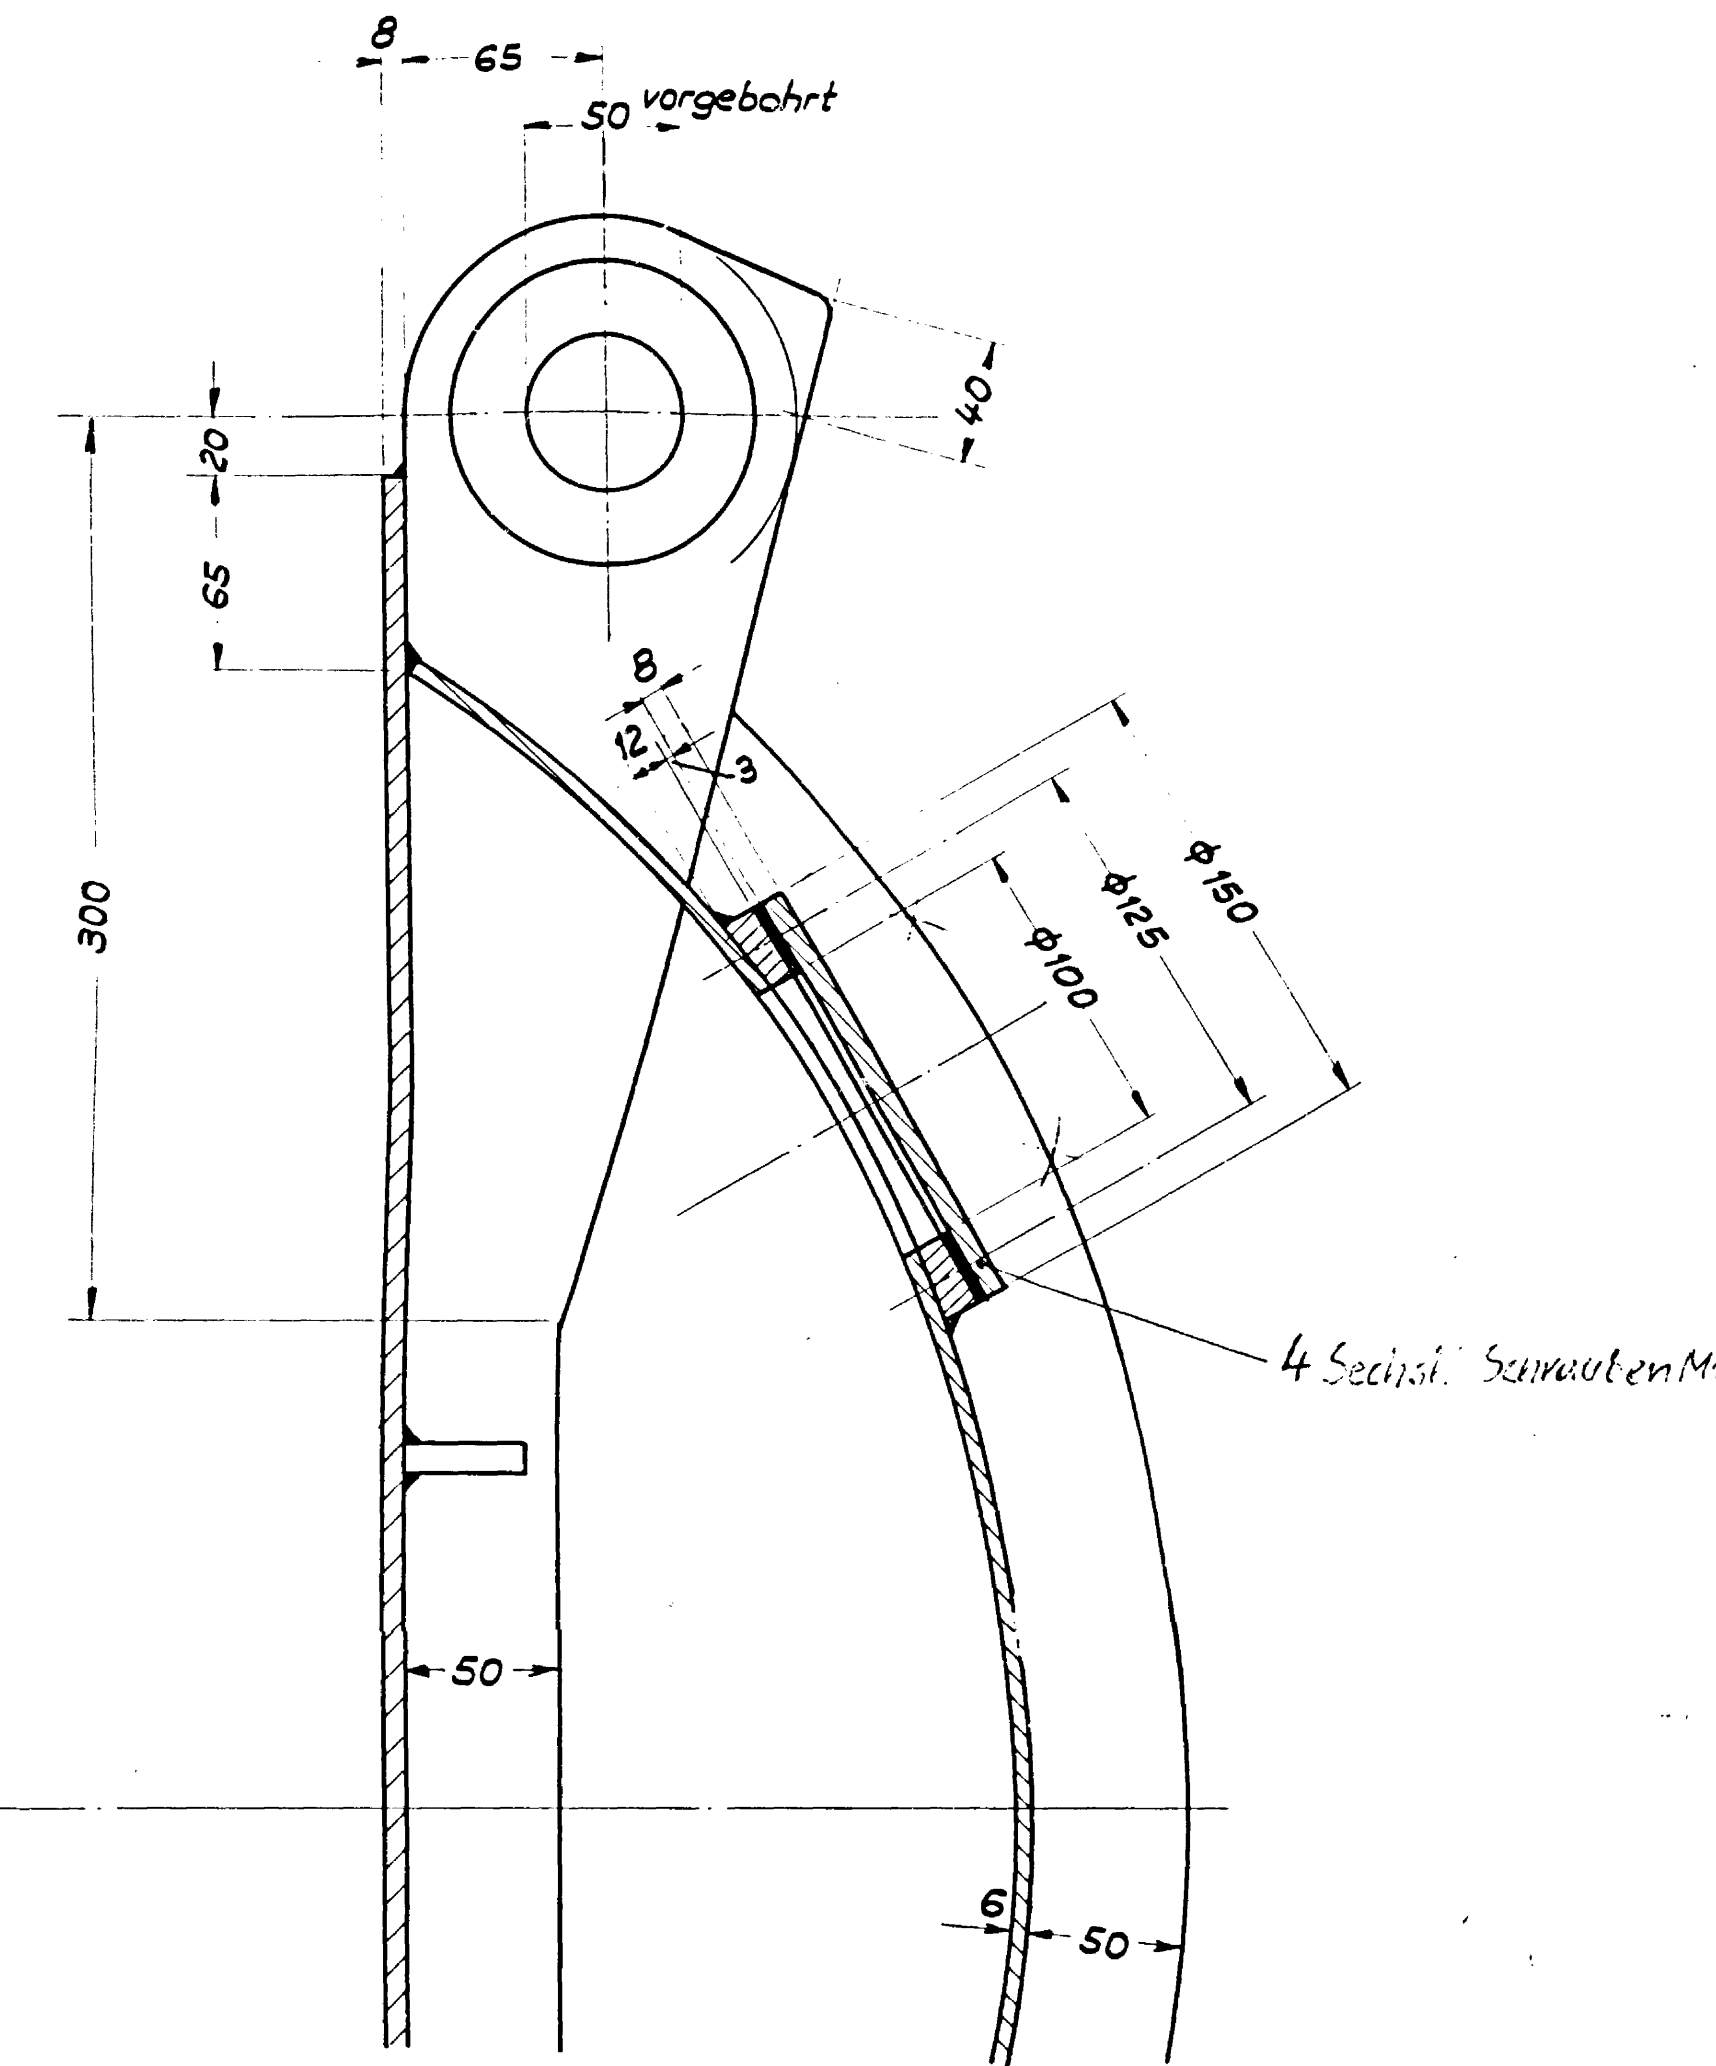
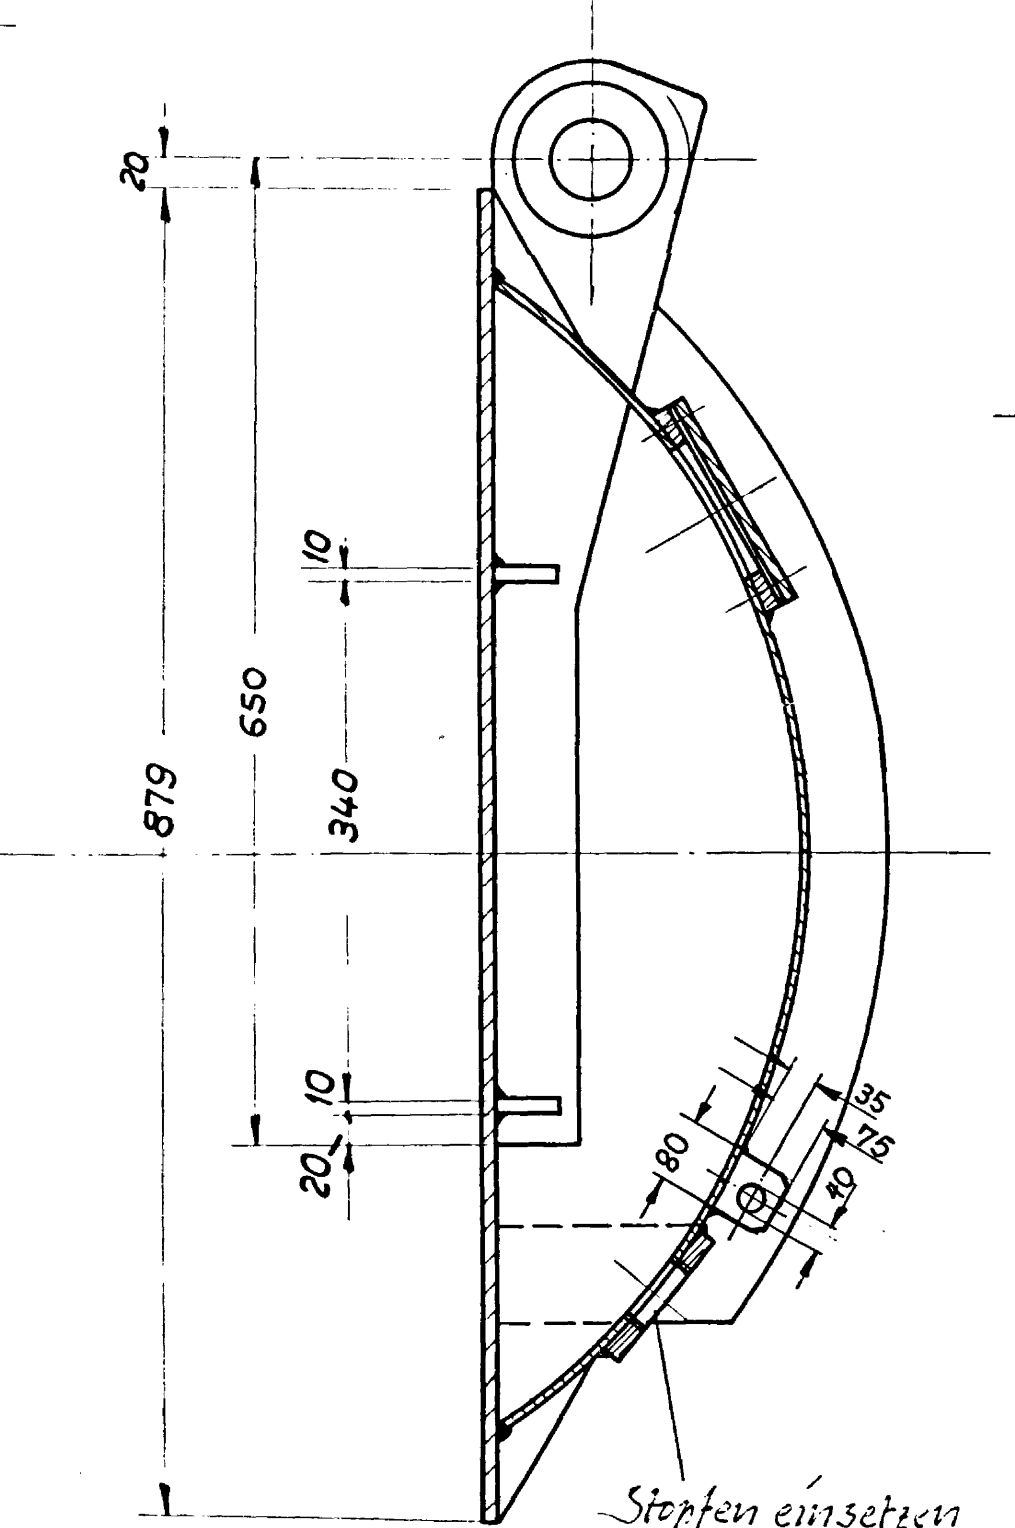
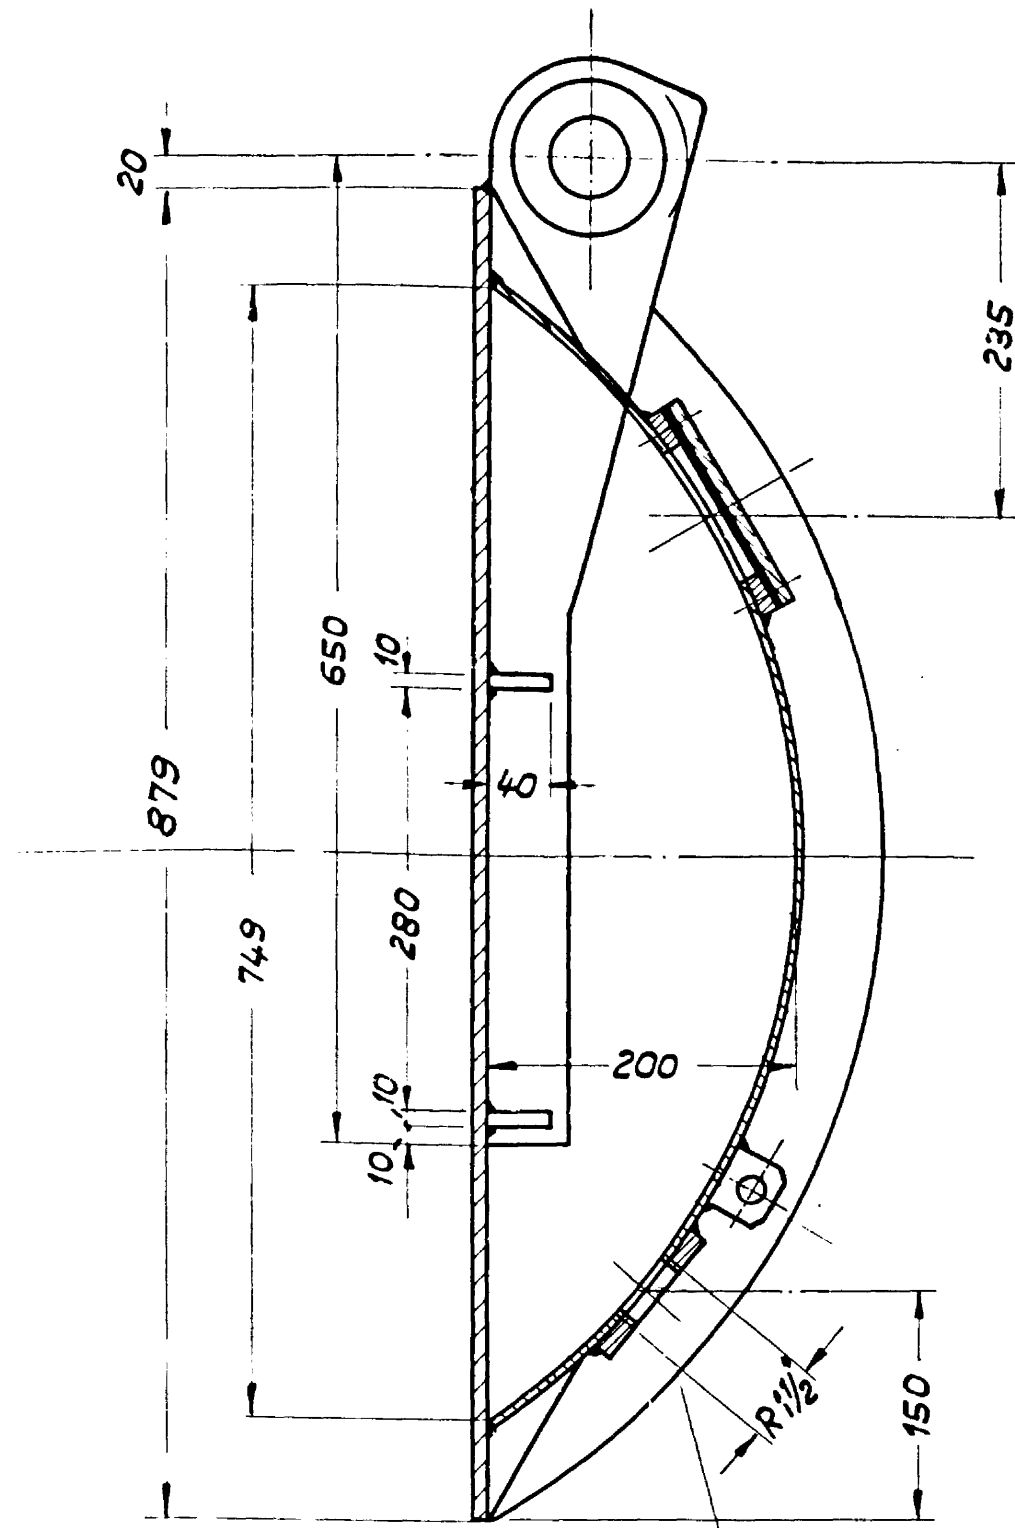


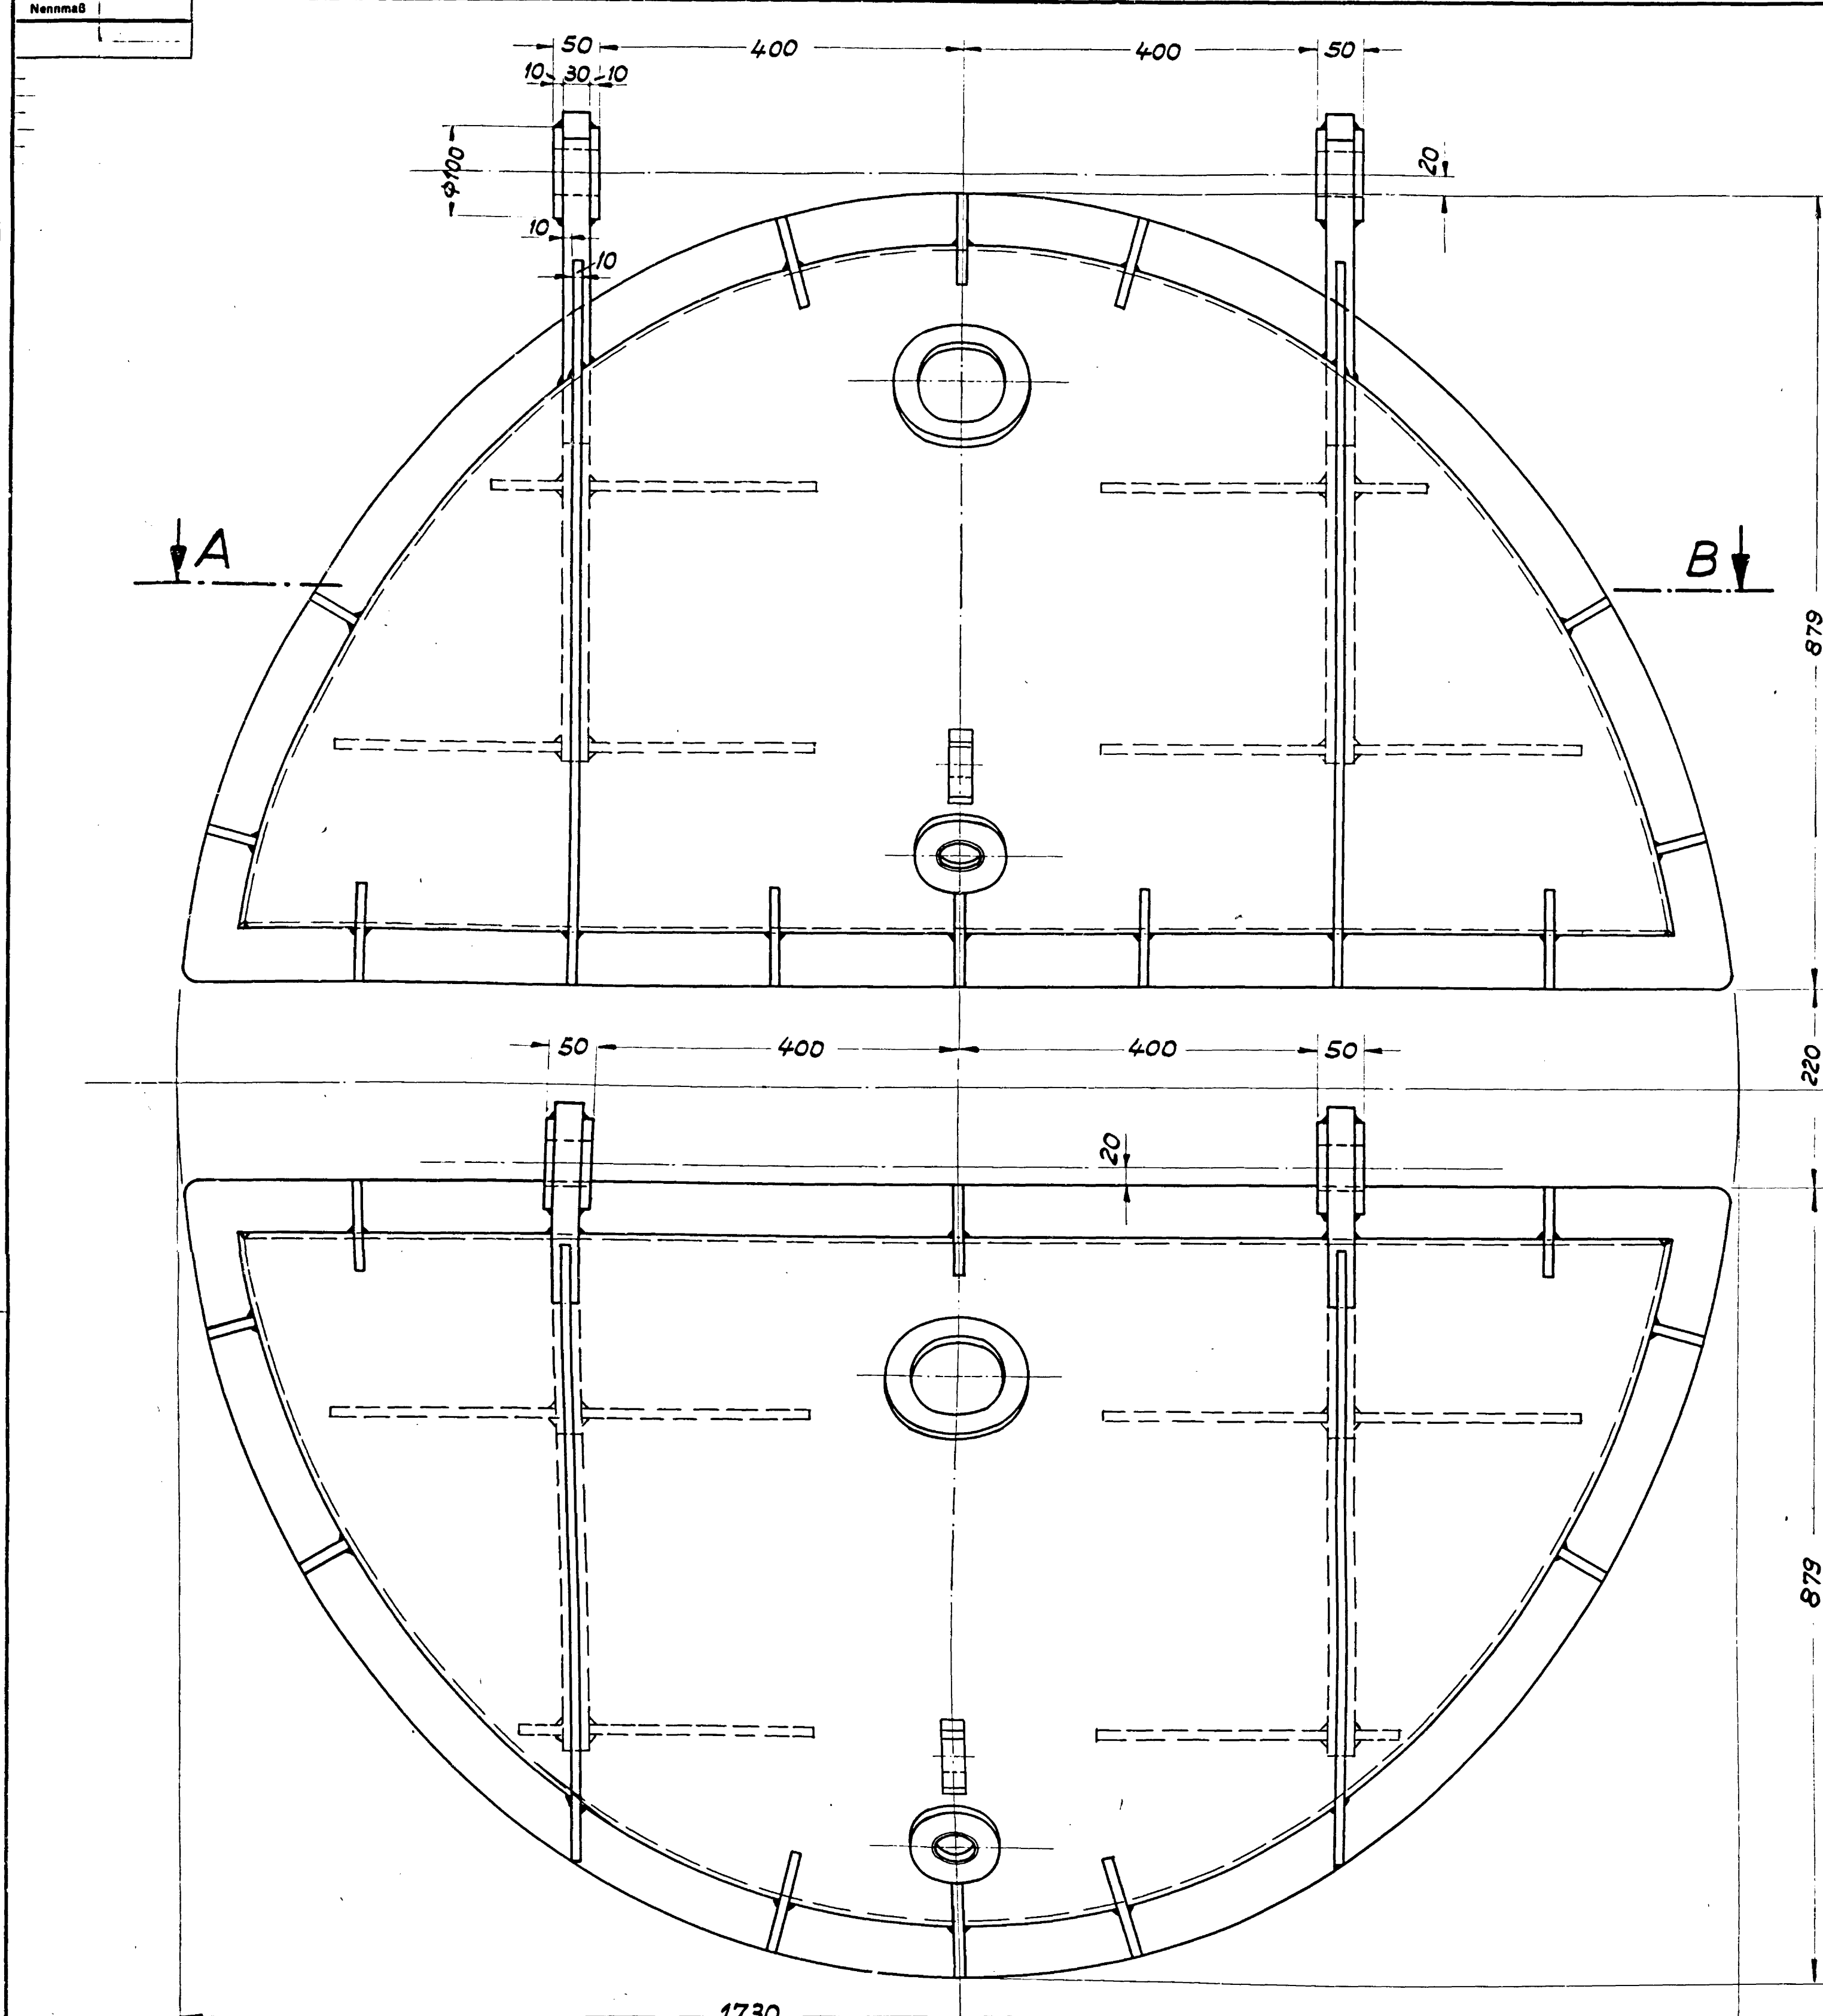

Verw Bz	BW Str	Zb	Kilometer	O Art	O Teil	Zk	B Art	F	Stand
31151	1	019/011	11019/1812	6115	1181	0101	BIZ	0	119174

Konservierung:
 2x Zinkstaubgründungen und 2x Teerepoxyd-Anstriche (letzter Anstrich in schwarz)
 Mindestteerepoxydharzgehalt von 40 %, Gesamtstärke: min. 0,300 mm
 Die Anstriche der Rohrleitung dürfen nicht aufgespritzt werden.
 Sie müssen hitzebeständig sein und dürfen auch bei 60°C nicht ablaufen.
 Die Gewährleistung beträgt 4 Jahre.

BW.-Nr.		Bestandszeichnung	
Die Übereinstimmung mit der Ausführung bescheinigt			
Uelzen, den 11.7.1985			
Der Vorstand des WSA Uelzen		Der Sachbearbeiter	
<i>Junh</i>		<i>Blarr</i>	
Mikro		024478	
WSD-Mitte			

8	Kronenmutter M36	A2	DIN 534	
8	Splinte 6x65	Cu	DIN 94	
8	Unterlegscheiben 52	St	DIN 125	
8	Bolzen m. Gewindezapfen 50x111, M36x120x170	1.4301	DIN 1438	
4	Büchsen	GZ-Rg7		60-072 B65-4
1	untere Schwimmerhohlkl.	MUST 37-2		ca. 180 kp
1	obere Schwimmerhohlkl.	MUST 37-2		ca. 180 kp

Teil	Anzahl	Benennung	Werkstoff	Mod. Nr.										
Zuordnung der Ra-Werte zu den Oberflächenzeichen nach ZH 100														
<table border="1"> <tr> <td>bis 0,1</td><td>über 0,1 bis 0,8</td><td>über 0,8 bis 3,2</td><td>über 3,2 bis 25</td><td>über 25</td></tr> <tr> <td>▽▽▽</td><td>▽▽</td><td>▽</td><td>▽</td><td>▽</td></tr> </table>					bis 0,1	über 0,1 bis 0,8	über 0,8 bis 3,2	über 3,2 bis 25	über 25	▽▽▽	▽▽	▽	▽	▽
bis 0,1	über 0,1 bis 0,8	über 0,8 bis 3,2	über 3,2 bis 25	über 25										
▽▽▽	▽▽	▽	▽	▽										
Zugehörige Zeichnungen		Abteilung	Masse ohne Toleranzangabe	Form-Nr.										
89-580 113-2		VTW1	mittel											
1974 Datum		Name												
gez. 16.12		<i>Hoffmann</i>												
gepr.														
norm.														
KSB		2 Schwimmerhohlklappen für Rohr 1600												
KLEIN, SCHANZLIN & BECKER		89-380 162-1												
Aktiengesellschaft		Für diese Zeichnung behalten wir uns alle Rechte vor												
Änderung	Datum	Name	Erstellt durch											

Die Übereinstimmung der Zeichnung mit der Ausführung wird hiermit bestätigt.

Arbeitsgemeinschaft KSB/AGS
 Schöpfwerk Neetze
 die federführende Firma
 Klein, Schanzlin & Becker
 Aktiengesellschaft

Schnitt A-B