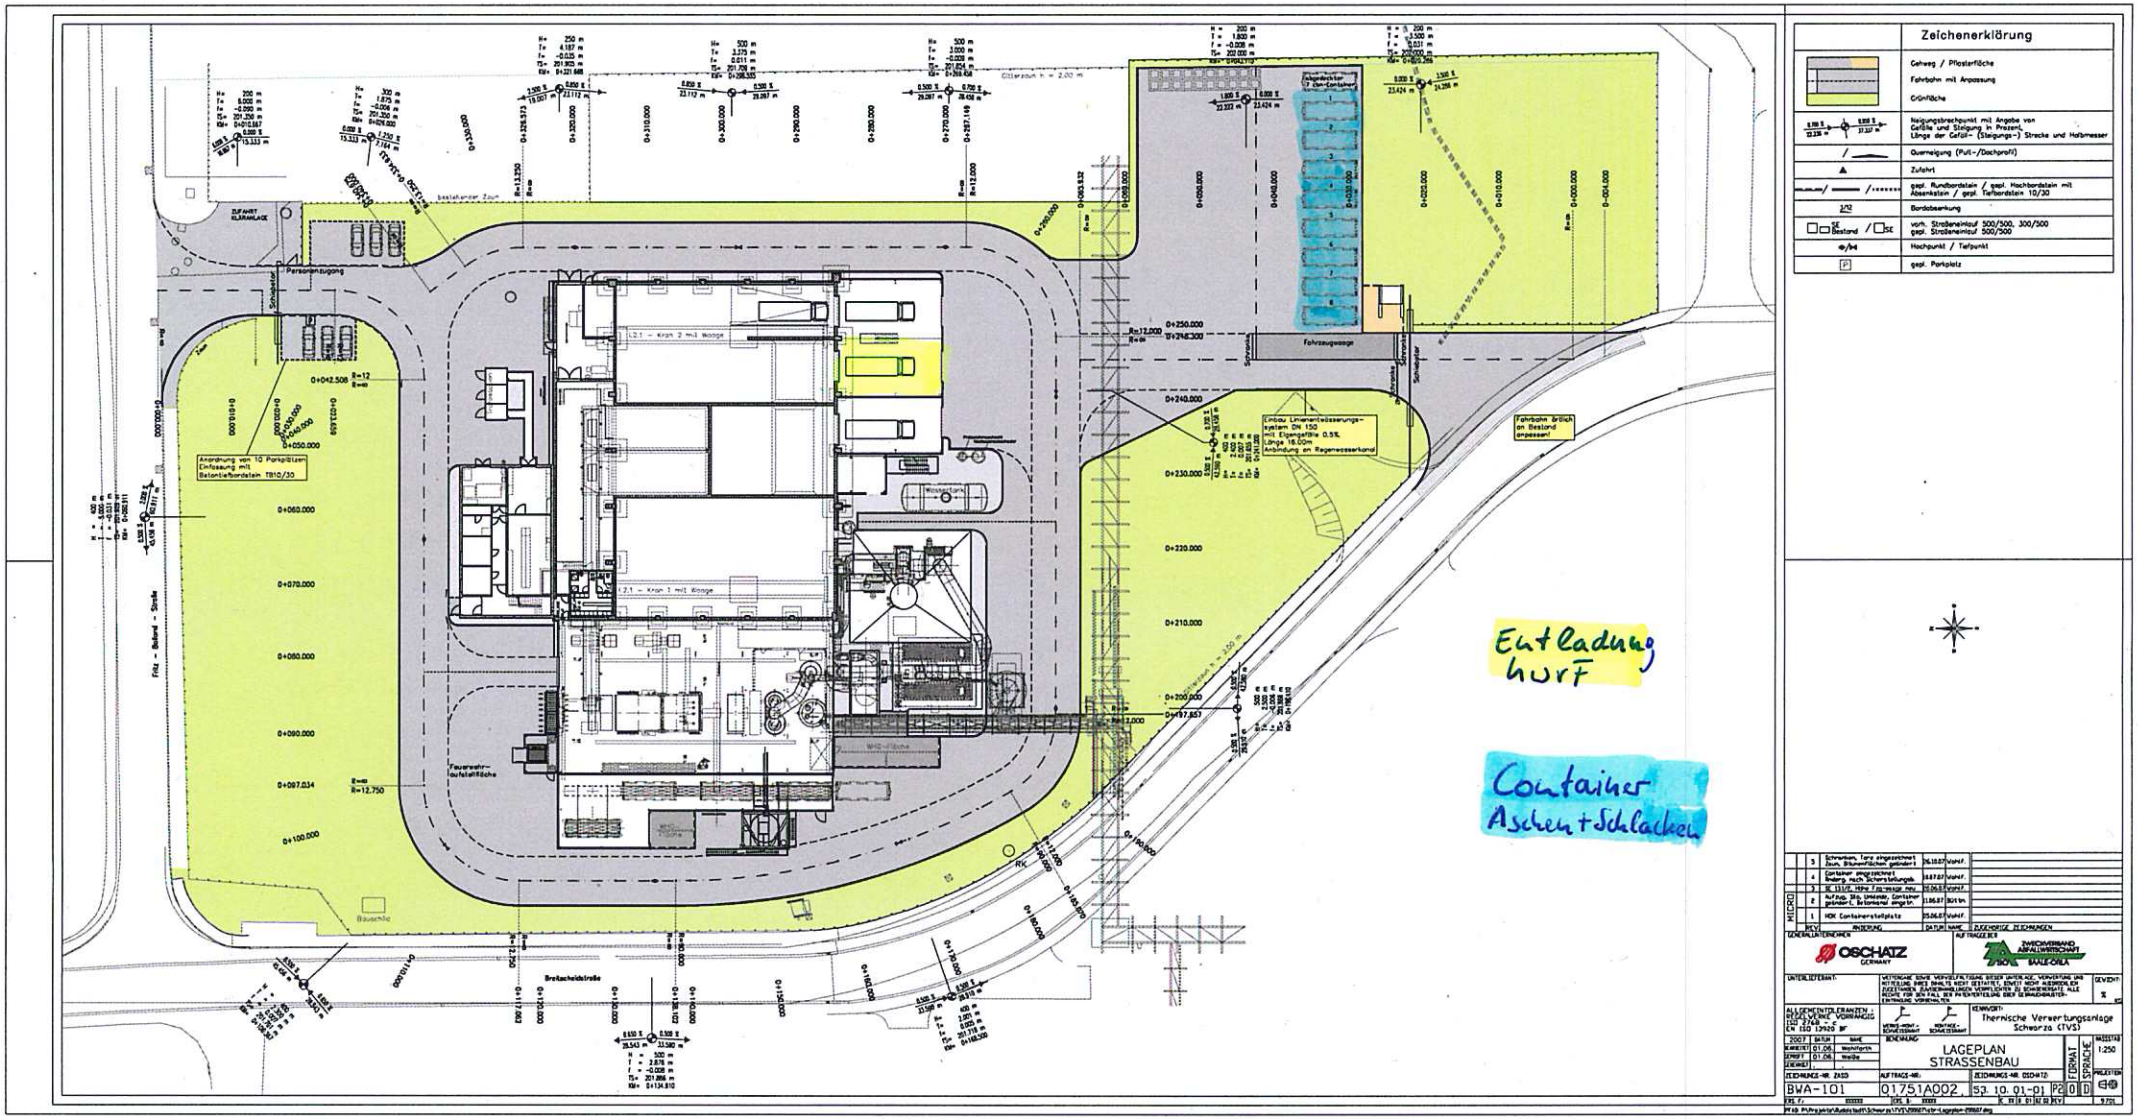Anlage 1 - Lageplan TVS