


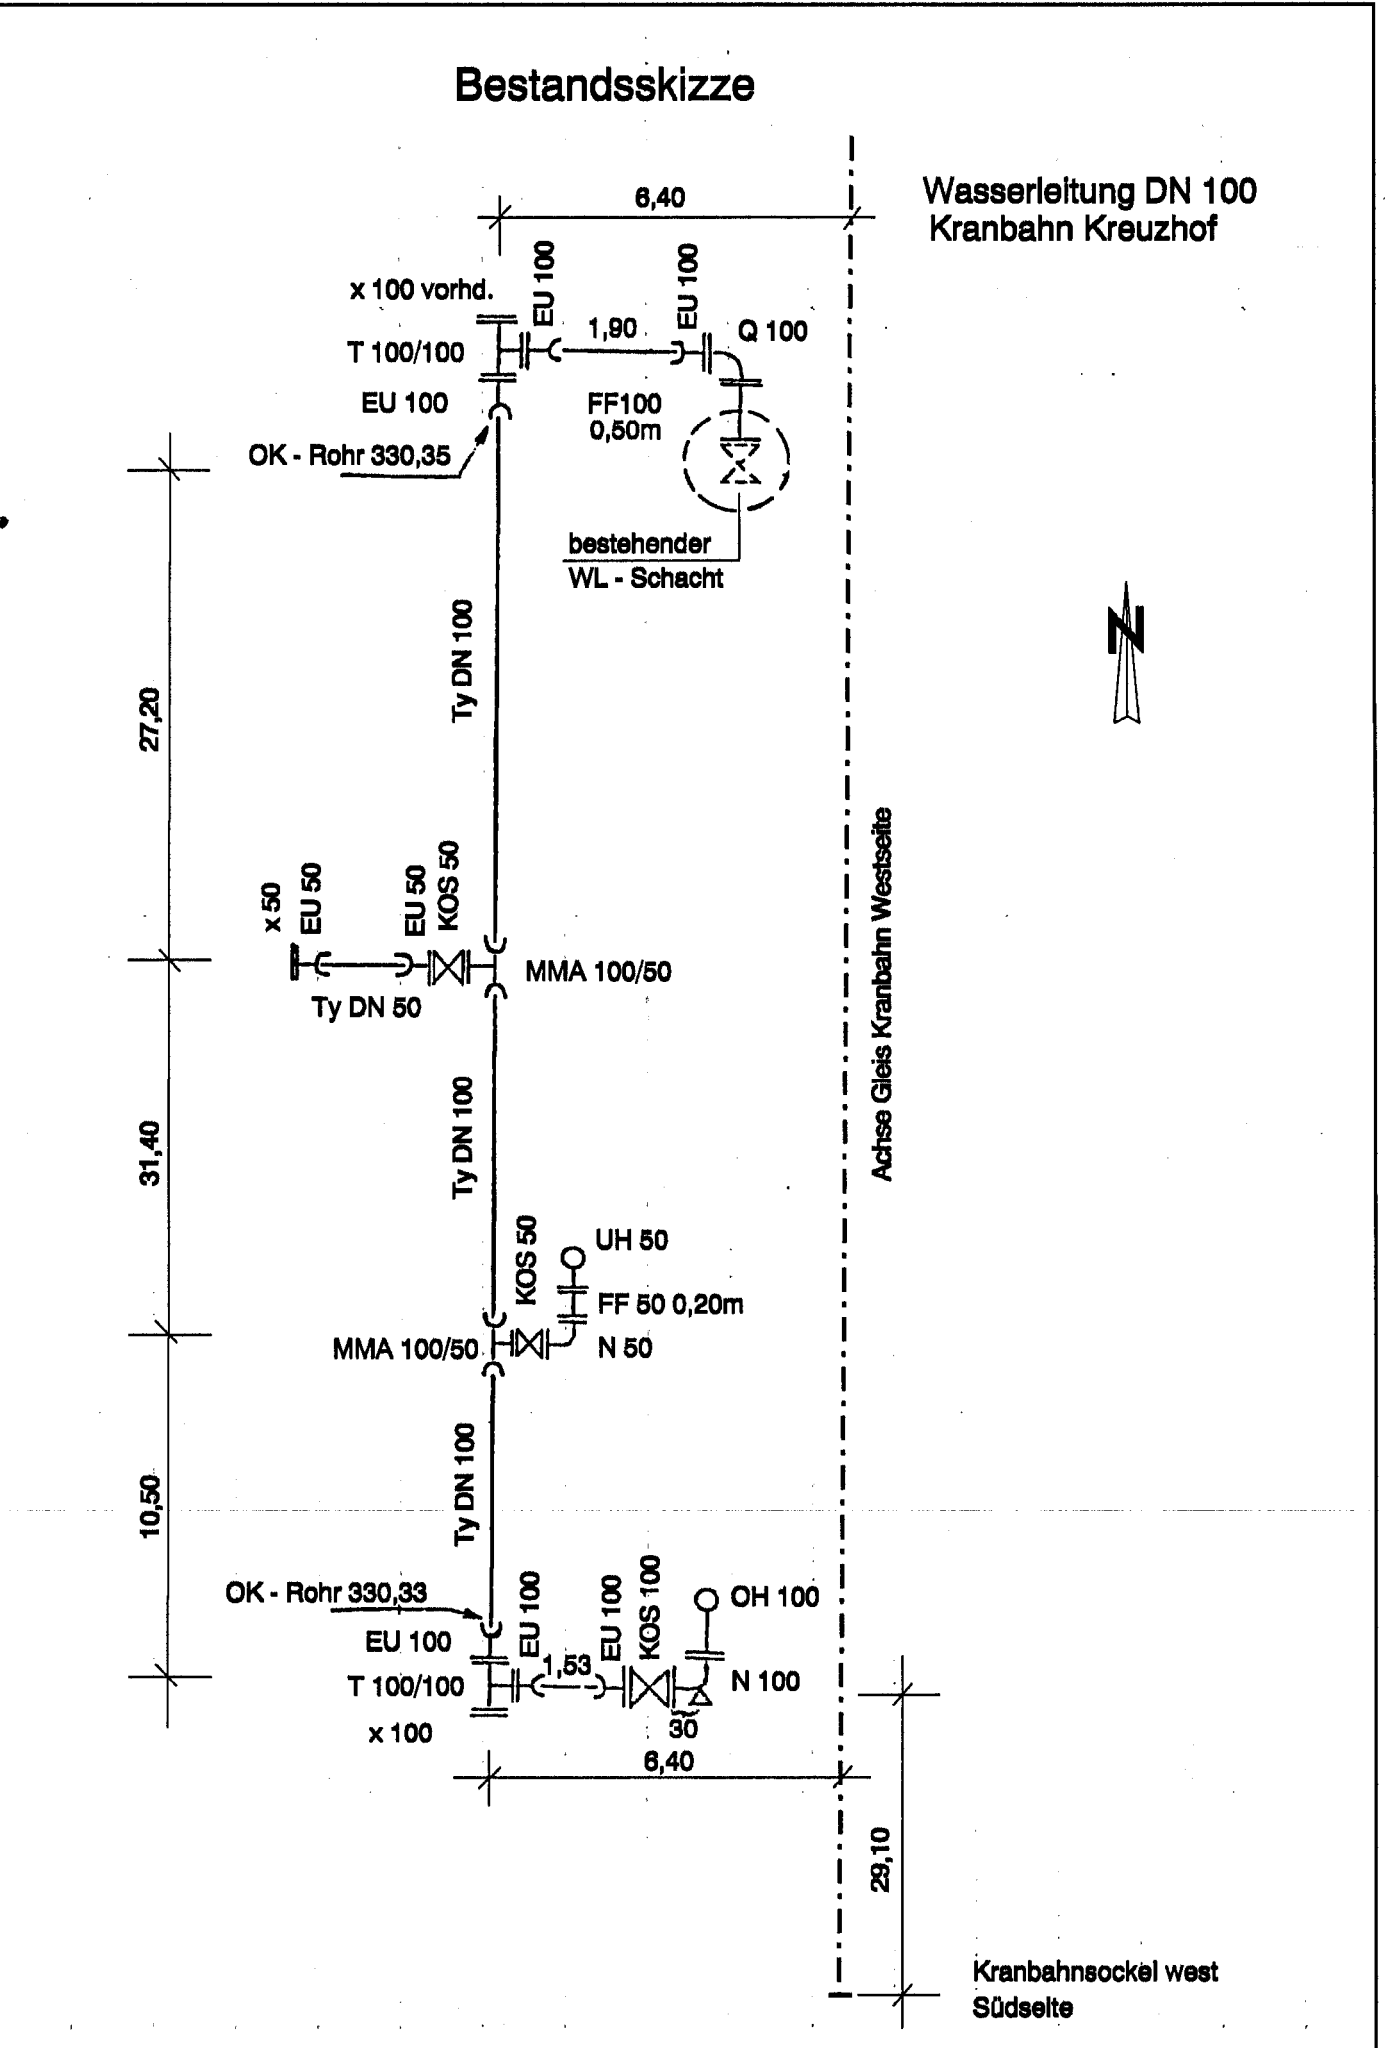

- | | |
|------------------|--|
| ES | Einstiegschacht |
| SSK | Straßensinkkasten, Klasse C |
| B | Bodenablauf (SSK, Klasse D) |
| SF | Schlammfang |
| BA | Berzinsabscheider |
| — — — | Mischwasserkanal |
| — — — | Regenwasserkanal |
| KS | Kabelschacht |
| A1 - A 14 | Lichtmast (7 m hoch) |
| O1 - O5, W1 - W4 | Lichtmast (12 m hoch) |
| Ku. | Kupferseil (bausatz geliefert und verlegt) |

Staufeu Geisling		Los 01/21	
Lageplan			
Ent- u. Versorgungsleitungen			
ABZ Regensburg am Kreuzhof			
NEUBAUAMT DONAU-AUSBAU		beart. 5/87 <i>Reich</i>	
Regensburg, im Mai 1987		gec. 5/87 <i>Reich</i>	
<i>Reich</i>		qor. <i>Reich</i>	
<i>Schwan</i>		Mafstab 1:250	
1. Ländelschulung gezeichnet 2. Überprüfungen ergänzt 9.87 <i>Reich</i> 3. Planungsarbeiten 10.87 <i>Reich</i>		Plannummer: CIV/Gel 3344	

[illegible]