



AUS DER

DVtU 3

DIGITALE **V**ERWALTUNG

TECHNISCHER **U**NTERLAGEN



FÜR DIE

**Wasserstraßen- und
Schifffahrtsverwaltung
des Bundes**

**Technische
Unterlage**

999-0264217-0001

Technische Unterlage: Torkörper Stau - und Rückwand, Horizontalträger Obertor ID 999-0264217-0001


Inhalt

999-0264217-0001.pdf, archiviert, Torkörper Stau - und Rückwand, Horizontalträger Obertor

Unterschriften TU 999-0264217-0001, archiviert

Torkörper Stau - und Rückwand, Horizontalträger Obertor

Datum	Name	Vorname	Amt	Typ	Quelle	Bemerkung
04.12.2024 14:39:43	Voegele	Helmut	811 - WSA Donau MDK	Import	scan115.pdf	
06.12.2024 14:38:39	Voegele	Helmut	811 - WSA Donau MDK	vorgelegt	Statuswechsel	
06.12.2024 14:43:19	Voegele	Helmut	811 - WSA Donau MDK	Bestandsunterlage	Statuswechsel	
06.12.2024 14:44:25	Voegele	Helmut	811 - WSA Donau MDK	zur Archivierung	Statuswechsel	
06.12.2024 18:23:43	DVtU	Dienst	950 - Dienstleistungszentrum IT	archiviert	Statuswechsel	
06.12.2024 18:23:43	DVtU	Dienst	950 - Dienstleistungszentrum IT	externe Archivierung	Statuswechsel	
06.12.2024 18:23:51	DVtU	Dienst	950 - Dienstleistungszentrum IT	archiviert	Statuswechsel	

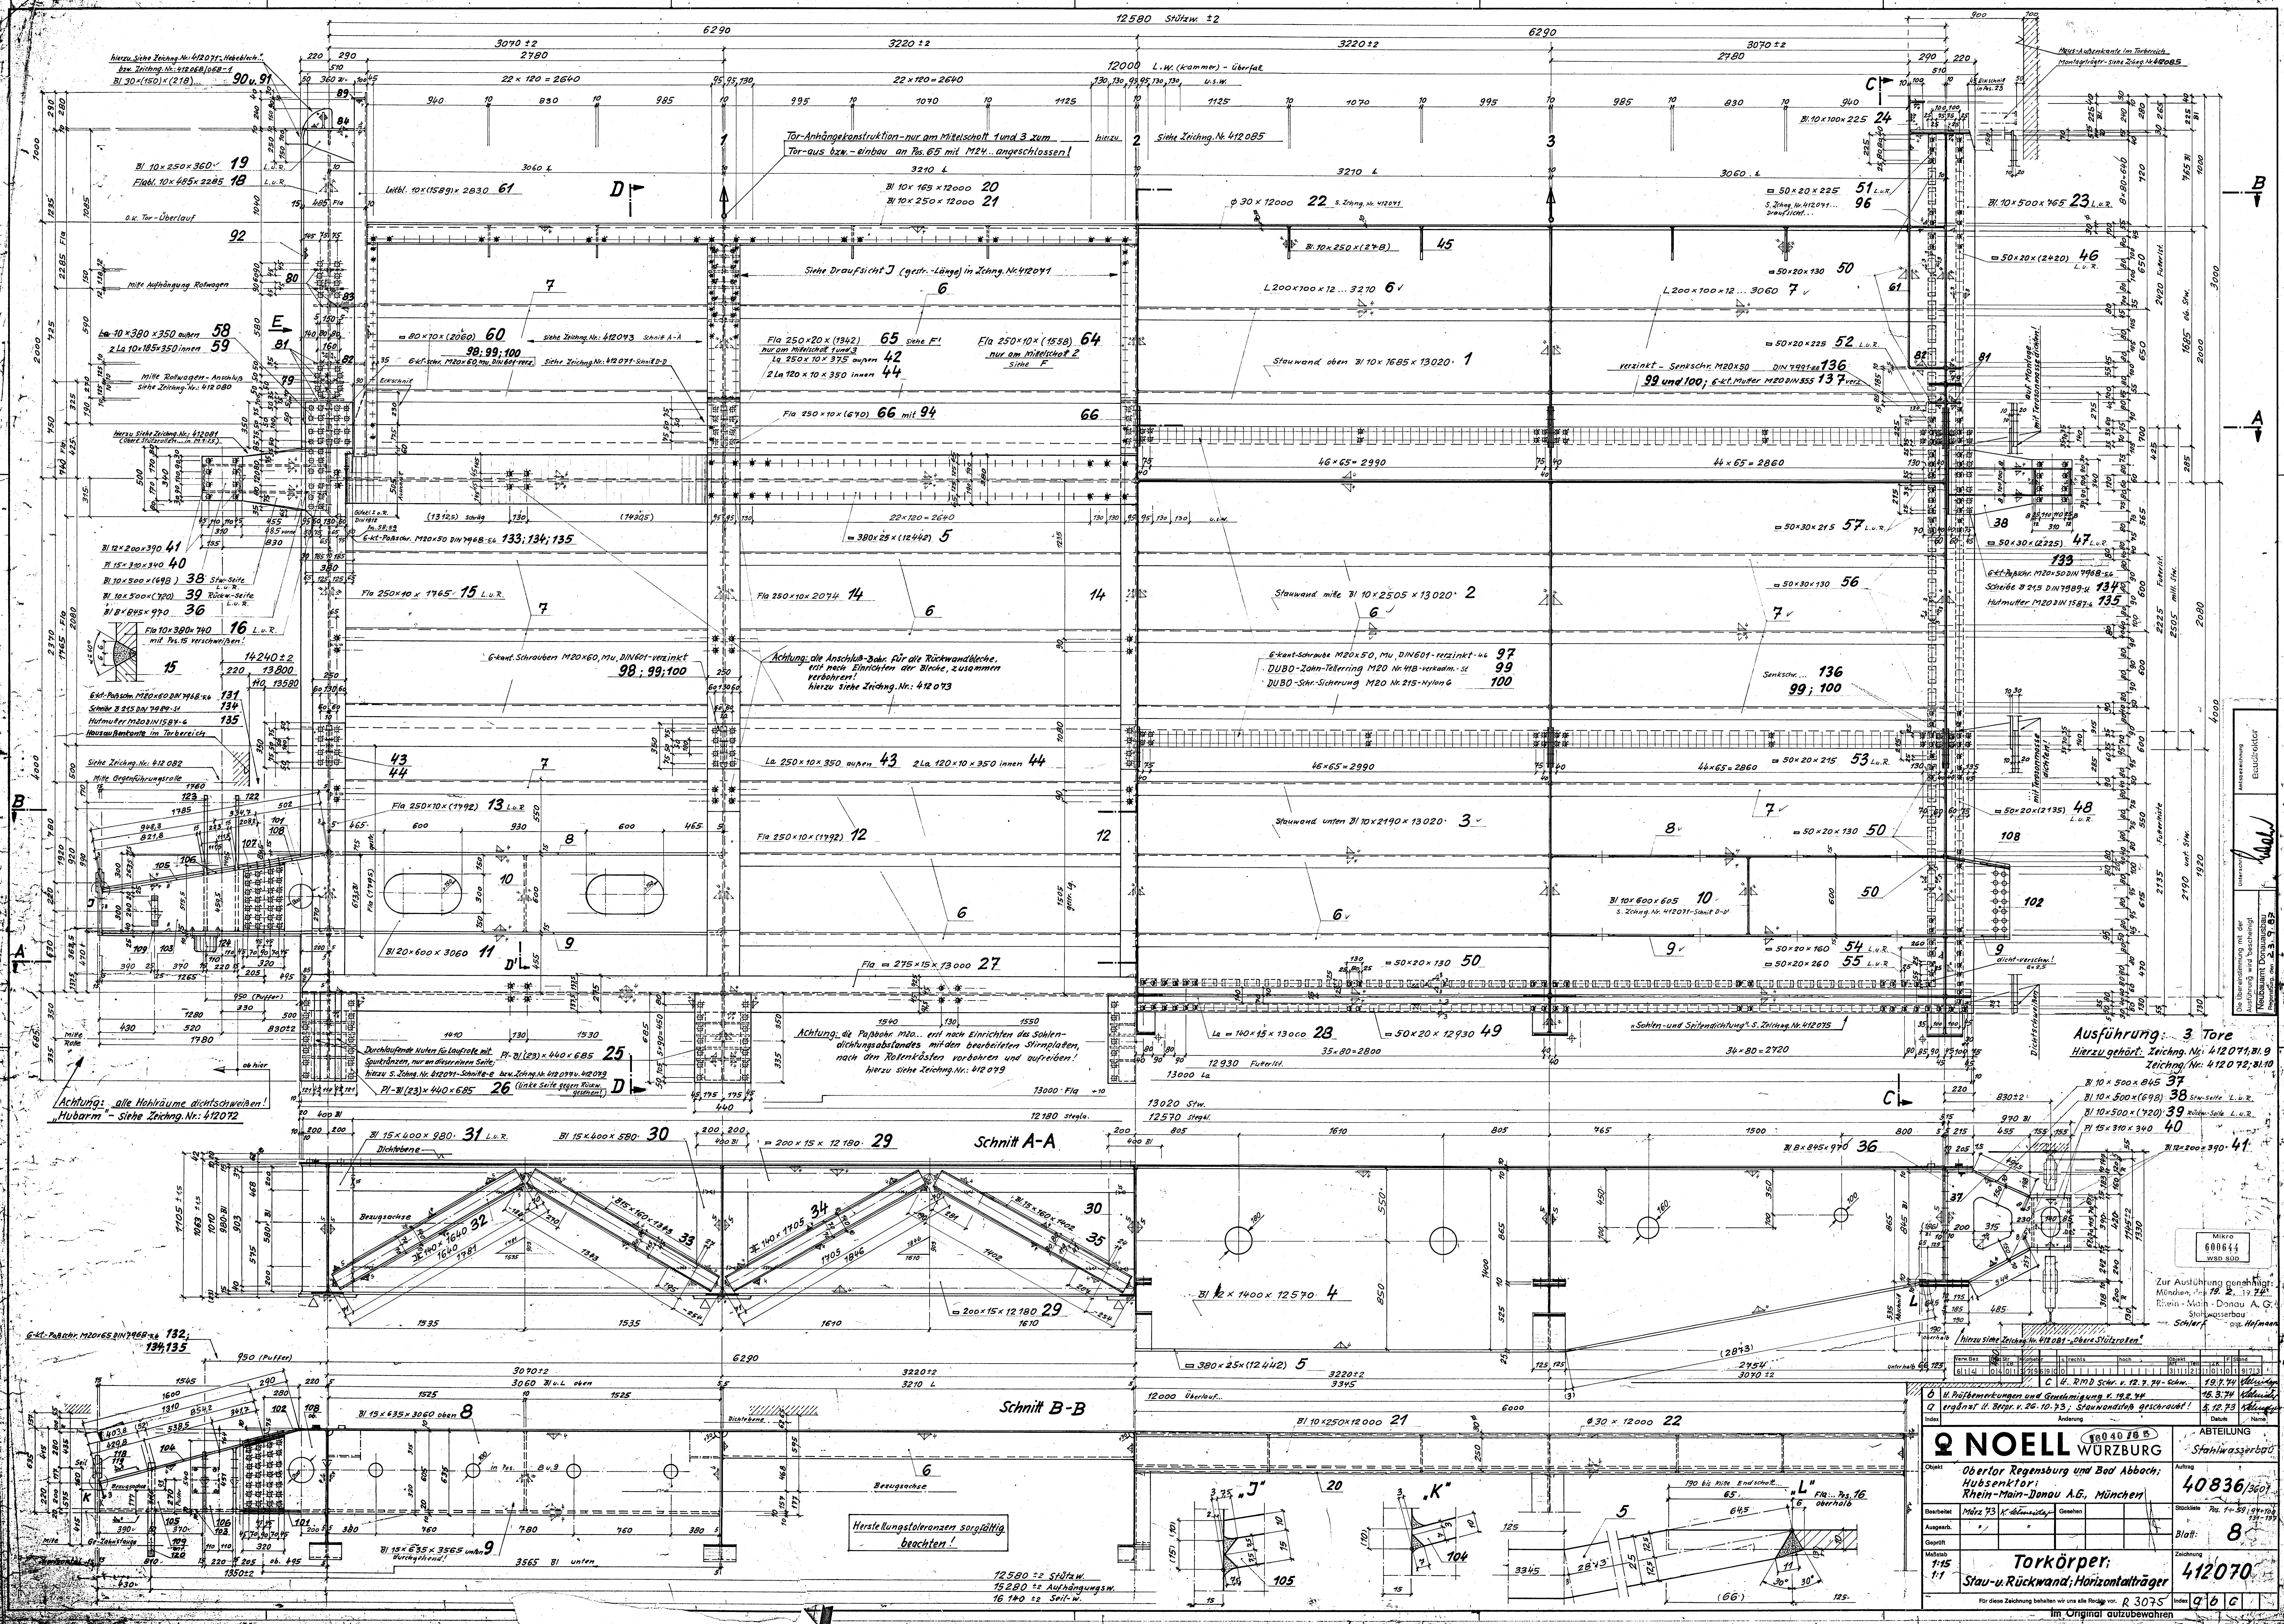

2 NOELL WÜRZBURG		ABTEILUNG Stahlwasserbau	
Torkörper: Stau- u. Rückwand; Horizontalträger		412070	
Für diese Zeichnung behalten wir uns alle Rechte vor. R 3075		Im Original aufzubewahren	