


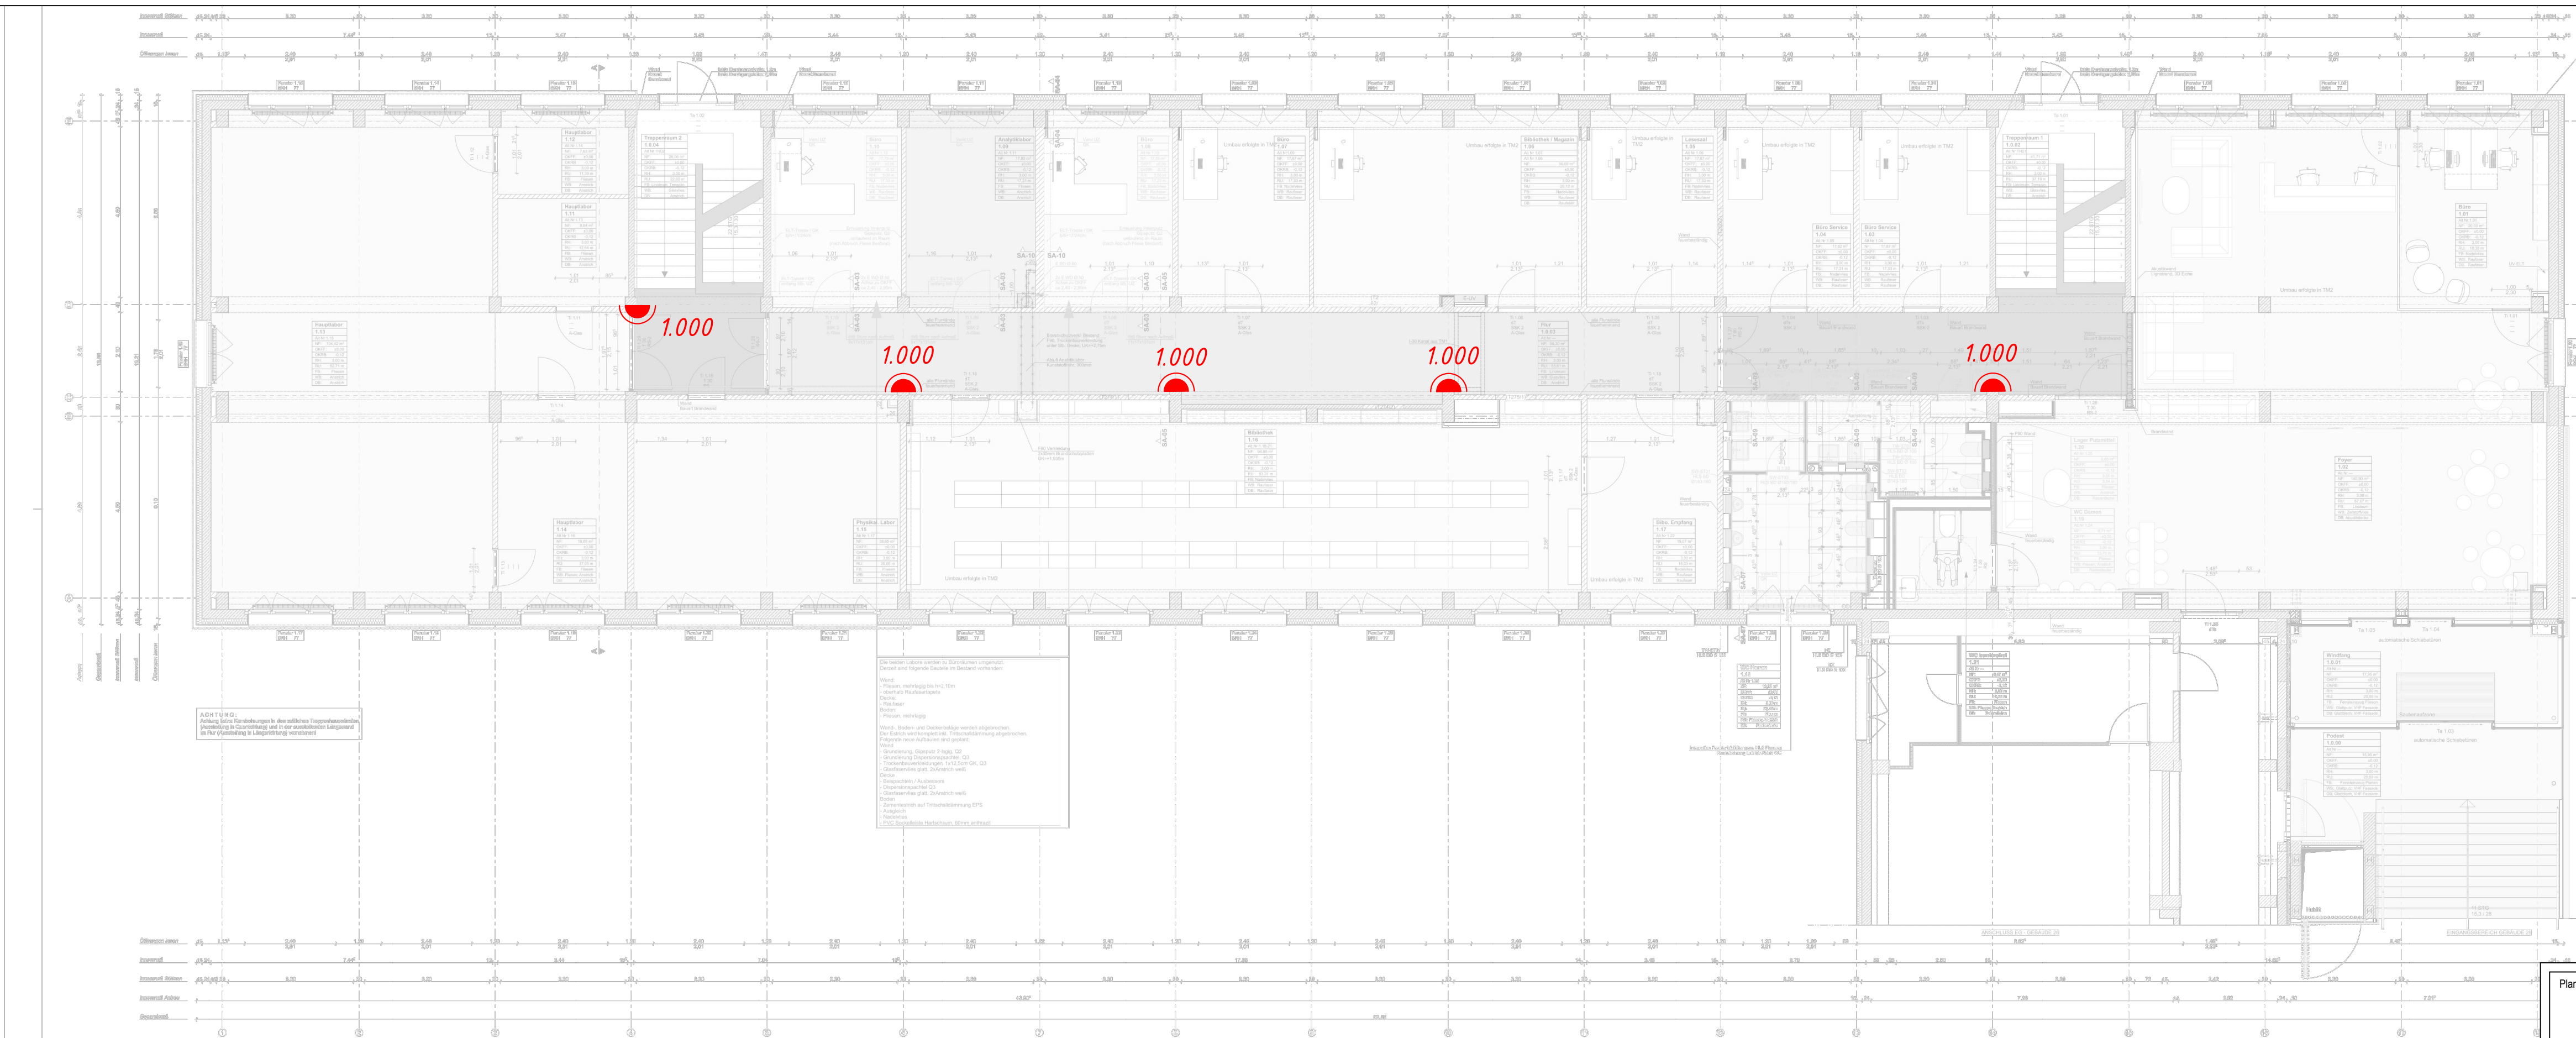

Planverfasser:



HARTMANN + PARTNER
VERMESSUNGEN

Ankerstraße 15
39124 Magdeburg
Telefon 0391 594 17 0
Telefax 0391 541 95 46
Email servicium@hartmann.de
www.vermessungsbuero-hartmann.de

Planziel:

Meterisse
Erdgeschoss

Bauvorhaben:

Institut für Brand- und
Katastrophenschutz

Lage:

Biederitzer Straße, Heyrothsberge

Planangaben:

Gemessen: Walter/Frutig
Gezeichnet: Reinhardt

Auftraggeber:


Landesbetrieb Bau- und
Liegenschaftsmanagement
Tessenowstraße 1, 39114 Magdeburg

Katasterangaben:

Gemarkung: Biederitz
Flur: 4
Flurstück: 10417

Datum: 28.04.2025
Lagestatus: LS lokal
Höhenstatus: HS lokal
(NNH = NN + 0,14m)

Maßstab: ohne
Auftrags Nr.: 2025 I 8131

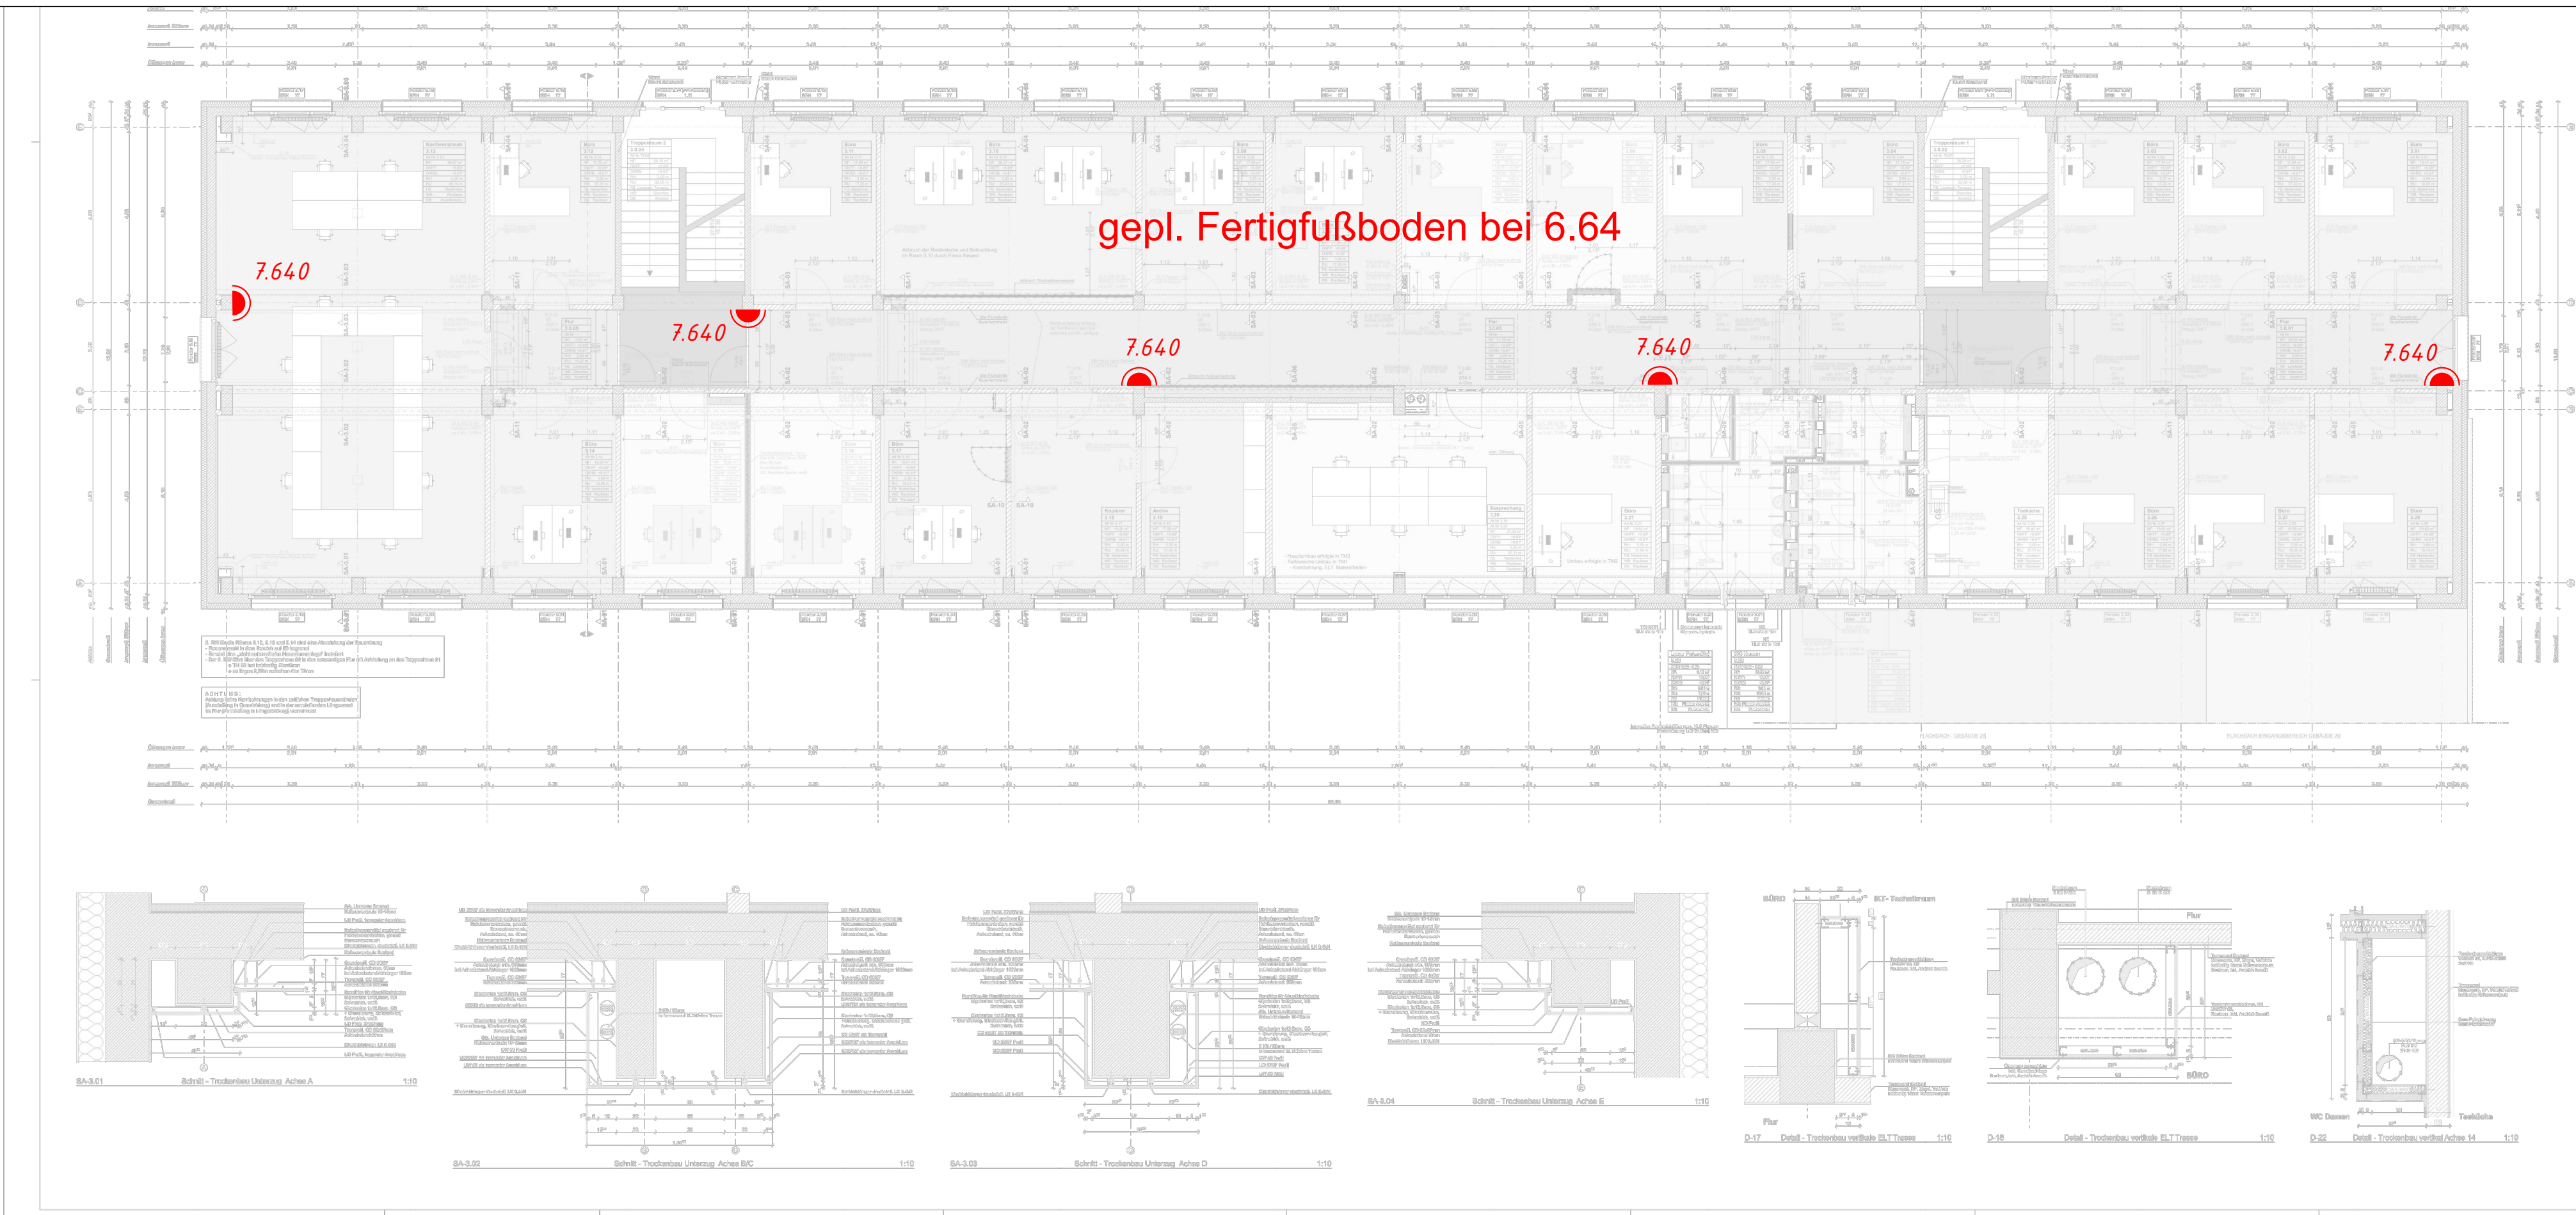






Planverfasser: HARTMANN + PARTNER VERMESSUNGEN Ankerstraße 15 39124 Magdeburg Telefon 0391 594 17 0 Telefax 0391 541 95 46 Email service@h-artmann.de www.vermessungsbuero-hartmann.de	Plantitel: Meterisse 2.Obergeschoss	Auftraggeber: Landesbetrieb Bau- und Liegenschaftsmanagement Tessenowstraße 1, 39114 Magdeburg
	Bauvorhaben: Institut für Brand- und Katastrophenschutz Lage: Biederitzer Straße, Heyrothsberge	Katasterangaben: Gemarkung: Biederitz Flur: 4 Flurstück: 10417
Planangaben: Gemessen: Walter/Frutig Gezeichnet: Reinhardt	Datum: 28.04.2025 Lagestatus: LS lokal Höhenstatus: HS lokal (NN = NN + 0.14m)	Maßstab: ohne Auftrags Nr.: 2025 18131

[illegible]

Planverfasser:	Plantitel:	Meterisse 3.Obergeschoss		Auftraggeber:	Landesbetrieb Bau- und Liegenschaftsmanagement Tessenowstraße 1, 39114 Magdeburg	
	Bauvorhaben:	Institut für Brand- und Katastrophenschutz		Katastrangaben:	Gemarkung: Biederitz	
	Lage:	Biederitzer Straße, Heyrothsberge			Flur:	4
					Flurstück	10417
Planangaben:		Gemessen: Walter/Frutig	Datum: 28.+29.4.25	Lagestatus:	LS lokal	Maßstab: ohne
Gezeichnet: Reinhardt		Datum: 30.04.2025	Höhenstatus:	HS lokal	Auftrags Nr.:	2025 I 8131
(Blatt = HN + 0.14m)						