




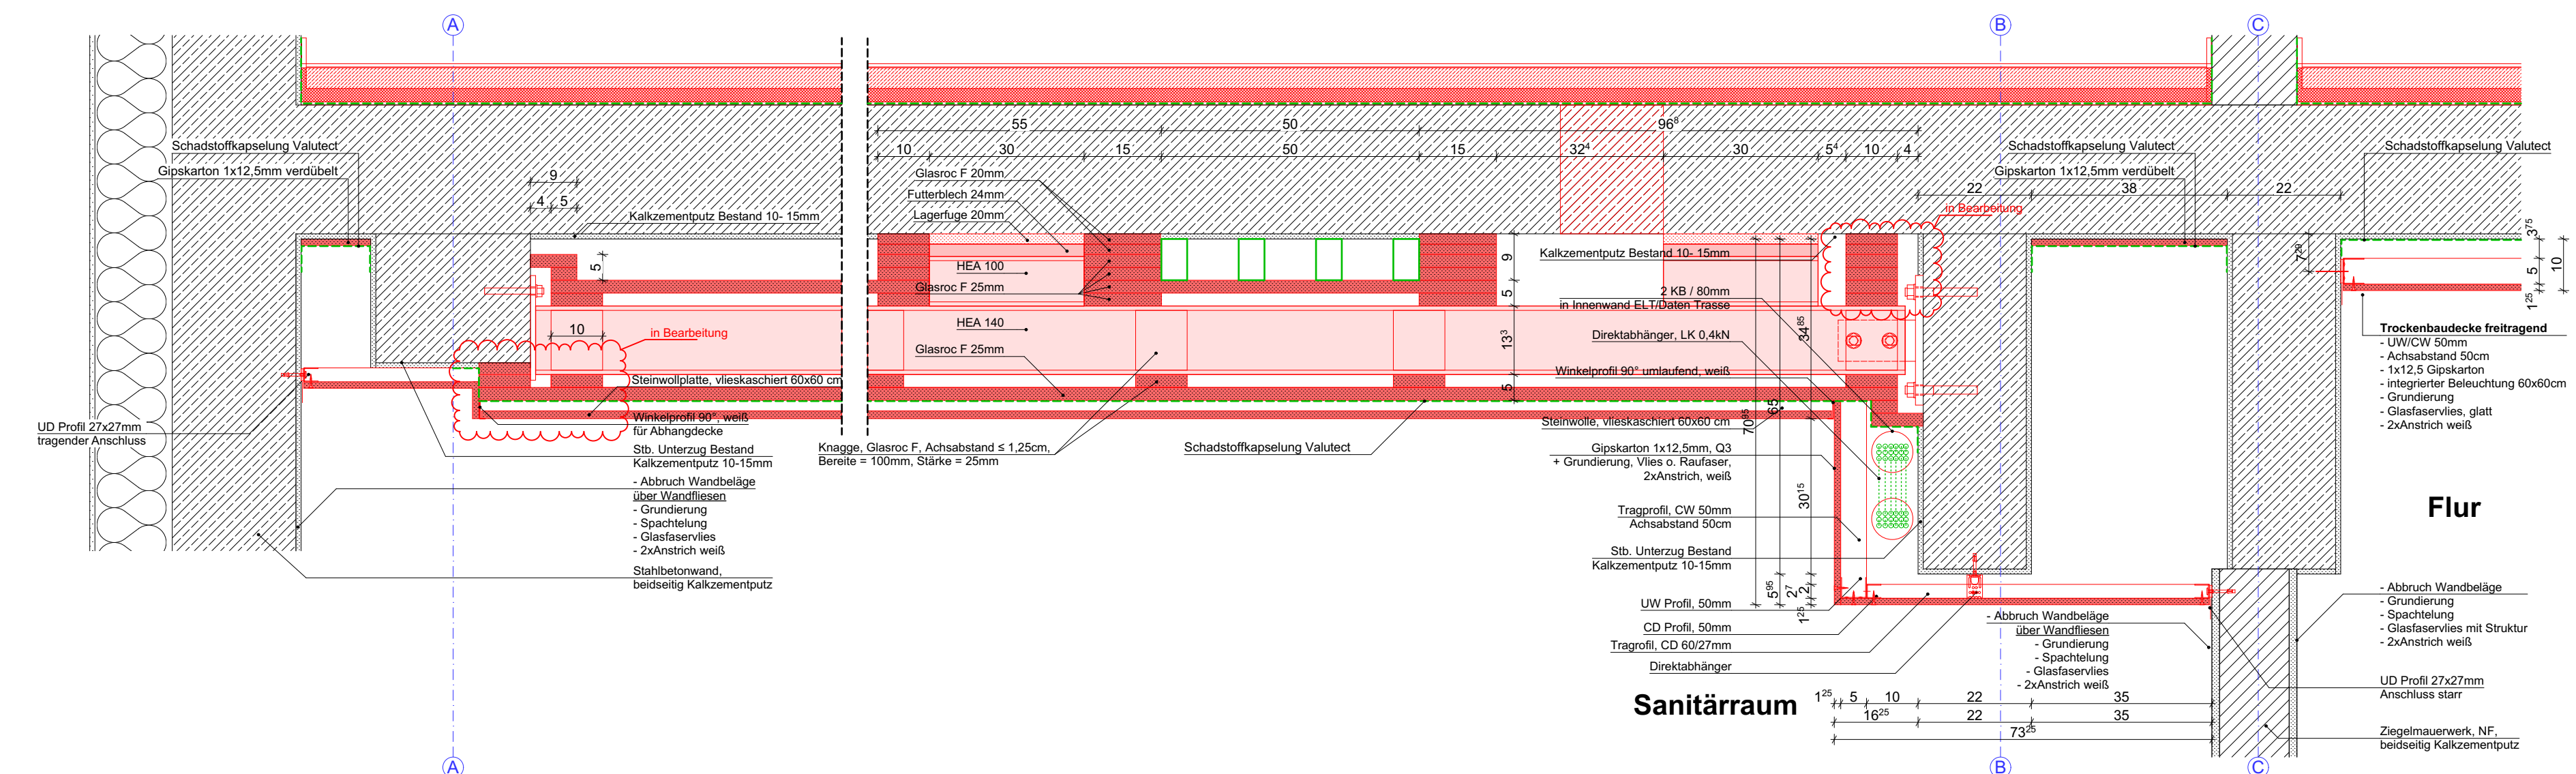


SA-12	Schnitt Decke WC-Bereich EG	1:10
-------	-----------------------------	------

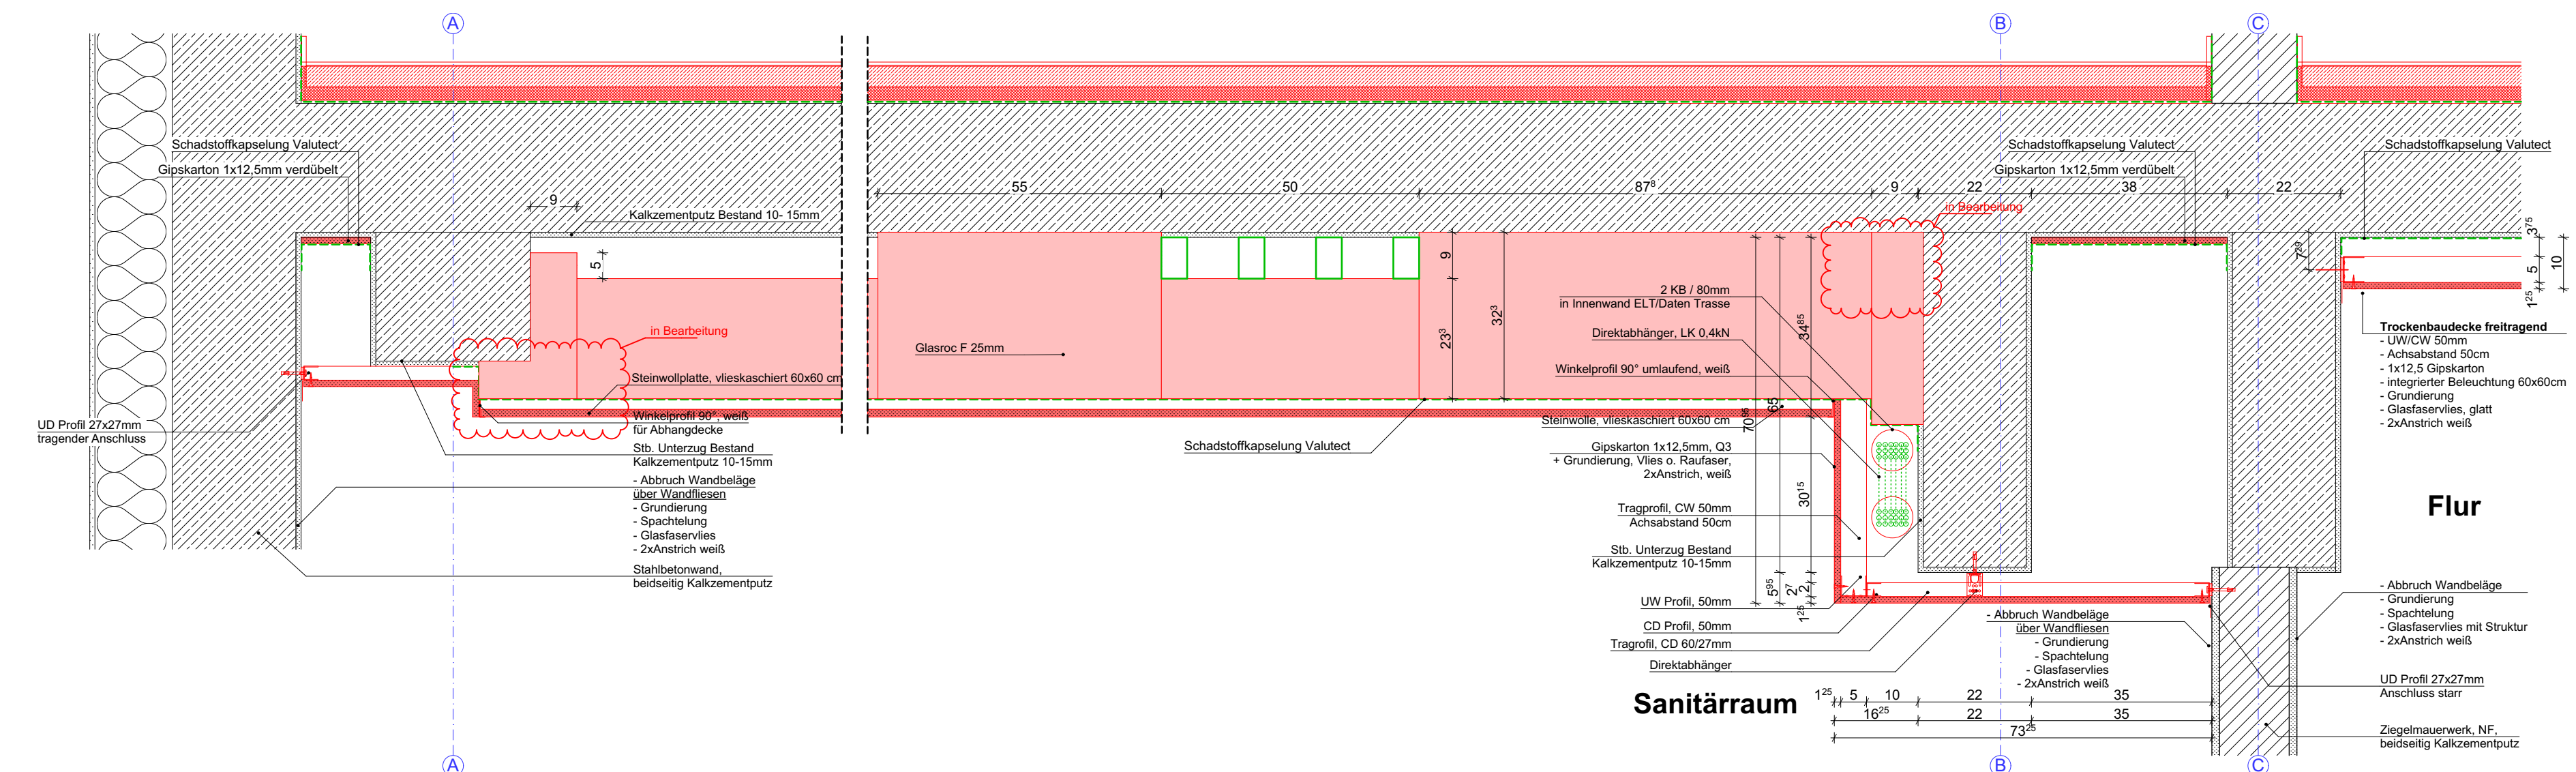


SA-12	Schnitt Decke WC-Bereich EG, Ansicht Brandschutzverkleidung	1:10
-------	---	------

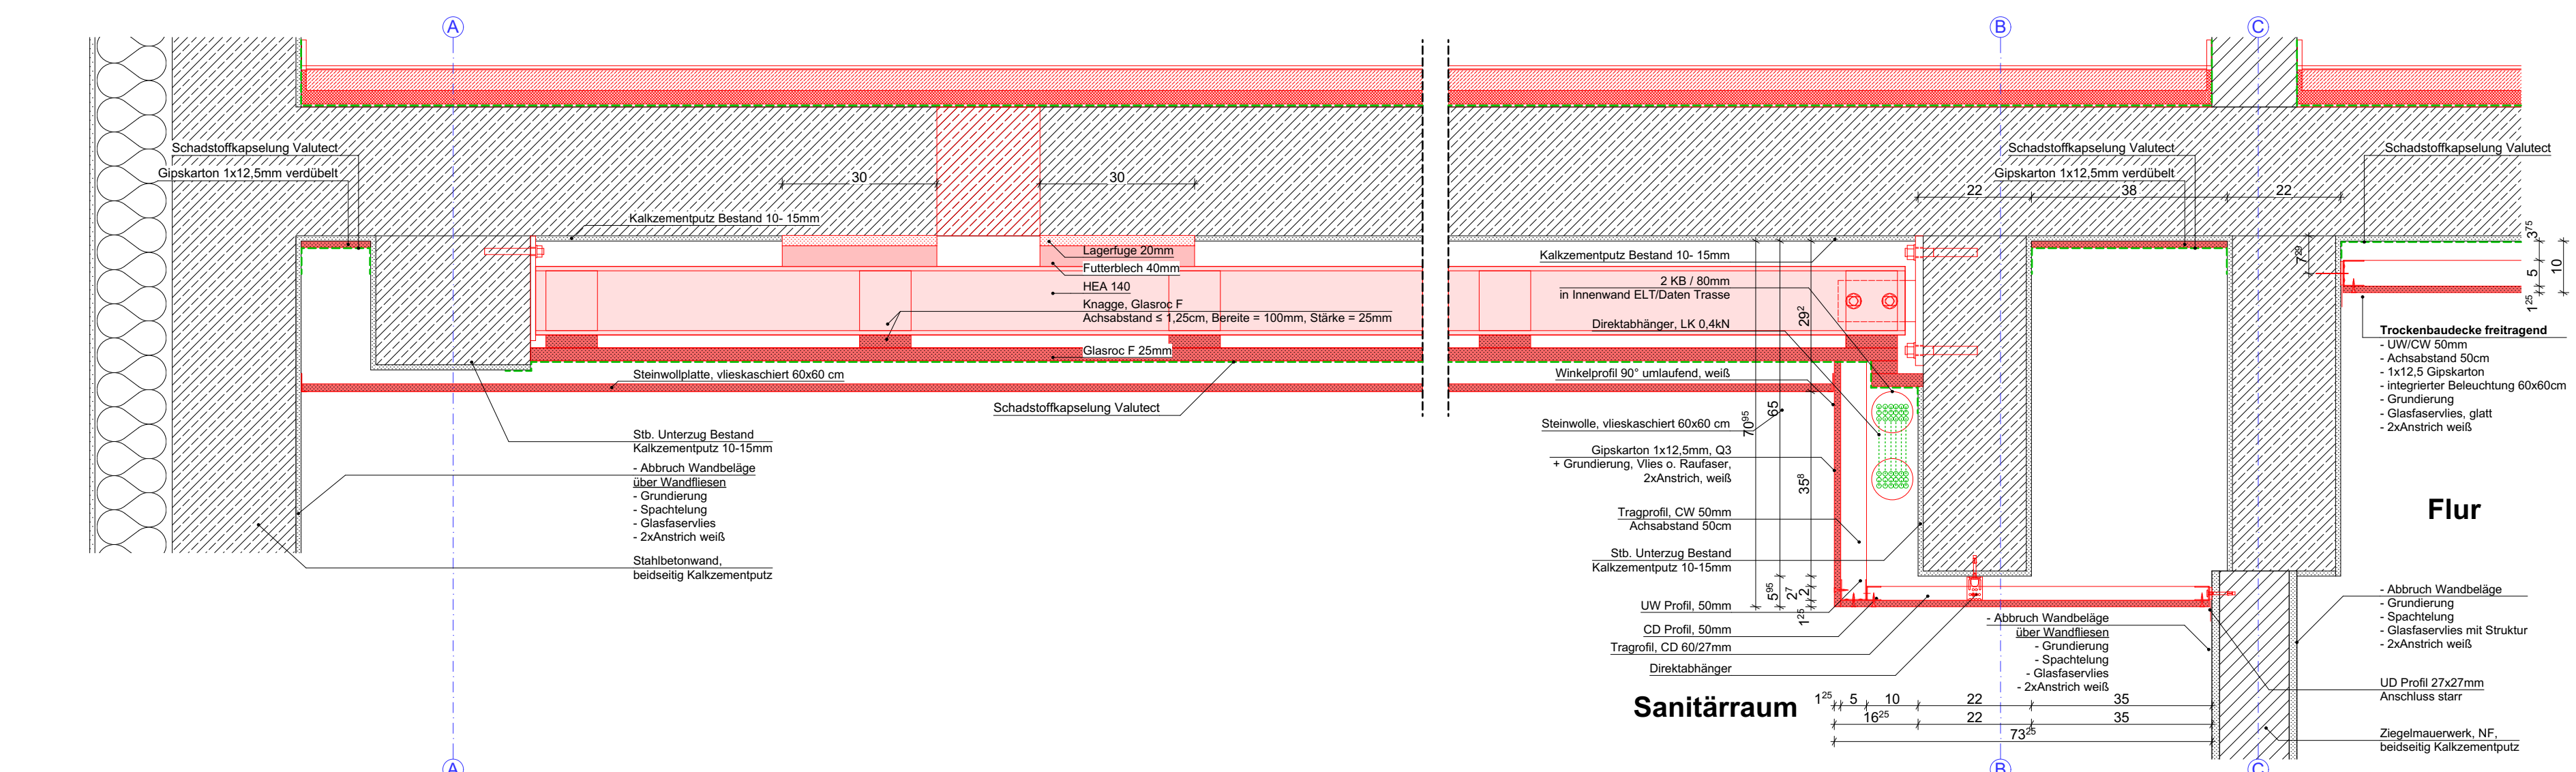


SA-12	Schnitt Decke WC-Bereich	1:10
-------	--------------------------	------

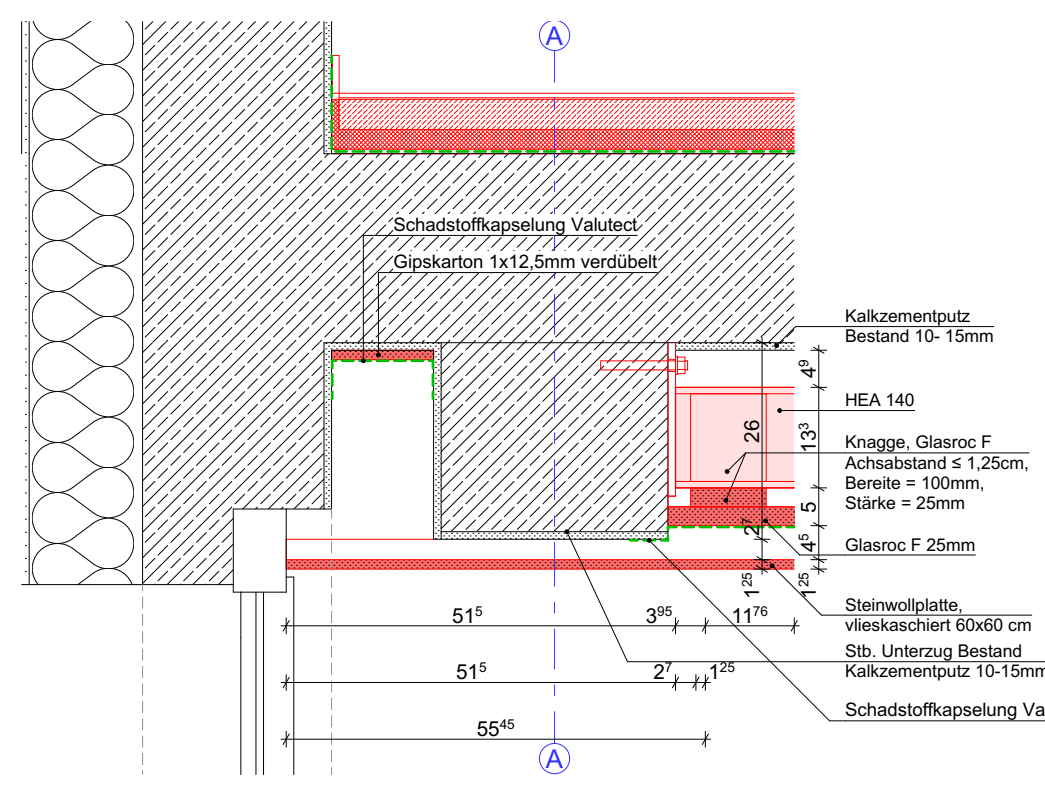


SA-13 Schnitt - Trockenbau Unterzug Fenster Achse A 1:10

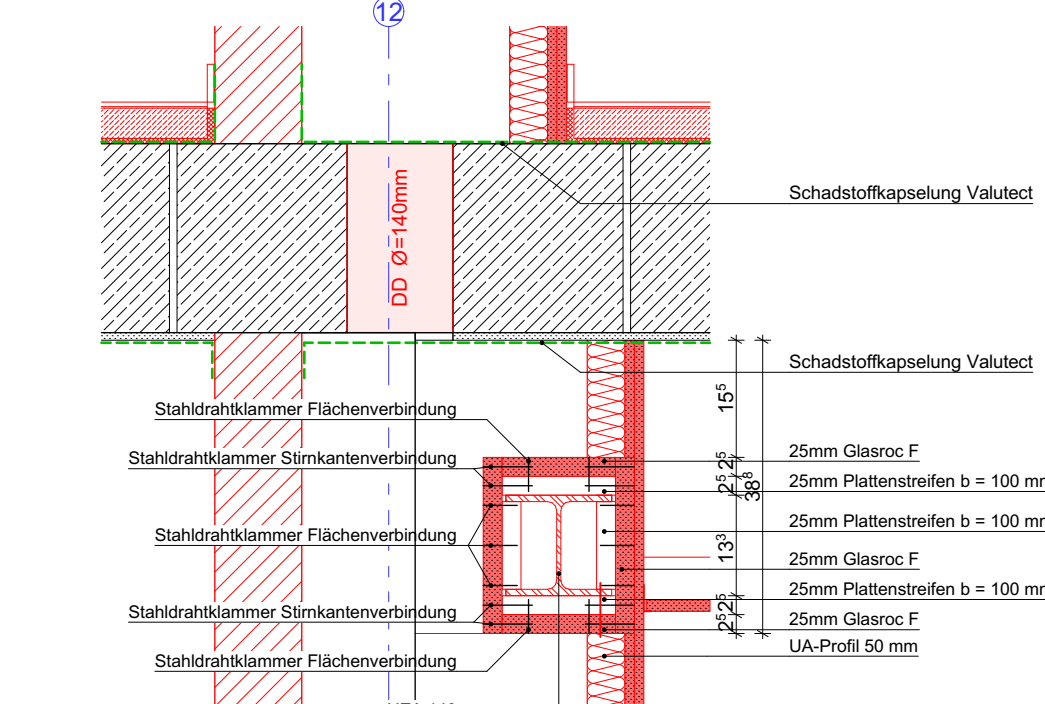


SA-14a Schnitt - Brandschutzverkleidung Stahlträger ohne Aufdopplung 1:10

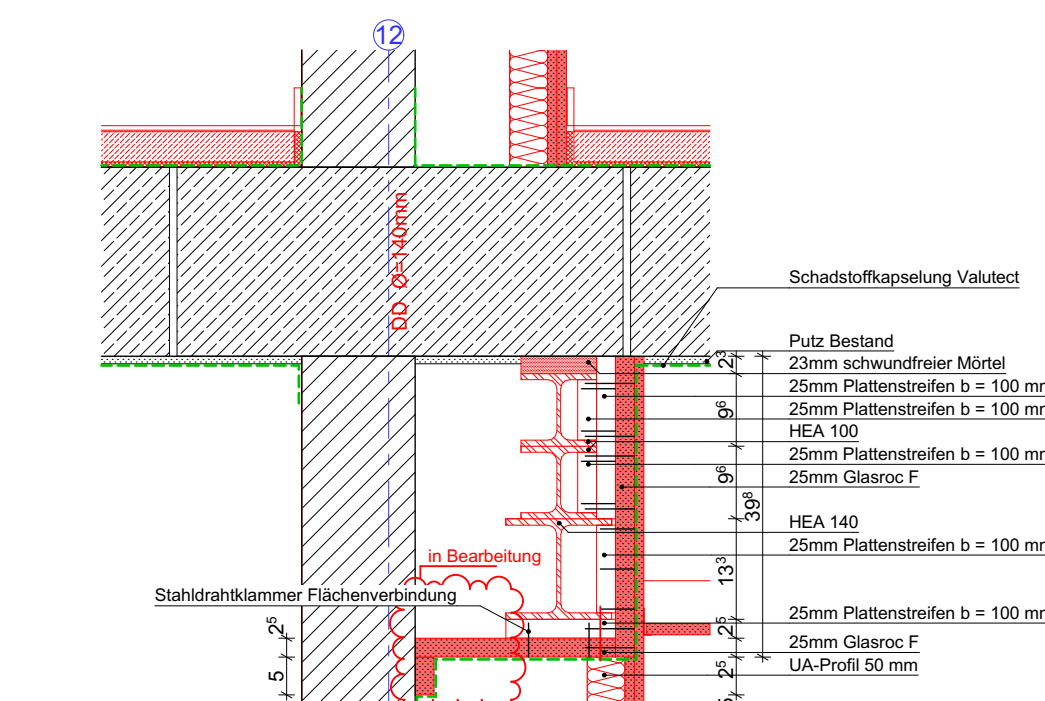


SA-14b Schnitt - Brandschutzverkleidung Stahlträger mit Aufdonnplung 1:10

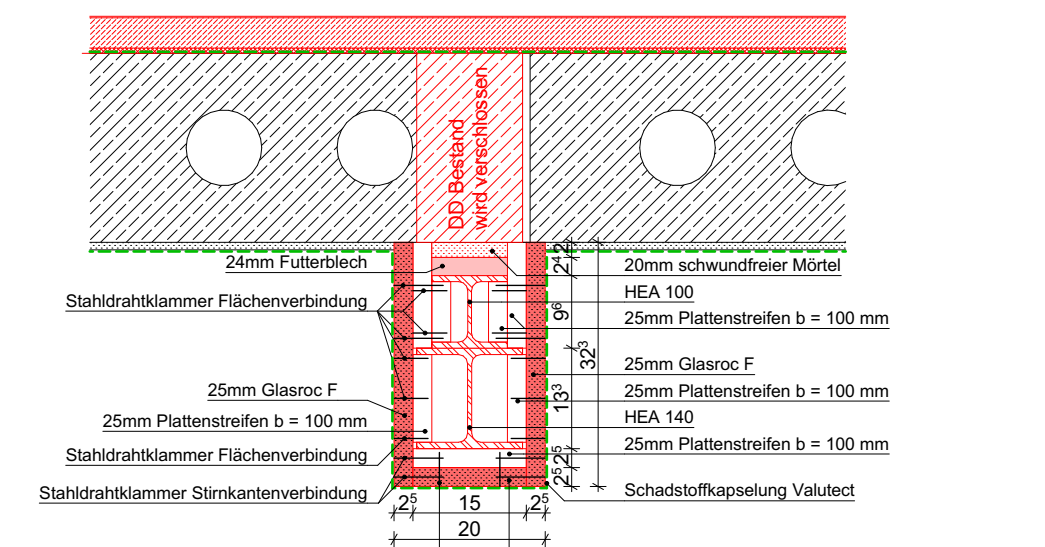


SA-15a Schnitt - Brandschutzverkleidung Stahlträger mit Aufdopplung 1:10

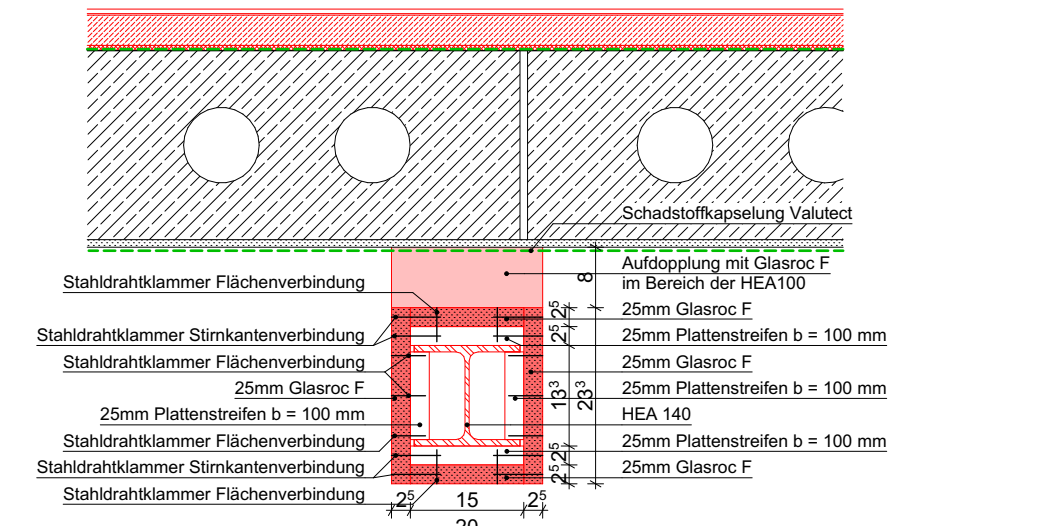


SA-15b Schnitt - Brandschutzverkleidung Stahlträger ohne Aufdopplung 1:10

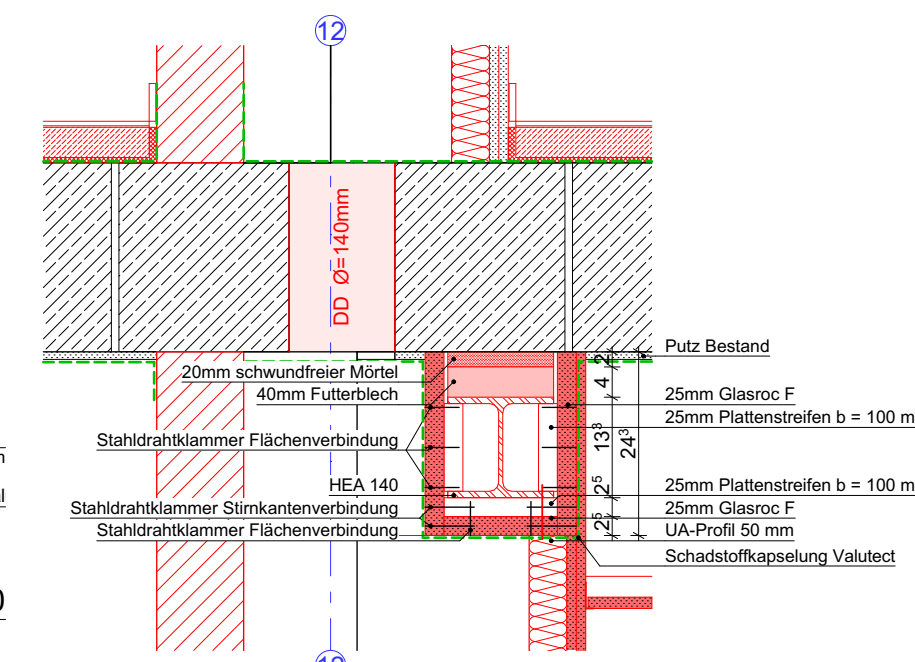



SA-16 Schnitt - Brandschutzverkleidung mit Wandversatz 1:1

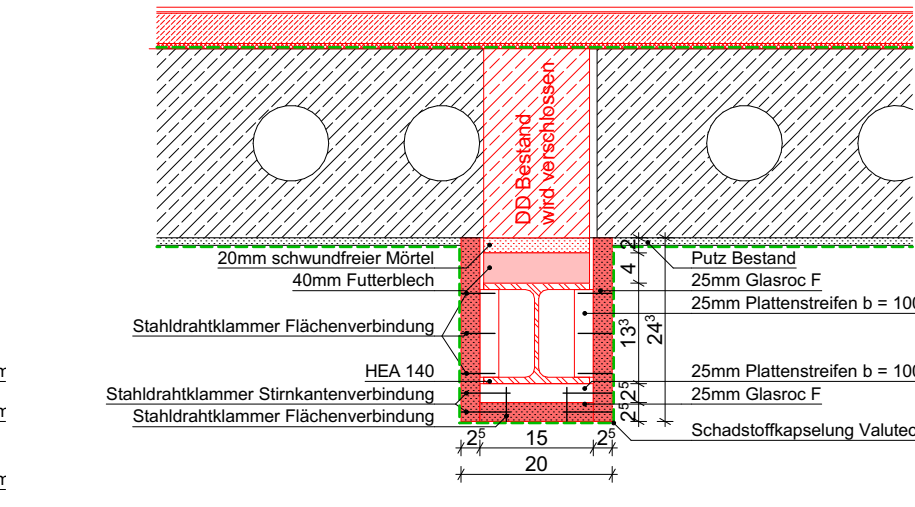


SA-17a Schnitt - Brandschutzverkleidung Stahlträger einfach

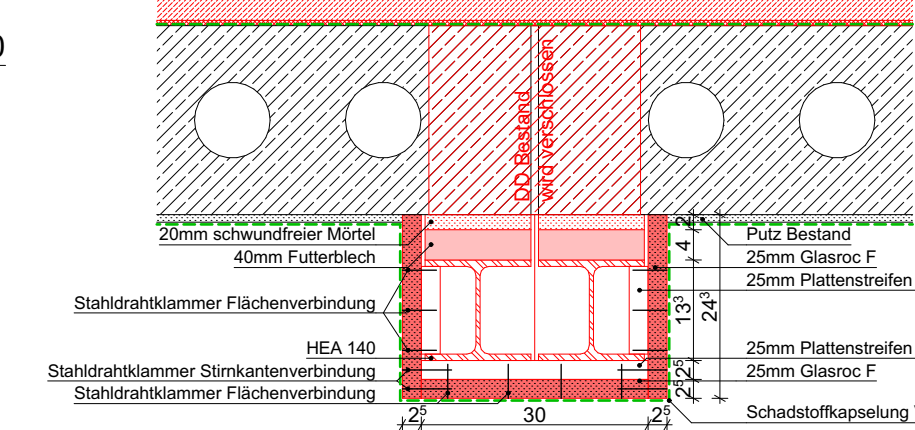


SA 17b Schnitt Brandschutzverkleidung Stahlträger doppelt

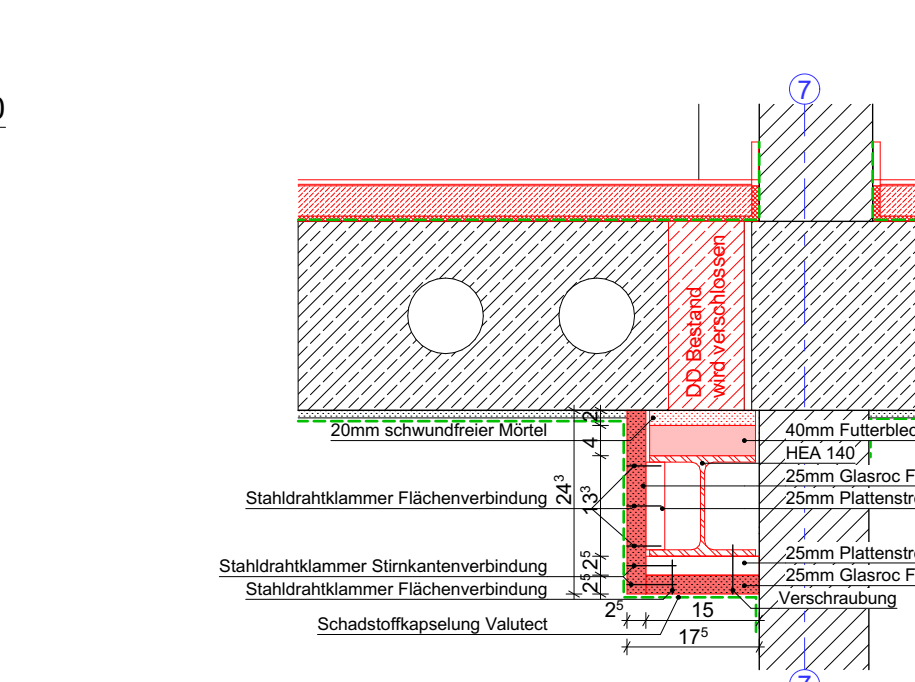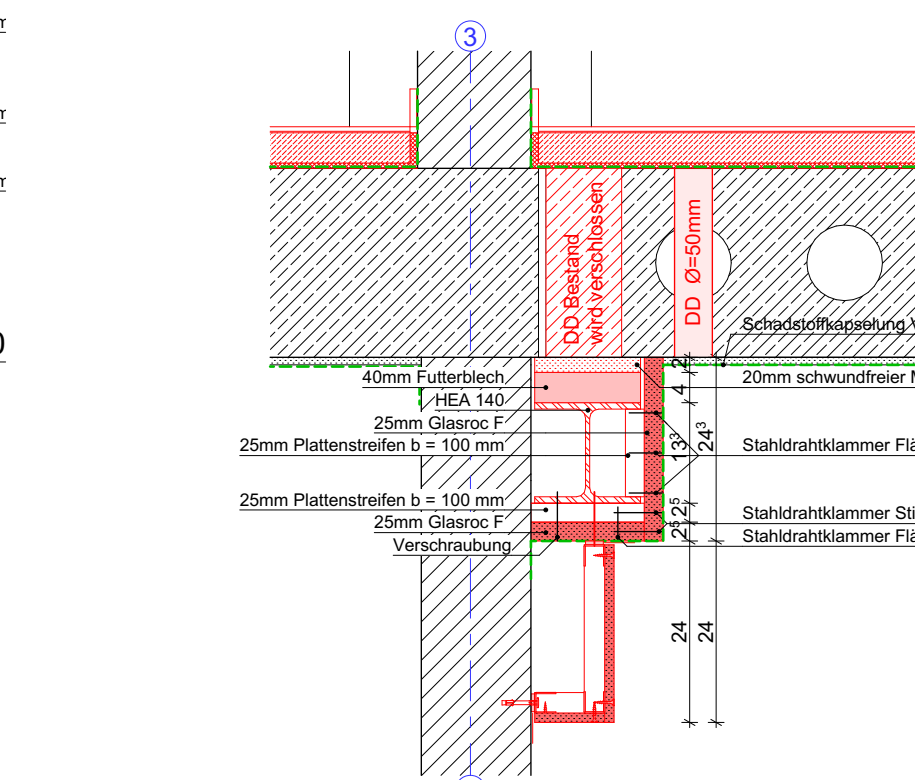

SA-18b Schnitt - Brandschutzverkleidung Stahlträger e

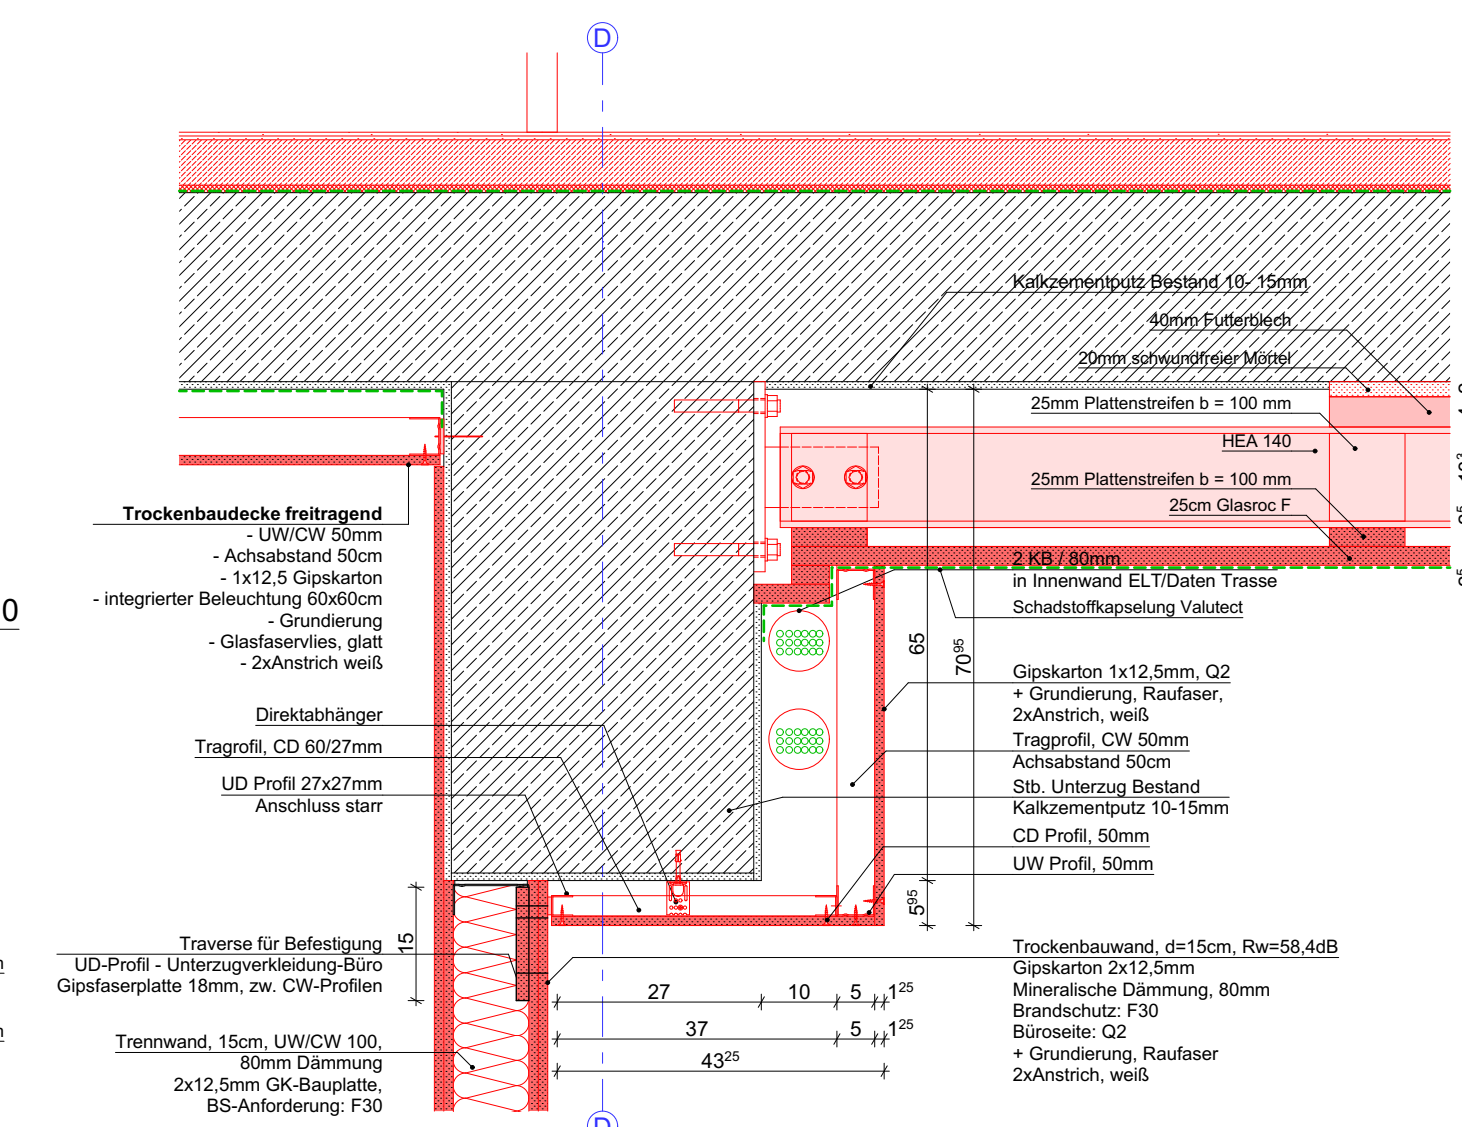

0 SA 10 Schnitt: Anschluss an Untermur Asches D 1

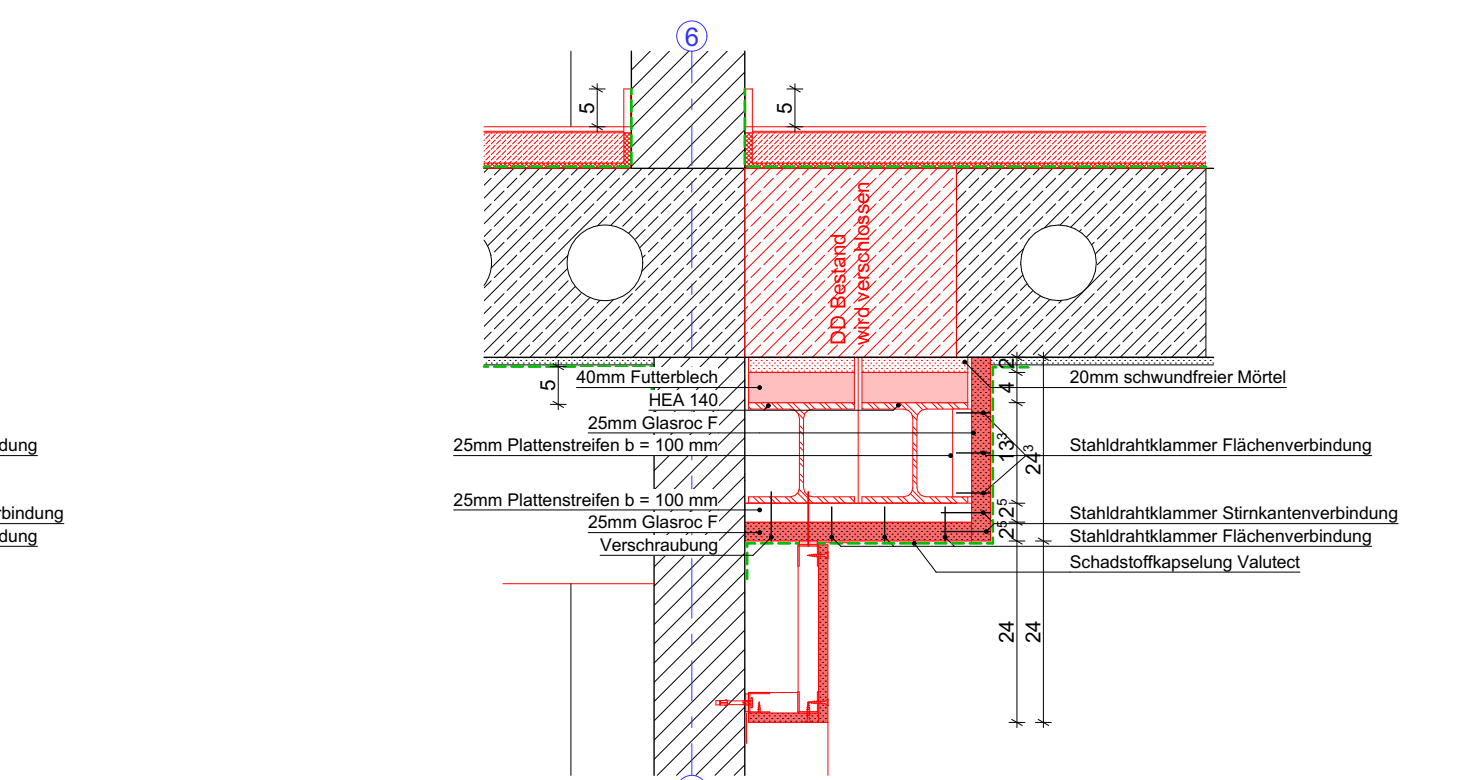

GL	Gelände	BS	Brandschutzzeigenschaft	BD	Bodendurchbruch
FF	Feuertülboden	dt	Tür dichtschießend	BA	Bodenaussparung
RB	Rohbau	dtS	Tür dicht-, selbstschießend	WD	Wanddurchbruch
		RS	Tür Rauchschutz	WA	Wandaussparung
		T30	Tür Feuerwiderstandsklasse		
BHR	Brüstung ab OKRB			Ta/Ti	Tür außen / Tür innen
BHF	Brüstung ab OKKF			WE	Wohnhöhe
RH	lichte Raumhöhe	Rw	Schalldämmmaß	GE	Gewerbeeinheit

▽ = OK Fertigbau
 △ = UK Fertigbau
 ▼ = OK Rohbau

Öffnungsvermessung Ausbau

 Deckendurchbruch
  Deckenaussparung
  Grundstücksgrenze

 Wanddurchbruch
  Wandaussparung

	Stahlbeton		GKB Leichtbauwand in Bädern GKB1		Abbruch
	Stahlbeton Fertigteil		GKB Leichtbau Vorwand Höhe von OKKF = 1,20m		Neubau / Raumnutzungsänderung
	Beton unbewehrt		Dämmung weich		Räume ohne geplante Maßnahmen
	Mauwerk		Dämmung hart		Räume mit folgenden geplanten Maßnahmen Eintritt, Bodenbeläge - neu Anstrich - erneuern
	Metall / Stahl		geplanter Boden gemäß Baugrunderkennung		Räume mit erweiterten geplanten Maßnahmen
	E-UV		Unterbau / Schotter		Treppenhäuser und Flure in denen Maßnahmen geplant sind
	UP Unterverteilung ELT / Medien				

Sämtliche Maße sind vom Unternehmer eigenverantwortlich am Bau zu prüfen. Alle Werkpläne sind nur in Verbindung mit den gültigen Schal- und Bewehrungsplänen des Tragwerksplaners, sowie den Durchbruchplänen der Fachingenieure gültig und/oder den ergänzenden Angaben. Dehnungsfugen sind nach ABG Tragwerksplaner auszuführen. Der Ausführer ist verpflichtet, den Auftraggeber auf etwaige Unstimmigkeiten der Ausführungslieferanten hinzuweisen (VöB, § 10.1.1).



OKFF EG + 0.00 = 48.80 m NHN

[illegible]

	Entwurfverfasser: BAU- UND LIEGENSCHAFTSMANAGEMENT SACHSEN-ANHALT (BLSA) Technisches Büro Magdeburg Tessenowstraße 1 39114 Magdeburg Telefon : 0391 / 567 - 02 Telefax : 0391 / 567 - 8309 Email: Poststelle-MD.BLSA@sachsen-anhalt.de
---	--

Lagenort/ Adresse: Institut für Brand - und Katastrophenschutz Heythorbsberge Biederitzer Str. 5 39175 Biederitz OT Heythorbsberge	LÖNr.: 060010	Planart/ Geschos: IBK Heythorbsberge Gebäude 29 – Erneuerung der Elektro-, Beleuchtungs- und IT Anl im Hauptgebäude Teilabschnitt 1
Gebäude/ Bauwerk/ Bauteil/ Objekt : LPH 28/29	Geb.-Nr.: ---	D-28 Detail - Stahlträgerverkleidung FB: Hochbauplanung Planungsstufe / Leistungsphase: LPH 5 - Ausführungsplanung

Gezeichnet:	21.01.2026	zuständiger Sachbearbeiter (BLSA):	Lapczyzna	Maßstab:	1:10	Blatt-Gr.:	1210 x 420 mm	Plan-Nr.:	L5A-PL07.24	Datum:	21.01.2026
Bearbeiter:	21.01.2026	geprüft Haupt Sachbearbeiter (BLSA):		CAD-Projektdatei:						Status:	B

BAU- UND LIEGENSCHAFTSMANAGEMENT SACHSEN-ANHALT (BLSA);	NUTZENDE VERWALTUNG;
---	----------------------