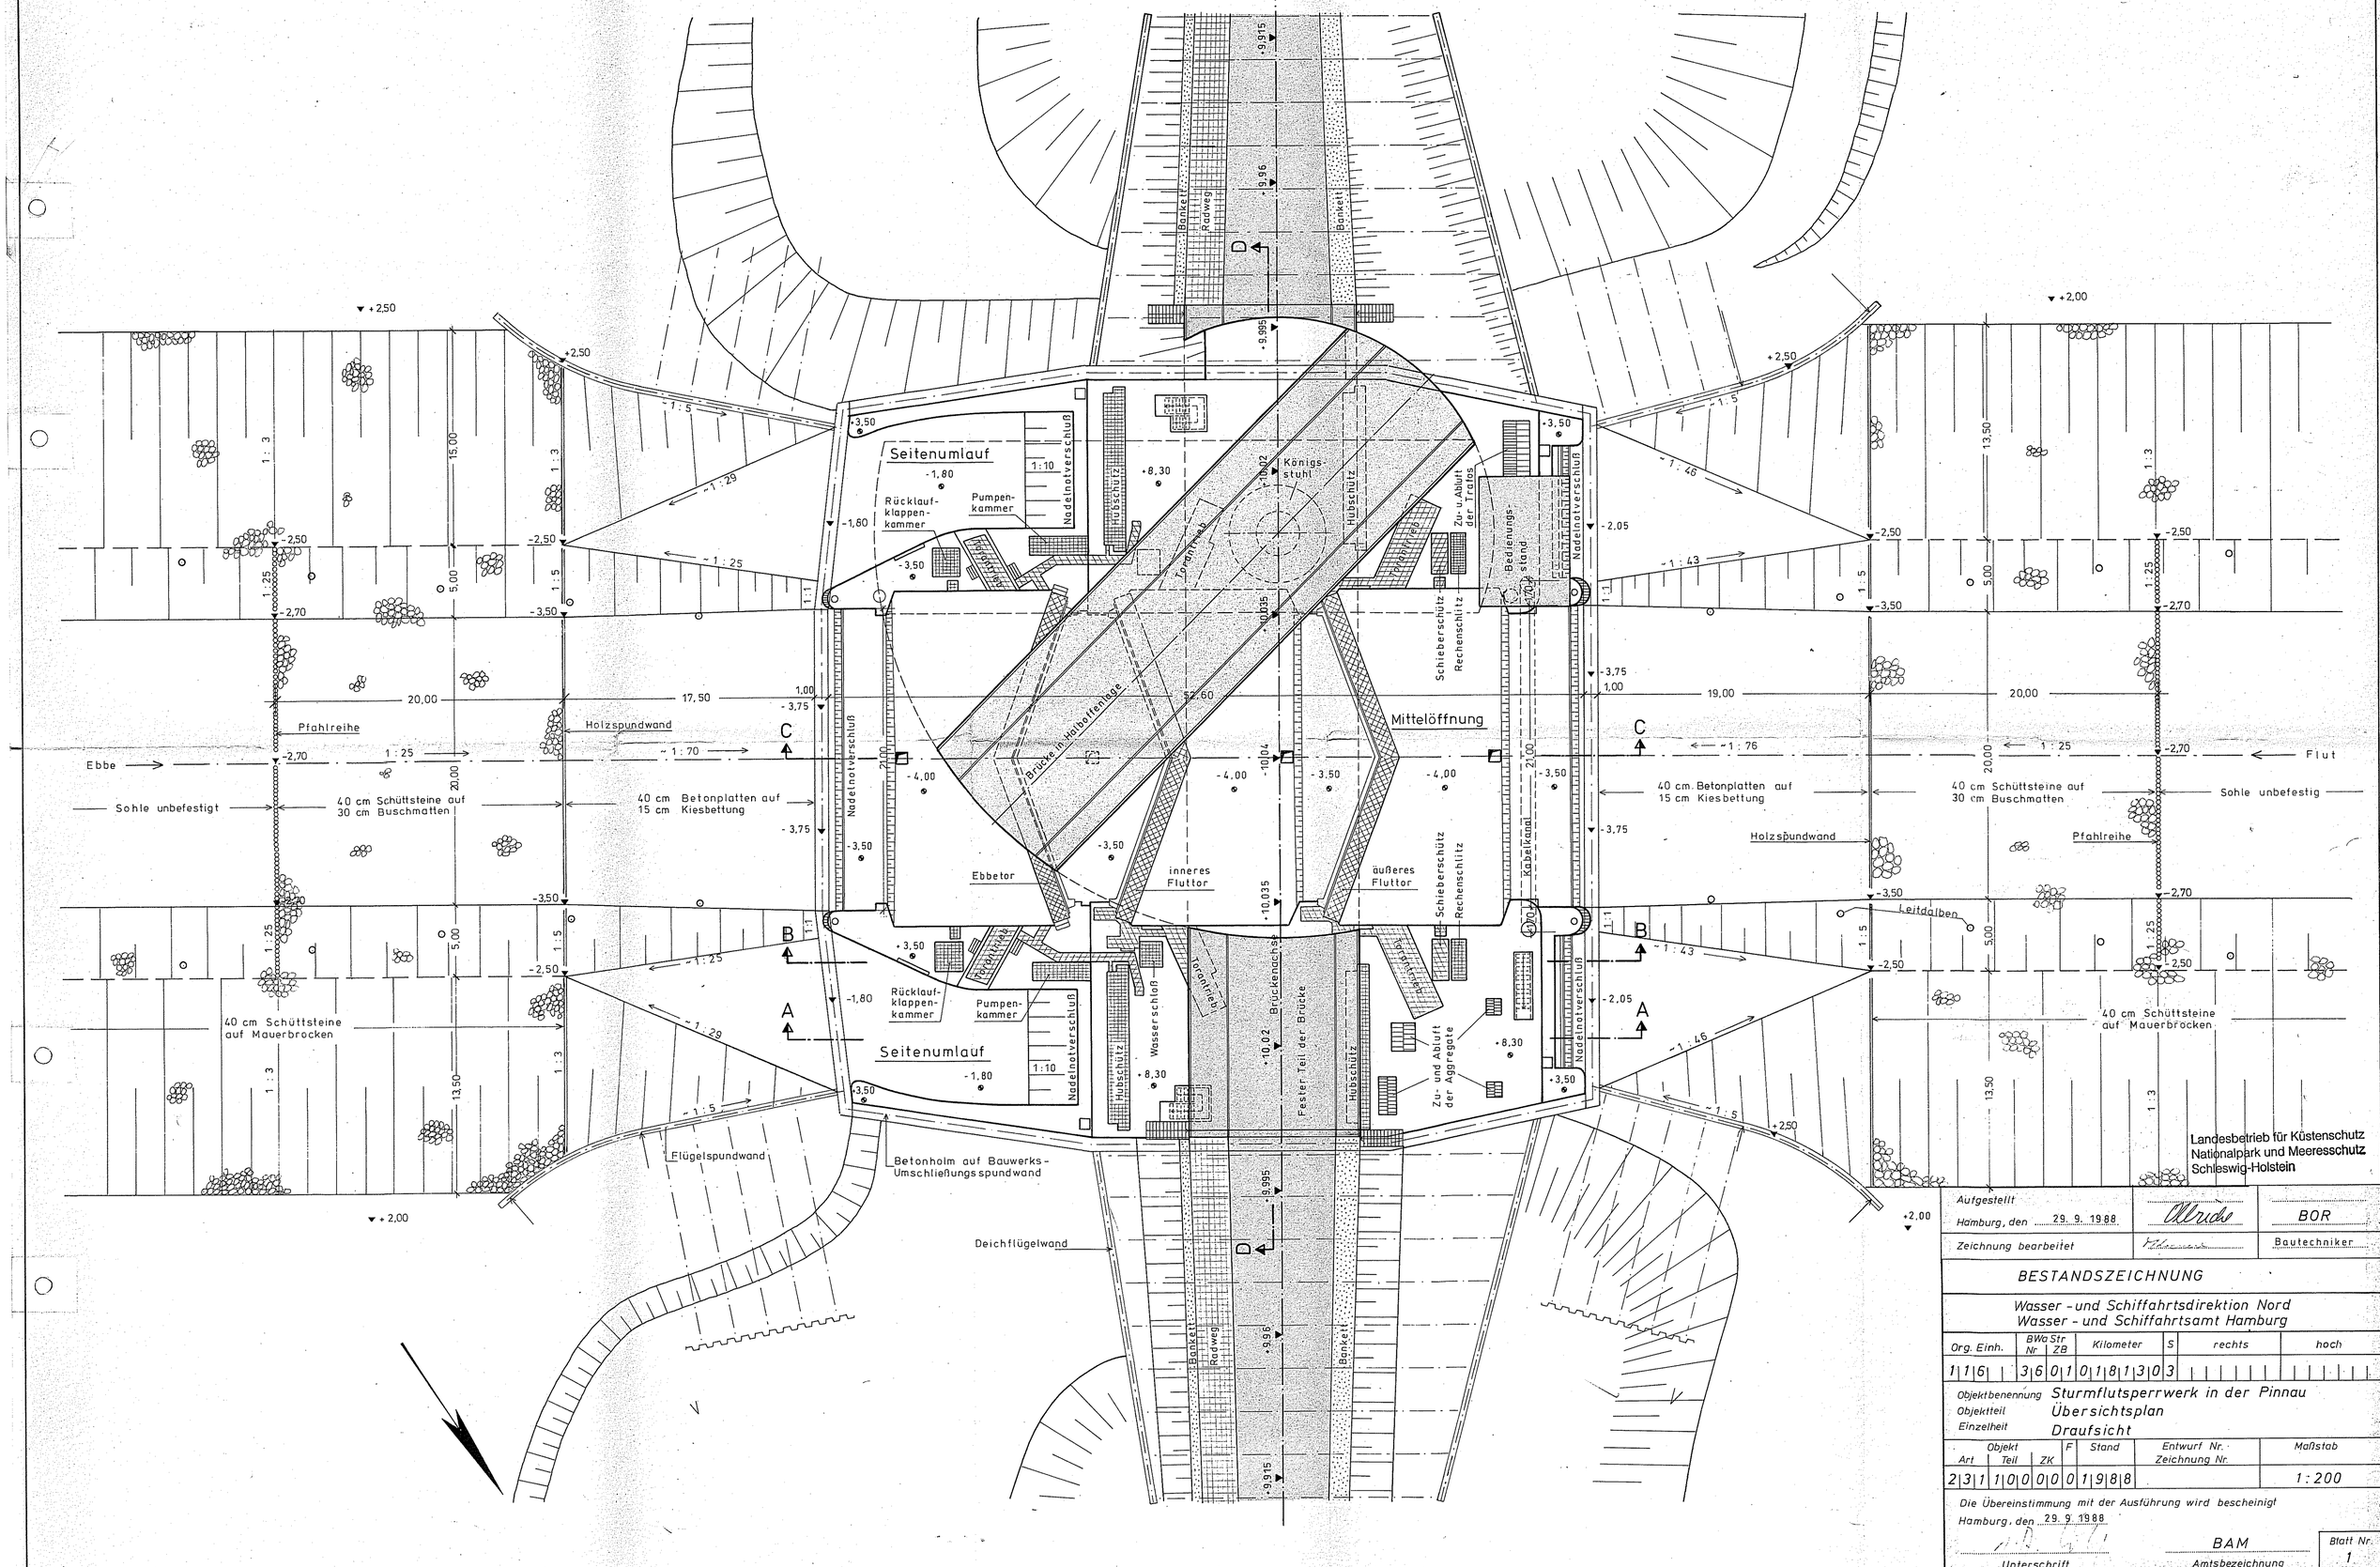

Aufgestellt			BOR
Hamburg, den 29. 9. 1988			Bautechniker
Zeichnung bearbeitet			

BESTANDSZEICHNUNG

Wasser - und Schiffahrtsdirektion Nord
Wasser - und Schiffahrtsamt Hamburg

Org. Einh.	BWa Nr	Str ZB	Kilometer	S	rechts	hoch
1161	3601	0181303				

Objektbenennung: Sturmflutsperrwerk in der Pinnau
Objektteil: Übersichtsplan
Einzelheit: Draufsicht

Art	Objekt Teil	ZK	F	Stand	Entwurf Nr. Zeichnung Nr.	Maßstab
231	100	000		1988		1:200

Die Übereinstimmung mit der Ausführung wird bescheinigt
Hamburg, den 29. 9. 1988

Unterschrift — BAM Amtsbezeichnung

Blatt Nr. 1