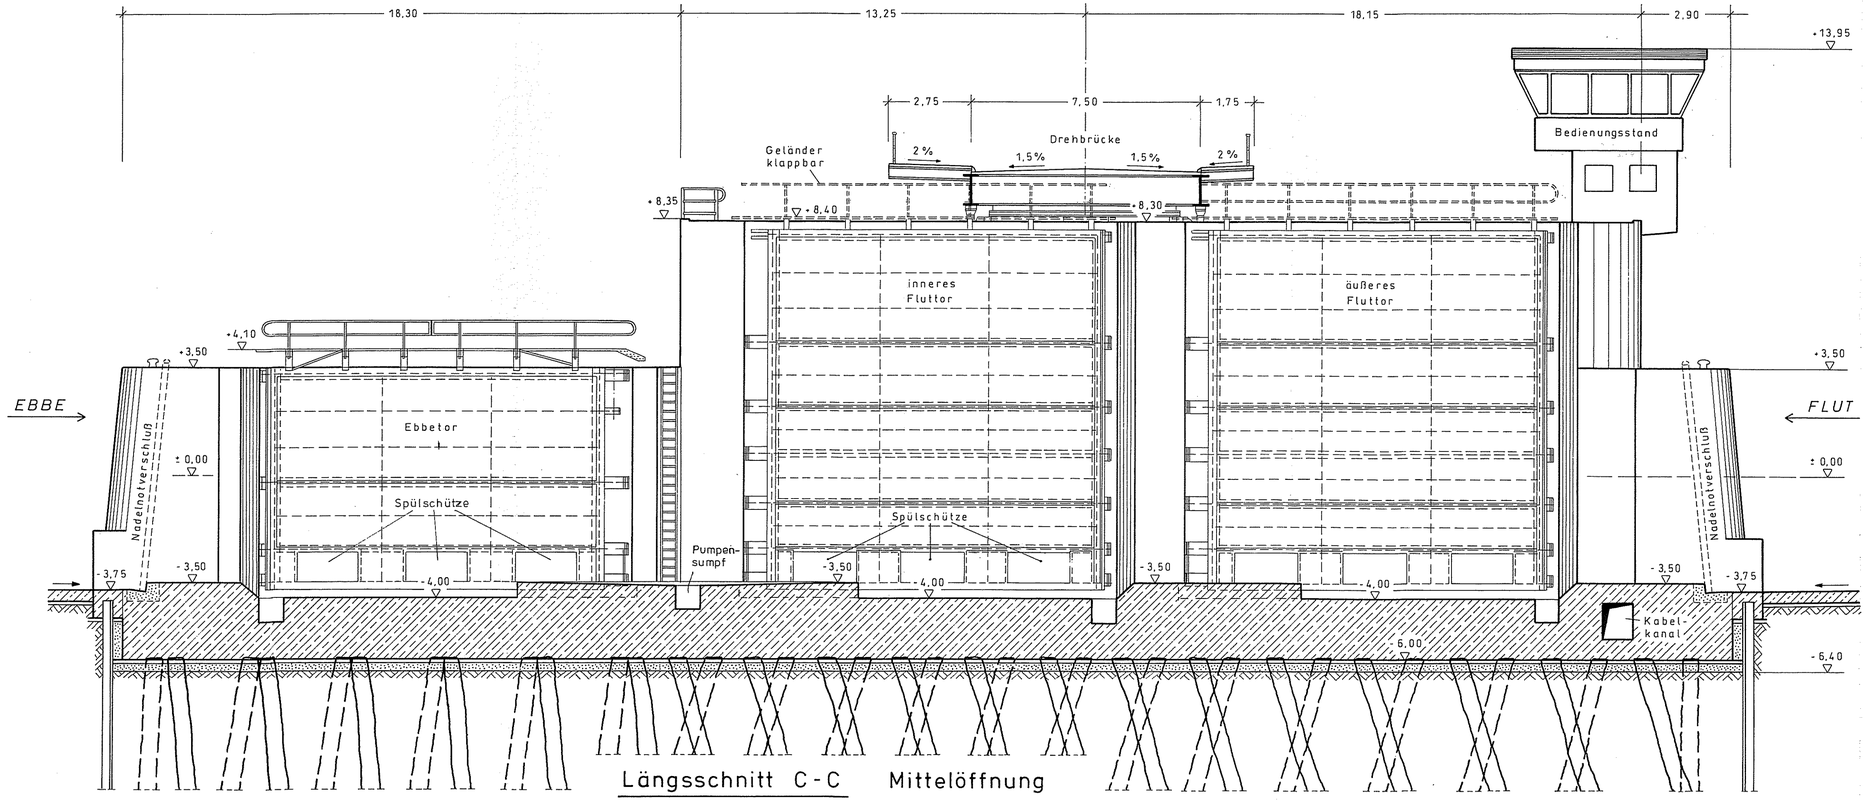


Längsschnitt C-C Mittelöffnung

| | | |
|---|---|---|
| Aufgestellt Hamburg, den 29. 9. 1988 | Ollrich | BOR |
| Zeichnung bearbeitet | Thomsen | Bautechniker |

BESTANDSZEICHNUNG

Wasser- und Schiffahrtsdirektion Nord
Wasser- und Schiffahrtsamt Hamburg

| Org. Einh. | BWa Str. Nr. / ZB | Kilometer | S | rechts | hoch |
|---|---|---|---|---|---|
| 116 | 36 | 01 | 018 | 1301 | 3 |

Objektbenennung: Sturmflutsperrwerk in der Pinnau
Objektteil: Übersichtsplan
Einzelheit: Längsschnitt C-C Mittelöffnung

| Objekt Art | Teil | ZK | F | Stand | Entwurf Nr. Zeichnung Nr. | Maßstab |
|---|---|---|---|---|---|---|
| 231 | 100 | 00 | 0 | 1988 | | 1 : 100 |

Die Übereinstimmung mit der Ausführung wird bescheinigt:
Hamburg, den 29. 9. 1988

Unterschrift — BAM Amtsbezeichnung

Blatt Nr. 5