Für die Richtigkeit der Bestandspläne wird keine Gewähr übernommen !!!
Alle Maße und Angaben sind vor Ort zu überprüfen !!!

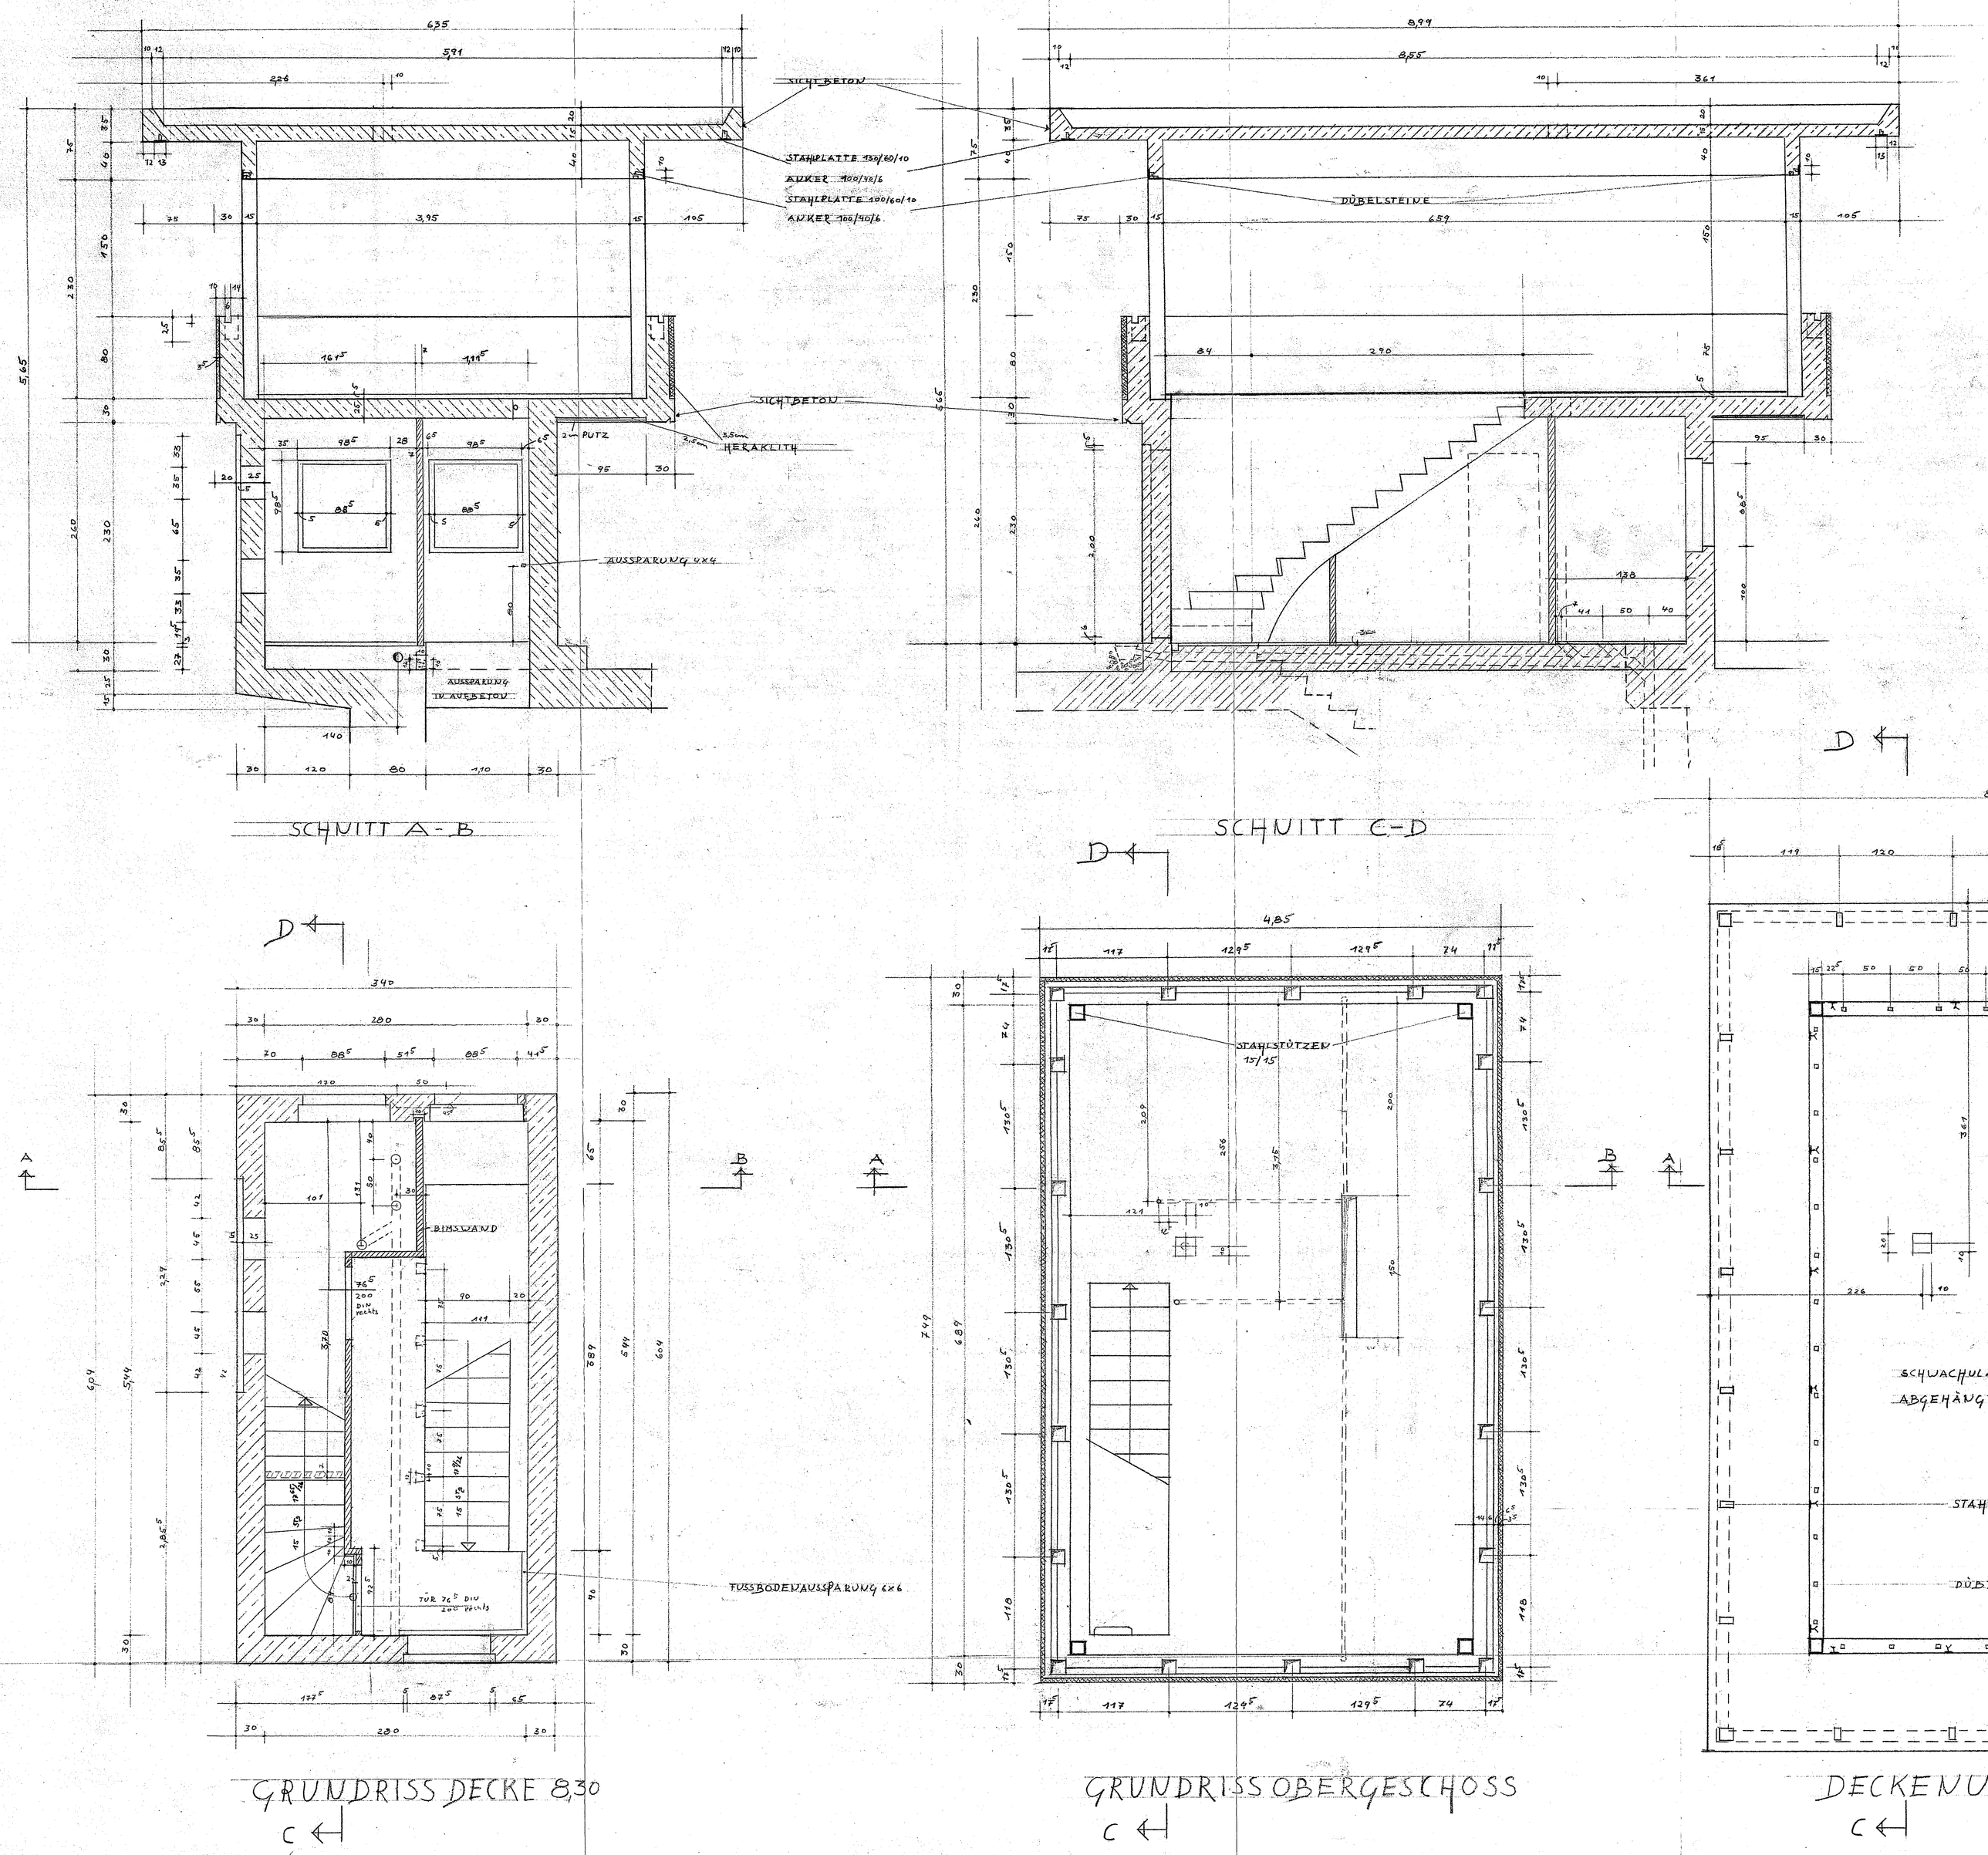

Land Schleswig-Holstein
Landesbetrieb für Küstenschutz, Nationalpark und Meeresschutz - Schleswig-Holstein

Bauwerk: **Pinnausperrwerk Leitstand**	Plankammer-Nr.: 250771
	Blatt-Nr.: 2.4
Planinhalt: **Bestandsplan Grundrisse und Schnitte**	Maßstab: 1 : 25
LKN-SH Betriebsstätte Itzehoe, Deliusdorfer Str. 2, 25524 Itzehoe, Tel.: 04821/66-0, Fax: 04821/66-2171	gezeichnet: / bearbeitet: / Fachbereich 50 / BB4
	Aufgestellt: Itzehoe, 11.02.2015 / LKN-SH

AUFGESTELLT GLÜCKSTADT D. 13.2.15 — DER VORSTAND, USA U. REG. BAURAT
ZEICHNUNG GEÄNDERT — SAUING
ANGEFERTIGT —
WASSER- + SCHIFFAHRTSDIREKTION KIEL
WASSER- + SCHIFFAHRTSAMT GLÜCKSTADT
M 1:25 — BETRIEBSSTAND PINNAU-SPERRWERK
A 241a

WSD Nord
250771

Bestandszeichnung

Orga. Einheit	BVa Str. Nr.	ZB	Kilometer	S	rechts	hoch
1 1 6 A 3 3 6 0 1 0			0 1 8 1 1 3 0 0		3 5 3 6 9 7 0 5	9 4 9 0 3 0
OArt	Objektidentbr		Objekt-Teil	ZK	Zeichnung Nr.	Maßstab:
2 3 1 2 3 2 2 0 0 1			1 3 0 0 0 0	00		

Bauwerk: **Pinnausperrwerk Leitstand**	Blatt-Nr.: 2.4
Planinhalt: **Bestandsplan Grundrisse und Schnitte**	Maßstab: 1 : 25