


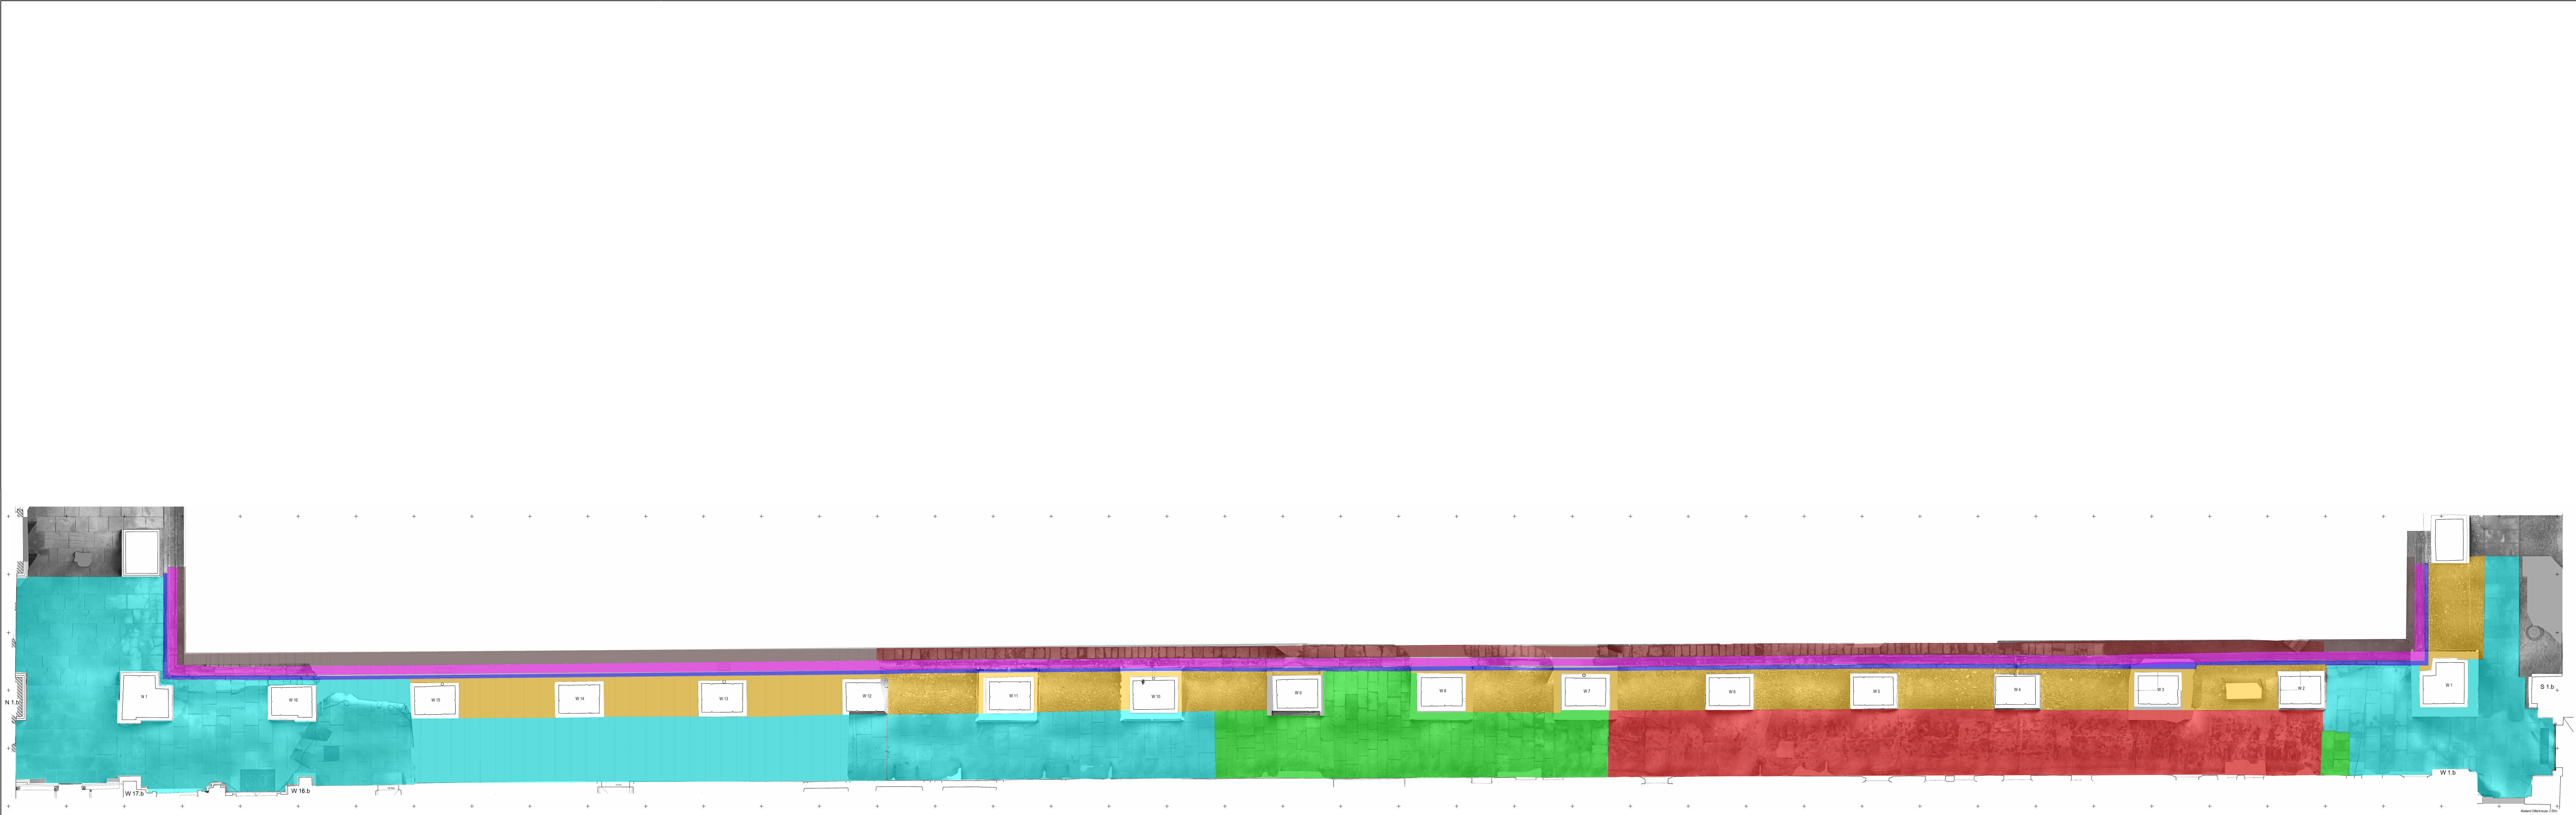

LEGENDE BESTAND

historischer Plattenbelag

Platten Hof

Rinnsteine

Bordsteine

Betonestrich

Sandstein neu

Kieselpflaster

PROJEKT

SCHLOSS FRIEDENSTEIN UND HERZOGLICHER PARK

ADRESSE

GOTHA

MASSNAHME

RESTAURIERUNG ARKADENGANG

PLANINHALT

ANLAGE ZUM LV: BESTANDSKARTIERUNG

MASSSTAB

1 : 150

WESTFLÜGEL, FUßBODEN

MASSN.-NR	KARTIERUNG VOR ORT	PLANGRUNDLAGE	PLANFORMAT	PLOTDATUM	SACHSTAND
-	12/2025	Fotografische Aufnahme 11/2025, ProDenkmal	950x297	26.01.2026	26.01.2026

LAGEPLAN/ GEBÄUDEÜBERSICHT

ARCHITEKT

FACHPLANER

AUFTRAGGEBER

Stiftung Thüringer Schlösser und Gärten

Schloss Heidecksburg

Schlossbezirk 1

07407 Rudolstadt

SONSTIGES

Die genauen Maße sind am Bau zu nehmen.

DATEI

WF_Arkade_Boden.map

PLANNR./ INDEX

101a