

Br1 Greppin

-2,15

-1,06

-0,25

0,50

2,20

2,50

9,50

10,50

12,00

Blechdeckel 2,05 m x 1,4 m

Kasten

Bohrlochdurchmesser
2050,0000mm

Betonsockel

Ton

Vollrohr (Di=250mm)


Gegenfilter

Bohrlochdurchmesser
720,0000mm


Filterkies
Filterrohr (Di=280mm),
ROK: + 77,110mNHN
(Filter: _NTO, _NTU)

Sumpfrohr (Di=280mm)

Bodenkappe

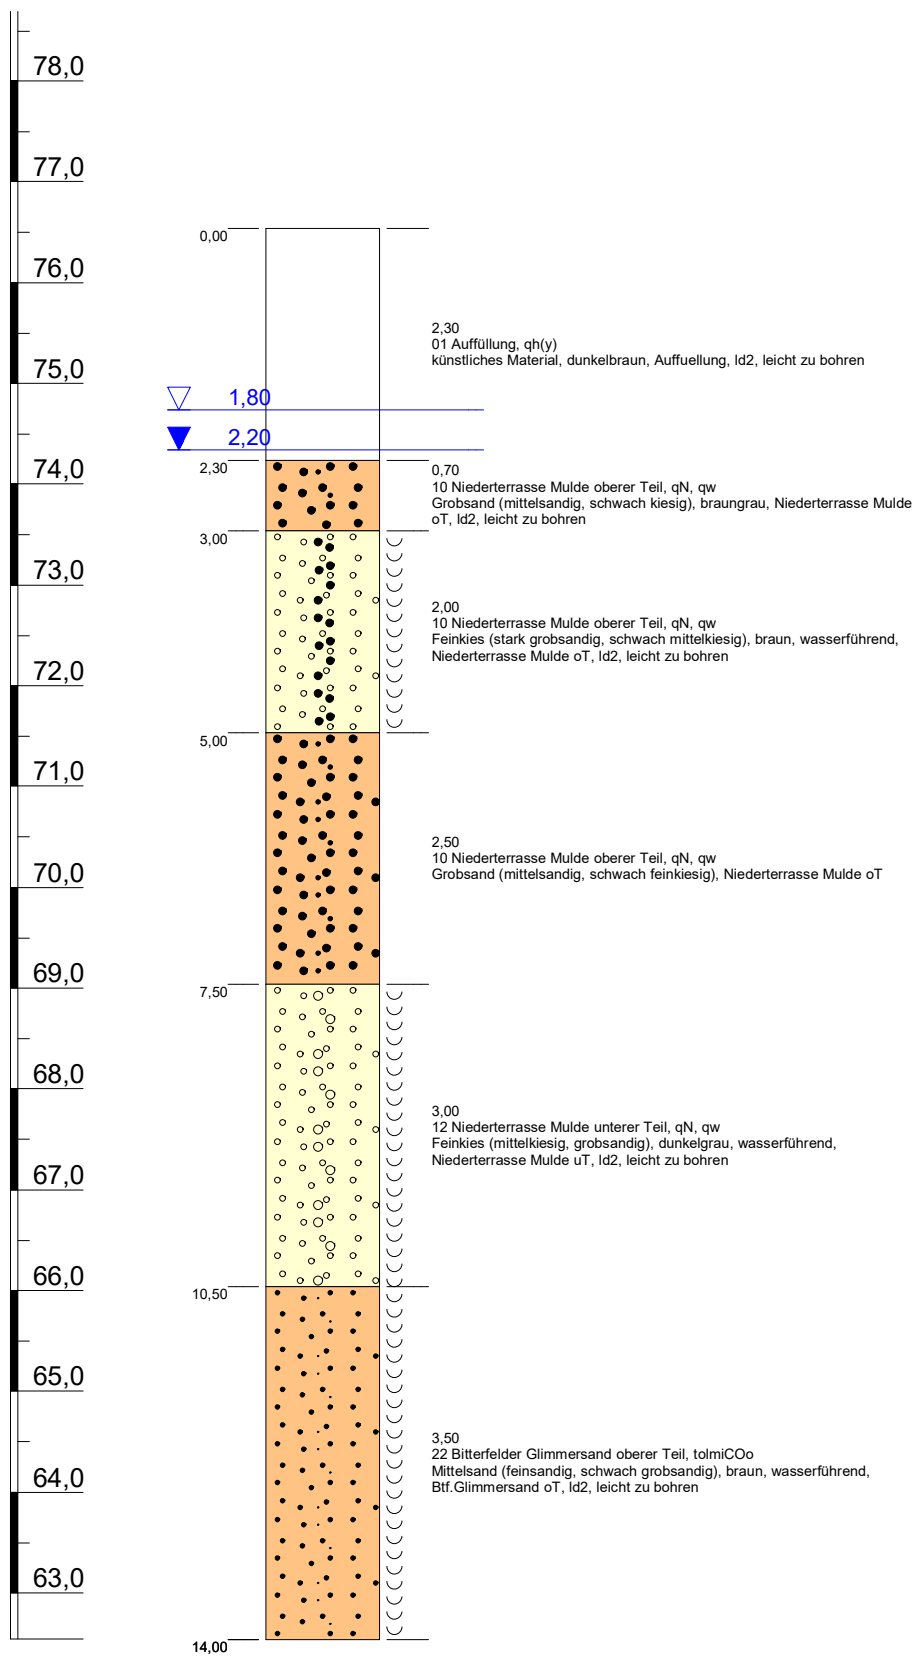

Projekt:	ÖGP Bitterfeld / Wolfen		
Bohrung:	Br1Greppin		
Auftraggeber:	MDSE GmbH Bitterfeld	Rechtswert:	727856 LS489
Bohrfirma:	Bohrgesellschaft Roßla mbH	Hochwert:	5726626 LS489
Bearbeiter:		Ansatzhöhe:	76,54mNHN HS160
Datum:	21.06.2010	Endteufe:	14,00m

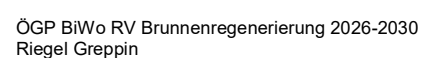

Anlage
Brunnen
Bohrprofil mit Ausbauezeichnung
mit Brunnenkopf und Brunnenhaube

Br231

Technical drawing of a well (Brunnenschacht) showing its construction and surrounding ground layers. The drawing includes a vertical scale on the left with elevations from -0,74 to 14,50.

Key components and labels:

- Betonabdeckung (Concrete cover)
- Bohrlochdurchmesser 2350,000mm (Borehole diameter)
- Brunnenschacht (Well shaft)
- Abschlußkappe (Closing cap)
- Brunnenkopf-Flansch (Well head flange)
- Beton (Concrete)
- Ton (Clay)
- Sandgegenfilter (Sand counter-filter)
- Vollrohr 355x20,1 (Full pipe 355x20,1)
- Vollrohr 63x5,8 (Full pipe 63x5,8)
- Filterrohr 63x5,8, ROK: + 75,240mNHN (Filter:) (Filter pipe 63x5,8, ROK: + 75,240mNHN (Filter:))
- Filterkies (Filter gravel)
- Bohrlochdurchmesser 820,000mm (Borehole diameter)
- Filterrohr 355x20,1, ROK: + 75,170mNHN (Filter: _NTO, _NTU) (Filter pipe 355x20,1, ROK: + 75,170mNHN (Filter: _NTO, _NTU))
- Vollrohr 63x5,8 (Full pipe 63x5,8)
- Vollrohr 355x20,1 (Full pipe 355x20,1)
- Sandgegenfilter (Sand counter-filter)
- Ton (Clay)

Projekt:	M163/10-Errichtung Ersatzbrunnen 231		
Bohrung:	Br231		
Auftraggeber:	MDSE	Rechtswert:	727858 LS489
Bohrfirma:	Brunnenbau Wilschdorf	Hochwert:	5726594 LS489
Bearbeiter:		Ansatzhöhe:	76,39mNHN HS160
Datum:		Endteufe:	14,50m



Anlage
Brunnen
Bohrprofil mit Ausbauzeichnung
mit Brunnenkopf und Brunnenhaube

Br234

Technical cross-section drawing of a water well (Brunnen) showing its construction and components. The drawing includes a vertical scale on the left with elevations from -0,85 to 16,50. The well structure consists of a concrete base (Betonsockel) at the top, followed by a casing (Vollrohr 355x32,2) and a filter section (Vollrohr 63x5,8) with a counter-filter (Gegenfilter). The filter section is surrounded by filter gravel (Filterkies) and a steel wire mesh filter (Wickeldrahtfilter). The well is situated in a clay (Ton) layer. The drawing also shows the connection to a box (Kasten) and the final outlet (Abschlusskappe).

Left Side (Elevations):

- 0,85
- 0,16
- 0,11
- 0,09
- 0,00
- 0,20
- 0,50
- 3,00
- 4,00
- 5,00
- 6,00
- 7,50
- 8,00
- 10,60
- 11,10
- 13,30
- 13,80
- 14,80
- 15,30
- 16,50

Right Side (Components and Dimensions):

- Kasten 0,8 m x 1,8 m
- Abschlusskappe
- Bohrlochdurchmesser 1600,000mm
- Betonsockel 1,6 m x 2,6 m
- Füllkies
- Ton
- Vollrohr 355x32,2
- Tonkugeln (QUELLON WP)
- Vollrohr 63x5,8
- Gegenfilter
- Filterkies
- Wickeldrahtfilter Edelstahl V2A, DN 300, SW: 1,5 mm, ROK: + 76,590mNHN (Filter: _NTO)
- Filterrohr 63x5,8, SW: 1,0 mm, ROK: + 76,610mNHN (Filter: _NTO)
- Bohrlochdurchmesser 620,000mm
- Wickeldrahtfilter Edelstahl V2A, DN300, SW: 2,5 mm, ROK: + 76,590mNHN (Filter: _NTU)
- Wickeldrahtfilter Edelstahl V2A, DN300, SW: 1,5 mm, ROK: + 76,590mNHN (Filter: _NTU, _RIN)
- Gegenfilter
- Sumpfrohr Edelstahl V2A, DN300
- Ton

Projekt: ÖGP BiWo M162/10, Neubau von 7 Ersatzbrunnen in der "Grünspange Greppin"

Bohrung: Br234

Auftraggeber: MDSE mbH Bitterfeld	Rechtswert: 727857 LS489
-----------------------------------	--------------------------

Bohrfirma:	BBS Benndorfer Brunnen- und Spezialtiefbau GmbH & Co. KG	Hochwert:	5726538	LS489
------------	--	-----------	---------	-------

Bearbeiter:	N. Sänger	Ansatzhöhe:	76,50mNHN HS160
-------------	-----------	-------------	-----------------

Datum:	27.04.2017	Endteufe:	16,50m
--------	------------	-----------	--------

ÖGP BiWo RV Brunnenregenerierung 2026-2030
Riegel Greppin

Anlage
Brunnen
Bohrprofil mit Ausbauzeichnung
mit Brunnenkopf und Brunnenhaube



Br235

Technical cross-section drawing of a water treatment well. The drawing shows a vertical shaft with various layers and components. On the left, a depth scale ranges from -0,85 to 14,00. On the right, components are labeled: Kasten 0,8 m x 1,8 m, Kasten Abschlusskappe, Beton, Füllkies, Ton, Vollrohr 355x32,2, Tonkugeln (QUELLON WP), Gegenfilter, Vollrohr 63x5,8, Glaskugeln (Art. 4507R), Bohrlochdurchmesser 620,000mm, Glaskugeln (Art. 4513R) Filterrohr 63x5,8, SW: 1,0 mm, ROK:+ 76,670mNHN (Filter:_NTO), Wickeldrahtfilter Edelstahl V2A, DN300, SW: 3 mm, ROK:+ 76,670mNHN (Filter:_NTO, _NTU), Glaskugeln (Art. 4515R) Wickeldrahtfilter Edelstahl V2A, DN300, SW: 4 mm, ROK:+ 76,670mNHN (Filter:_NTU), Glaskugeln (Art. 4511R), Gegenfilter Sumpfrohr DN 300, Edelstahl V2A, and Ton. The shaft is filled with different materials: concrete at the top, gravel, clay, and various types of glass beads (Glaskugeln) and filters.

Projekt:	ÖGP BiWo M162/10, Neubau von 7 Ersatzbrunnen in der "Grünspange Greppin"		
Bohrung:	Br235		
Auftraggeber:	MDSE mbH Bitterfeld	Rechtswert:	727894 LS489
Bohrfirma:	BBS Benndorfer Brunnen- und Spezialtiefbau GmbH & co. KG	Hochwert:	5726484 LS489
Bearbeiter:	N. Sänger	Ansatzhöhe:	76,60mNHN HS160
Datum:	12.05.2017	Endteufe:	14,00m



Anlage
Brunnen
Bohrprofil mit Ausbauzeichnung
mit Brunnenkopf und Brunnenhaube

Br236

Technical cross-section drawing of a well construction. The drawing shows a central well shaft with a casing and various filter sections. The left side of the drawing features elevation markers in meters, ranging from -0,85 to 13,50. The right side contains German labels for the components and materials used.

Labels and Components:

- Kasten 0,8 m x 1,8 m
- Kasten
- Abschlusskappe
- Beton
- Füllkies
- Ton
- Tonkugeln (QUELLON WP)
- Gegenfilter
- Vollrohr 63x5,8
- Vollrohr 450x40,9
- Außenschüttung
- Wickeldrahtfilter Edelstahl V2A, DN400, SW: 3 mm, ROK: + 76,580mNHN (Filter: _NTO, _PGH, _NTU)
- Innenschüttung
- Filterrohr 63x5,8, SW: 1,0 mm, ROK: + 76,620mNHN (Filter: _NTO)
- Bohrlochdurchmesser 1020,000mm
- Außenschüttung
- Wickeldrahtfilter Edelstahl V2A, DN 400, SW: 2,5 mm, ROK: + 76,580mNHN (Filter: _NTO, _PGH, _NTU)
- Innenschüttung
- Gegenfilter
- Sumpfpfrohr Edelstahl V2A, DN 400
- Ton

Anlage
Brunnen
Bohrprofil mit Ausbauezeichnung
mit Brunnenkopf und Brunnenhaube

Br237

Kasten 0,8 m x 1,8 m

Abschlusskappe Beton

Füllkies

Ton

Tonkugeln (QUELLON WP)

Gegenfilter Vollrohr 63x5,8

Vollrohr 450x40,9

Außenschüttung 2 - 3,15 mm

Filterrohr 63x5,8, SW: 1,0 mm,

ROK: + 77,250mNHN (Filter: _NTO)

Bohrlochdurchmesser 1020,0000mm

Bodenkappe

Innenschüttung

Wickeldrahtfilter Edelstahl V2A, DN400, SW: 4 mm,

ROK: + 77,220mNHN (Filter: _NTO, _NTU)

Außenschüttung 3,15 - 5,6 mm

Wickeldrahtfilter Edelstahl V2A, DN400, SW: 5 mm,

ROK: + mNHN (Filter: _NTU)

Innenschüttung

Sumpfrohr DN 400, Edelstahl V2A

Gegenfilter

Ton

Anlage
Brunnen
Bohrprofil mit Ausbauezeichnung
mit Brunnenkopf und Brunnenhaube

Br238



Anlage
Brunnen
Bohrprofil mit Ausbauezeichnung
mit Brunnenkopf und Brunnenhaube

Br239

The drawing includes a vertical scale on the left and right sides, with elevations ranging from -0,85 to 14,00. The right side also includes labels for various components: Kasten 0,8 m x 1,8 m, Abschlusskappe, Kasten, Beton, Füllkies, Ton, Tonkugeln (QUELLON WP), Gegenfilter, Vollrohr 355x32,2, Vollrohr 63x5,8, Filterkies, Wickeldrahtfilter Edelstahl V2A, DN300, SW: 2,5 mm, ROK: + 77,450mNHN (Filter: _NTO, _PGH, _NTU), Filterrohr 63x5,8, SW: 1,0 mm, ROK: + 77,450mNHN (Filter: _NTO), Bohrlochdurchmesser 620,000mm, Bodenkappe, Wickeldrahtfilter Edelstahl V2A, DN300, SW: 1,5 mm, ROK: + mNHN (Filter: _NTO, _PGH, _NTU), Wickeldrahtfilter Edelstahl V2A, DN300, SW: 2,5 mm, ROK: + mNHN (Filter: _NTU), Gegenfilter, Sumpfrohr, DN 300, Edelstahl V2A, and Ton.

Projekt:	ÖGP BiWo M162/10, Neubau von 7 Ersatzbrunnen in der "Grünspange Greppin"		
Bohrung:	Br239		
Auftraggeber:	MDSE mbH Bitterfeld	Rechtswert:	727992 LS489
Bohrfirma:	BBS Benndorfer Brunnen- und Spezialtiefbau GmbH & co. KG	Hochwert:	5726265 LS489
Bearbeiter:	N. Sänger	Ansatzhöhe:	77,20mNHN HS160
Datum:	15.05.2017	Endteufe:	14,00m



Anlage
Brunnen
Bohrprofil mit Ausbauzeichnung
mit Brunnenkopf und Brunnenhaube

Br240

Technical cross-section drawing of a well construction. The drawing shows a vertical shaft with various layers and components. On the left, a vertical scale indicates elevations from -0,85 to 14,00. The shaft is lined with concrete (Beton) at the top, followed by a layer of fill gravel (Füllkies). The main shaft is lined with clay (Ton) and contains a central pipe (Vollrohr 355x32,2). A filter pipe (Filterrohr 63x5,8, SW: 1,0 mm) is installed at an elevation of +77,510mNHN. The filter is surrounded by a layer of gravel (Filterkies) and a counter-filter (Gegenfilter). The bottom of the shaft is capped with a bottom cap (Bodenkappe). The shaft is surrounded by clay (Ton) and a layer of gravel (Füllkies). The bottom of the shaft is at an elevation of +77,520mNHN. The shaft is surrounded by clay (Ton) and a layer of gravel (Füllkies). The bottom of the shaft is at an elevation of +77,520mNHN.

Labels and components:

- Kasten 0,8 m x 1,8 m
- Kasten
- Abschlusskappe
- Beton
- Füllkies
- Ton (Friebofast)
- Vollrohr 355x32,2
- Tonkugeln (QUELLON WP)
- Vollrohr 63x5,8
- Gegenfilter
- Bohrlochdurchmesser 620,0000mm
- Filterrohr 63x5,8, SW: 1,0 mm, ROK: + 77,510mNHN (Filter: _NTO)
- Bodenkappe
- Filterkies
- Wickeldrahtfilter Edelstahl V2A, DN 300, SW: 2,5 mm, ROK: + 77,520mNHN (Filter: _NTO, _PGH, _NTU)
- Gegenfilter
- Sumpfrohr, DN 300, Edelstahl V2A
- Ton

Projekt:	ÖGP BiWo M162/10, Neubau von 7 Ersatzbrunnen in der "Grünspange Greppin"		
Bohrung:	Br240		
Auftraggeber:	MDSE mbH Bitterfeld	Rechtswert:	728043 LS489
Bohrfirma:	BBS Benndorfer Brunnen- und Spezialtiefbau GmbH & co. KG	Hochwert:	5726180 LS489
Bearbeiter:	N. Sänger	Ansatzhöhe:	77,40mNHN HS160
Datum:	15.05.2017	Endteufe:	14,00m



Anlage
Brunnen
Bohrprofil mit Ausbauzeichnung
mit Brunnenkopf und Brunnenhaube