



Br701



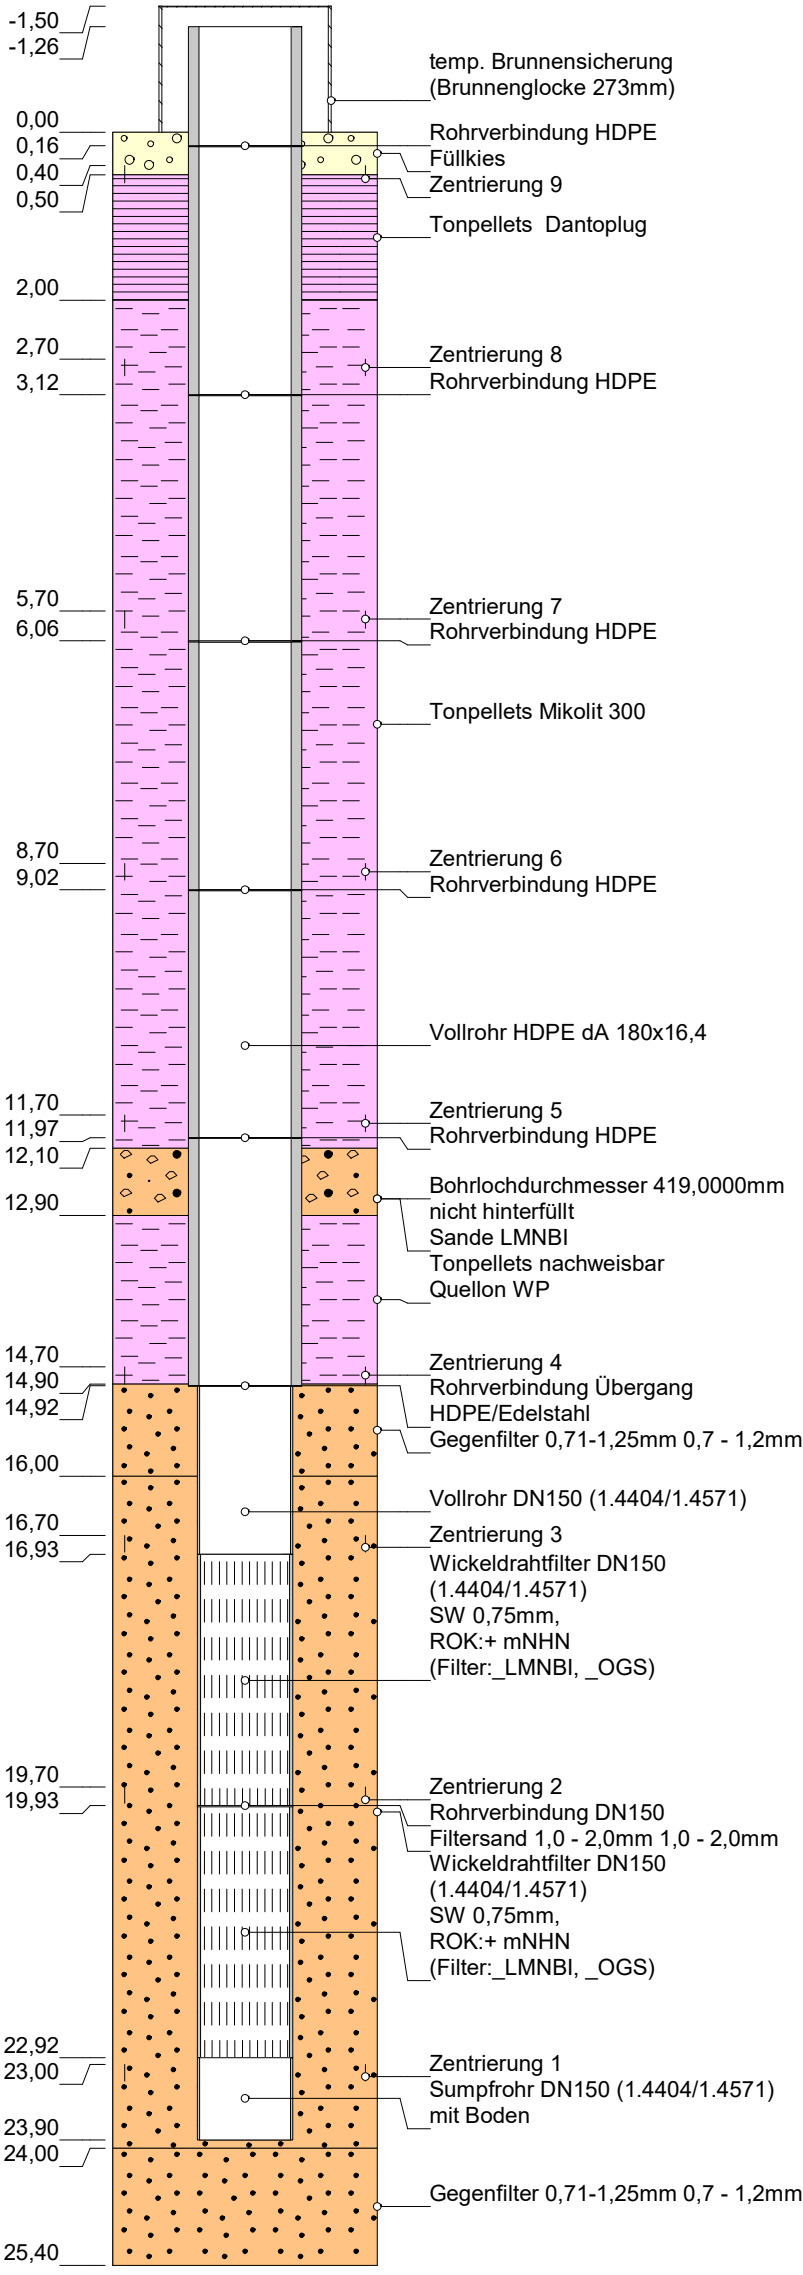

Projekt:	ÖGP BiWo M325/22 Sofortmaßn. DCM Schaden Fuhneue		
Bohrung:	Br701		
Auftraggeber:	MDSE mbH Bitterfeld	Rechtswert:	726038 LS489
Bohrfirma:	BBS Benndorfer Brunnen- und Spezialtiefbau GmbH & Co.KG	Hochwert:	5729292 LS489
Bearbeiter:	Katja Büscher	Ansatzhöhe:	74,96mNHN HS160
Datum:	04.09.2025	Endteufe:	25,40m

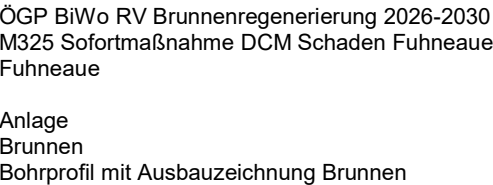

Br702

Diagram illustrating the construction of a well, showing the vertical profile and various components. The diagram is divided into two main sections: the left side shows the internal structure with depth markers, and the right side shows the external structure with component labels.

Left Side (Internal Structure):

- Depth markers (m): -1,50, -1,06, 0,00, 0,37, 0,50, 0,60, 2,70, 2,90, 3,00, 3,30, 5,90, 6,26, 8,90, 9,21, 11,20, 11,90, 12,16, 13,60, 14,90, 15,11, 15,20, 16,00, 16,90, 17,10, 19,90, 20,10, 23,10, 23,20, 24,00, 24,10, 25,40.
- Components (from top to bottom):
 - temp. Brunnensicherung (Brunnenglocke 273mm)
 - Füllkies
 - Rohrverbindung HDPE Zentrierung 9
 - Tonpellets Dantoplug
 - Zentrierung 8
 - Rohrverbindung HDPE
 - Zentrierung 7
 - Rohrverbindung HDPE nicht hinterfüllt Sande/Kiessande FAUE
 - Zentrierung 6
 - Rohrverbindung HDPE
 - Vollrohr HDPE dA 180x16,4
 - Zentrierung 5
 - Rohrverbindung HDPE
 - Bohrlochdurchmesser 419,0000mm
 - Tonpellets Dantoplug
 - Tonpellets nachweisbar MIKOLIT 300M
 - Zentrierung 4
 - Rohrverbindung Übergang HDPE/Edelstahl
 - Gegenfilter 0,71-1,25mm 0,7 - 1,2mm
 - Vollrohr DN150 (1.4404/1.4571)
 - Zentrierung 3
 - Wickeldrahtfilter DN150 (1.4404/1.4571)
 - SW 0,75mm, ROK:+ mNHN (Filter:_OGS)
 - Filtersand 1,0 - 2,0mm 1,0 - 2,0mm
 - Zentrierung 2
 - Rohrverbindung DN150
 - Wickeldrahtfilter DN150 (1.4404/1.4571)
 - SW 0,75mm, ROK:+ mNHN (Filter:_OGS)
 - Zentrierung 1
 - Sumpfrohr DN150 (1.4404/1.4571) mit Boden
 - Gegenfilter 0,71-1,25mm 0,7 - 1,2mm



Projekt:	ÖGP BiWo M325/22 Sofortmaßn. DCM Schaden Fuhneue		
Bohrung:	Br702		
Auftraggeber:	MDSE mbH Bitterfeld	Rechtswert:	726004 LS489
Bohrfirma:	BBS Benndorfer Brunnen- und Spezialtiefbau GmbH & Co.KG	Hochwert:	5729299 LS489
Bearbeiter:	Katja Büscher	Ansatzhöhe:	74,94mNHN HS160
Datum:	04.09.2025	Endteufe:	25,40m

