



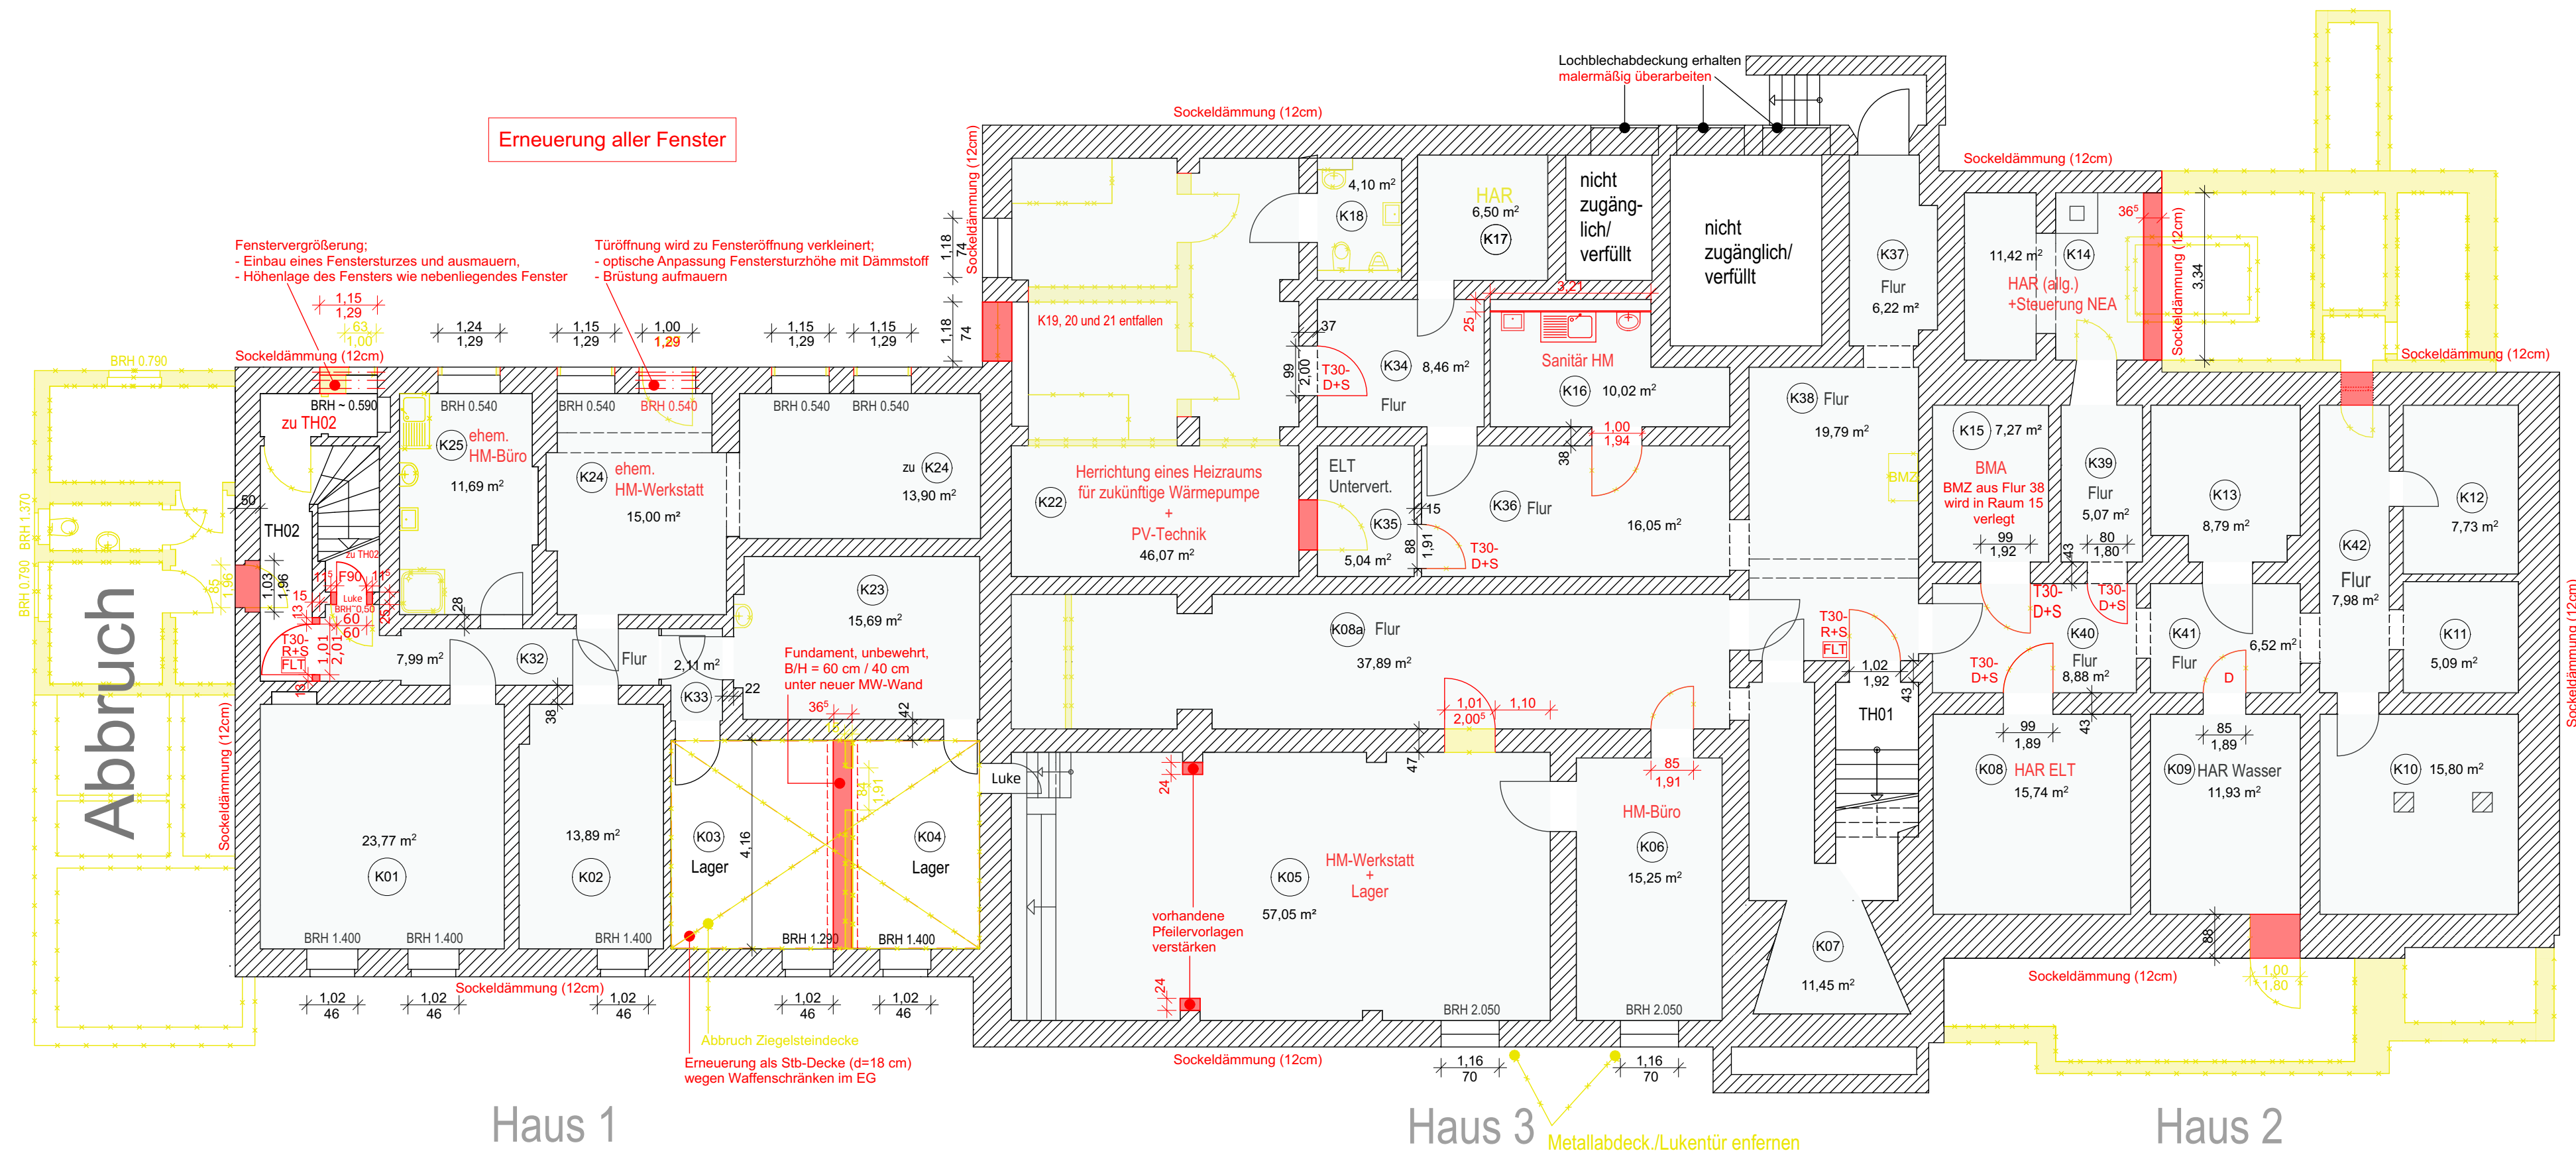

- NEUBAU**
- ABBRUCH**
- Tür mit Anforderung**
- T30 feuerhemmend
- R+S rauchdicht und selbstschließend
- D+S dicht und selbstschließend
- D dicht
- PS Panikschloss nach DIN EN 179 (immer von innen zu öffnen)
- n.v. nicht verschließbar
- FSA Feststellanlage
- FLT Freilauftürschließer
- allg. gilt:
Erneuerung aller Fenster
- RA = Rauchableitung

C			
B			
A			
Planindex	ÄNDERUNGEN / ERGÄNZUNGEN:	NAME:	DATUM:
LANDESBETRIEB BAU-UND LIEGENSCHAFTSMANAGEMENT SACHSEN-ANHALT, Technisches Büro Halle		Entwurfsverfasser / Planverfasser:	
		An der Fliederwegkaserne 21 06130 Halle (Saale) Telefon : 0345 / 4823 -60 Telefax : 0345 / 4823 - 8999 Poststelle-HAL.BLSA@sachsen-anhalt.de	
Liegenschaft / Adresse: Polizeirevier Saalekreis Außenstelle Querfurt Merseburger Straße 53 06268 Querfurt		LGNr.: 050009	23.01.2025 Datum / Unterschrift
Gebäude / Bauwerk / Bauteil / Trakt / Objekt : Dienstgebäude		Geb.-Nr.: 001	Planinhalt / Geschoss: KG_Abbruch-Neubau_1-100
Gezeichnet: Name Datum [U.-schr.]		Fachgruppenleiter: Name Datum [U.-schr.]	Maßstab: 1:100
Bearbeiter: Name Datum [U.-schr.]		CAD-Projektdatei:	
Teamleiter:		nutzende Verwaltung:	
Datum / Unterschrift		Datum / Unterschrift	

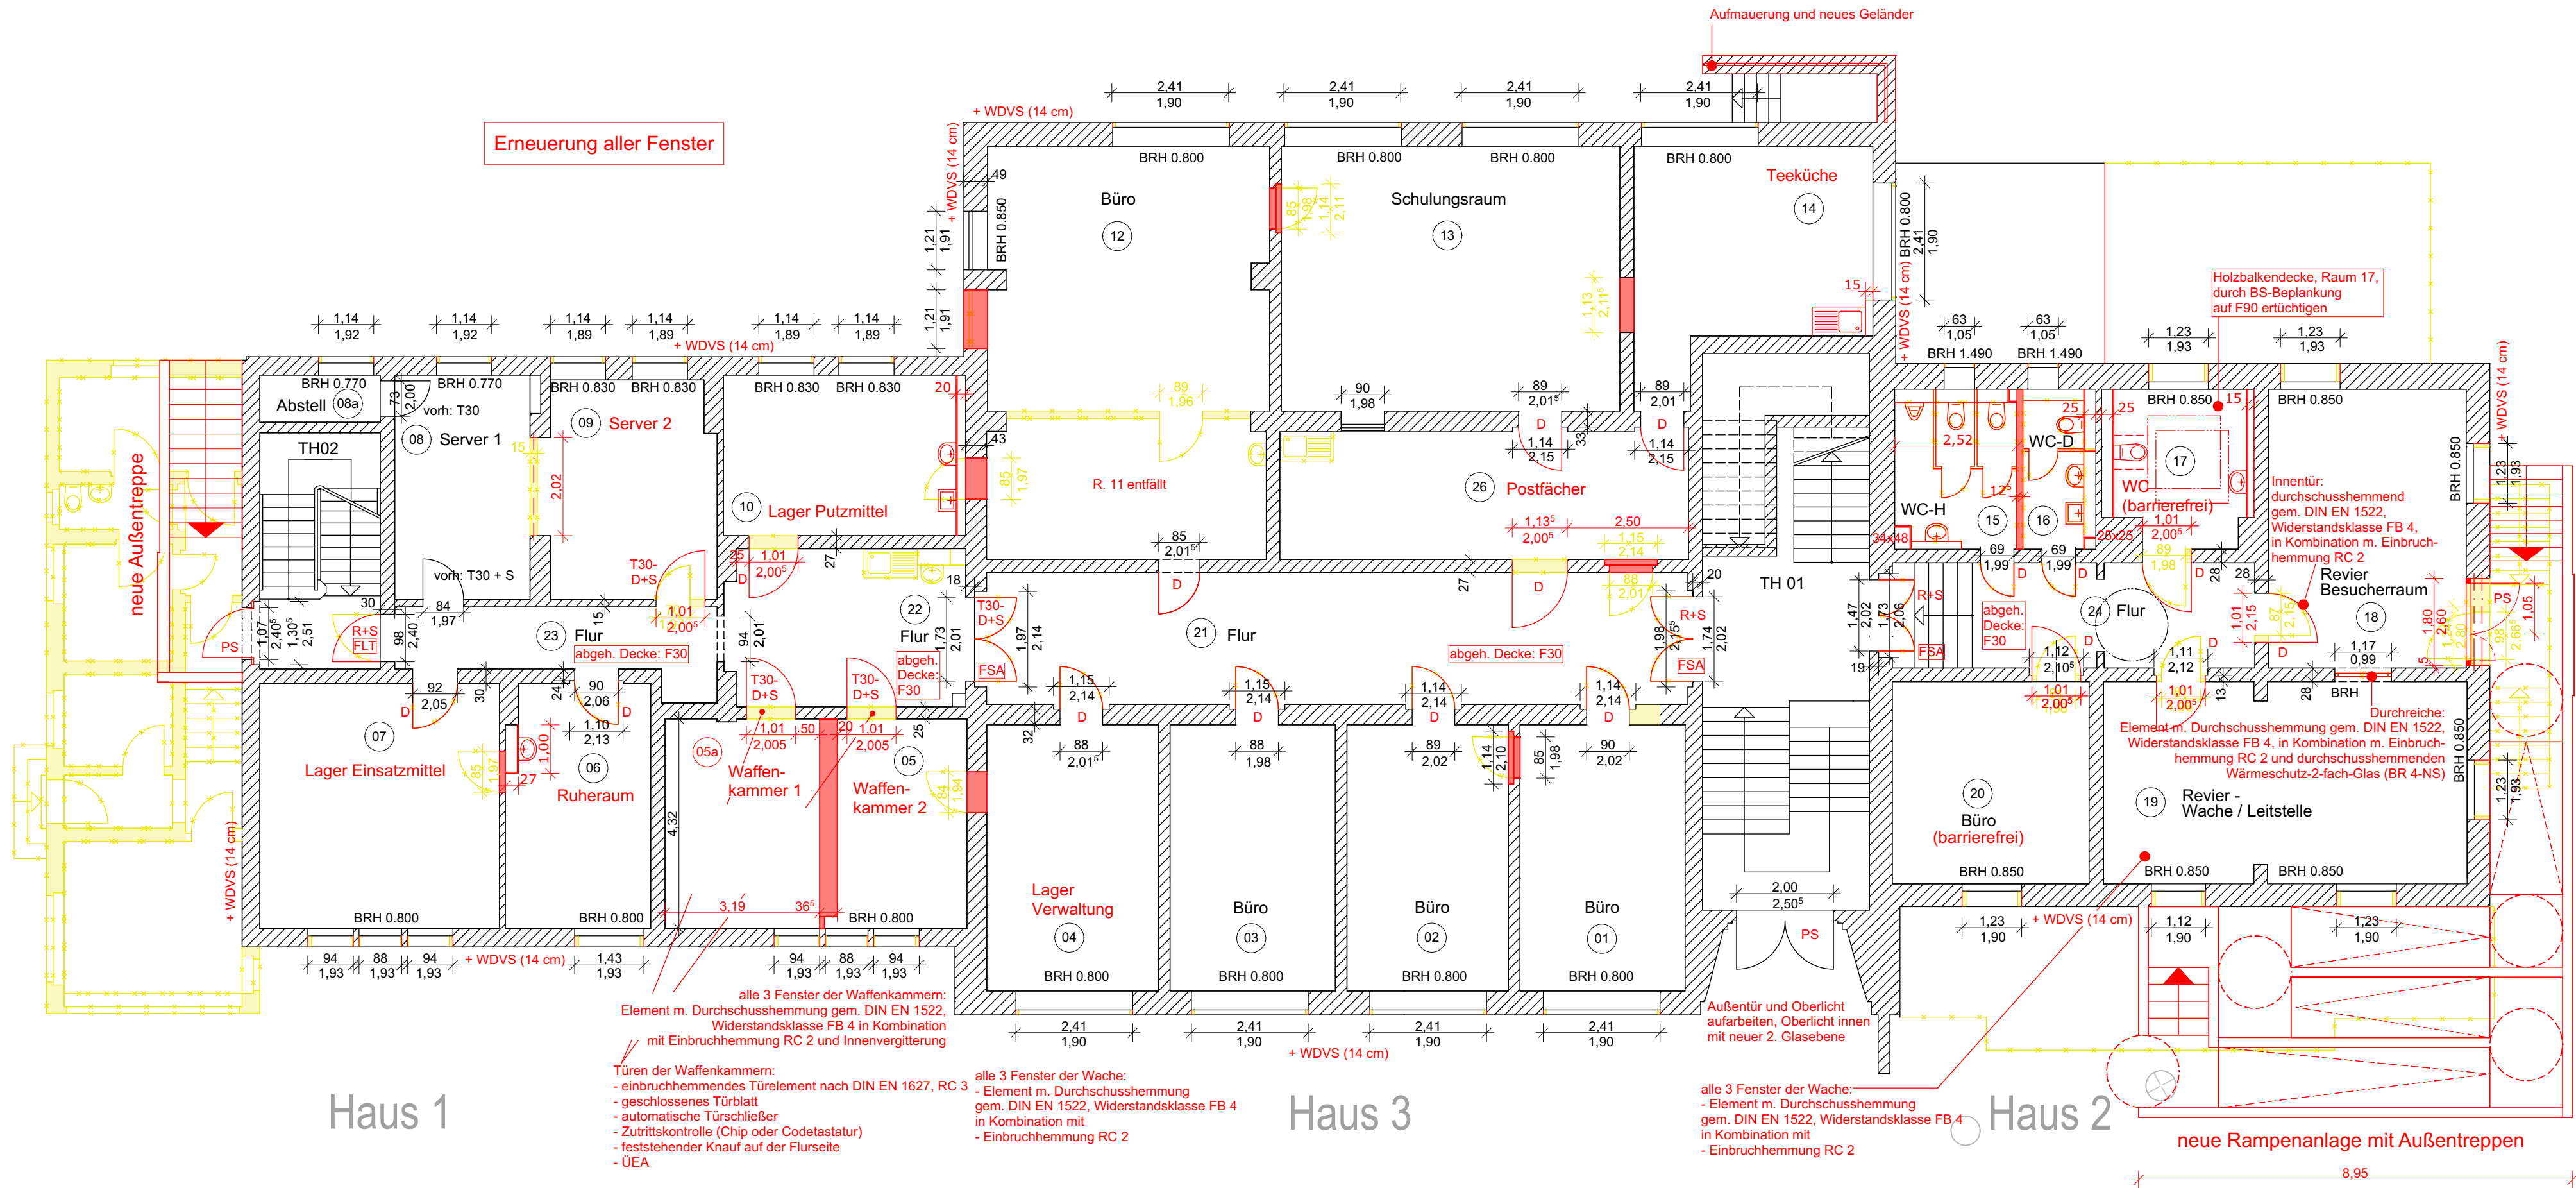

NEUBAU	Tür mit Anforderung
ABBRUCH	T30 feuerhemmend
	R+S rauchdicht und selbstschließend
	D+S dicht und selbstschließend
	D dicht
	PS Panikschloss nach DIN EN 179 (immer von innen zu öffnen)
	n.v. nicht verschließbar
	FSA Feststellanlage
	FLT Freilaufschreiber
allg. gilt: Erneuerung aller Fenster	
RA = Rauchableitung	

C			
B			
A			
Planindex	ÄNDERUNGEN / ERGÄNZUNGEN:	NAME:	DATUM:
LANDESBETRIEB BAU-UND LIEGENSCHAFTSMANAGEMENT SACHSEN-ANHALT, Technisches Büro Halle  An der Fliederwegkaserne 21 06130 Halle (Saale) Telefon : 0345 / 4823 - 60 Telefax : 0345 / 4823 - 8999 Poststelle-HAL.BLSA@sachsen-anhalt.de		07.10.2024 Datum / Unterschrift	
Liegenschaft / Adresse: Polizeirevier Saalekreis Außenstelle Querfurt Merseburger Straße 53 06268 Querfurt		LGNr.: 050009	Planinhalt / Geschoss: EG_Abrbruch-Neubau_1-100
Gebäude / Bauwerk / Bauteil / Trakt / Objekt : Dienstgebäude		Geb.-Nr.: 001	Planungsstufe / Leistungsphase: Bauunterlage
Gezeichnet: Name Datum [U.-schr.]	Fachgruppenleiter: Name Datum [U.-schr.]		Maßstab: 1:100
Bearbeiter: Name Datum [U.-schr.]	CAD-Projektdatei:		Blatt-Gr.: Plan-Nr.:
Teamleiter:		nutzende Verwaltung:	
Datum / Unterschrift		Datum / Unterschrift	



- NEUBAU

ABBRUCH
- allg. gilt:
Erneuerung aller Fenster

RA = Rauchableitung
- Tür mit Anforderung**

T30 feuerhemmend

R+S rauchdicht und selbstschließend

D+S dicht und selbstschließend


D dicht

PS Panikschloss nach DIN EN 179 (immer von innen zu öffnen)

n.v. nicht verschließbar

FSA Feststellanlage

FLT Freilauftürschließer

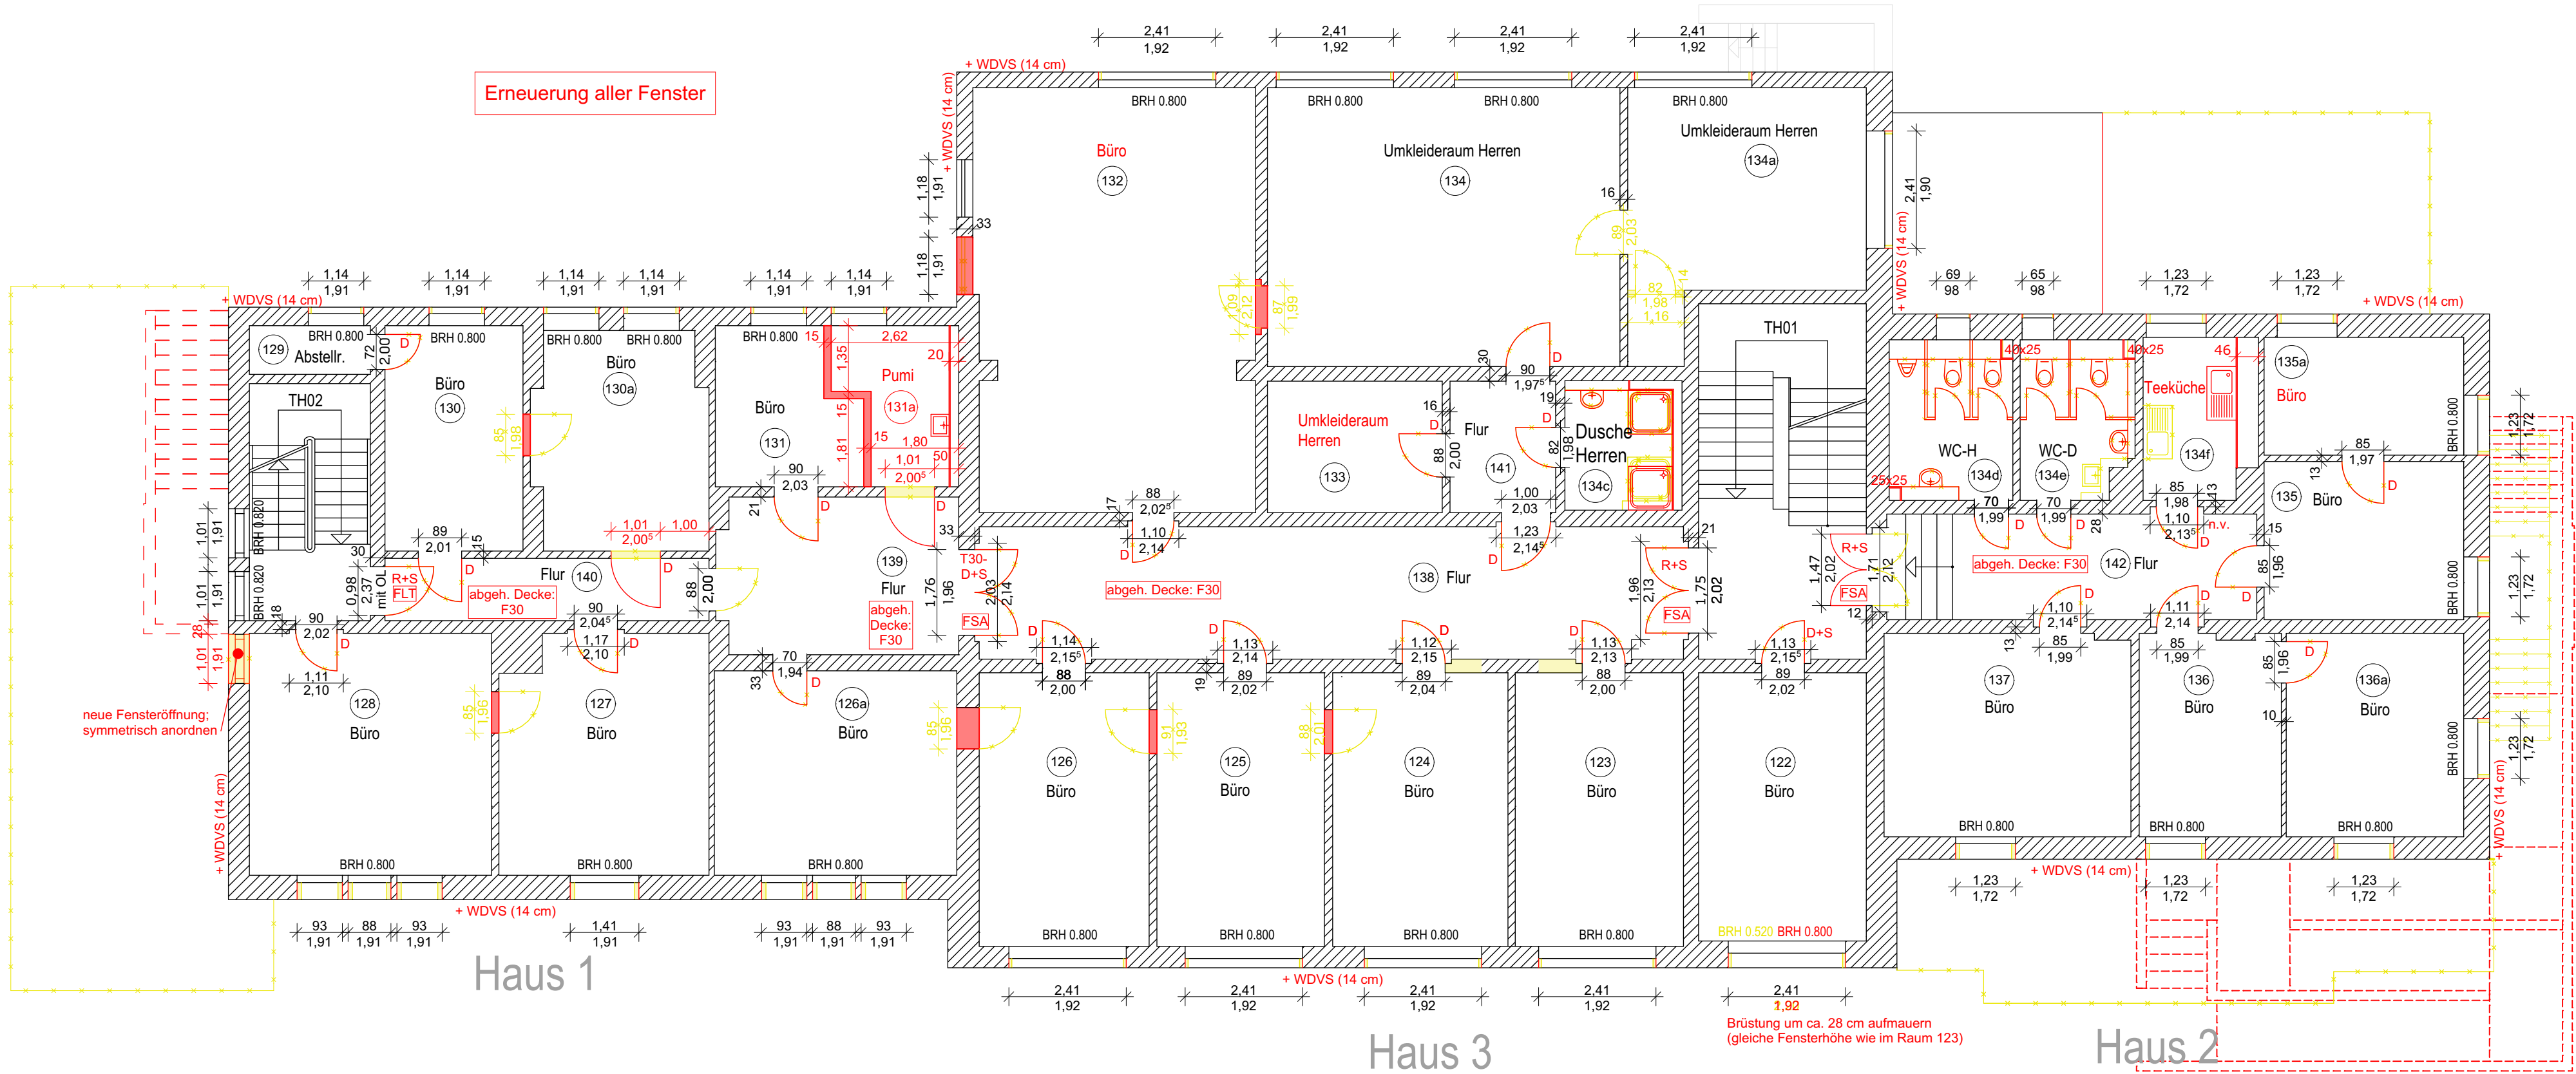

C			
B			
A			
Planindex	ÄNDERUNGEN / ERGÄNZUNGEN:	NAME:	DATUM:
LANDESBETRIEB BAU-UND LIEGENSCHAFTSMANAGEMENT SACHSEN-ANHALT , Technisches Büro Halle An der Fliederwegkaserne 21 06130 Halle (Saale) Telefon : 0345 / 4823 -60 Telefax : 0345 / 4823 - 8999 Poststelle-HAL.BLSA@sachsen-anhalt.de		05.10.2022 Datum / Unterschrift	
Liegenschaft / Adresse: Polizeirevier Saalekreis Außenstelle Querfurt Merseburger Straße 53 06268 Querfurt		LGNr.: 050009	Planinhalt / Geschoss: OG1_Abbruch-Neubau_1-100
Gebäude / Bauwerk / Bauteil / Trakt / Objekt : Dienstgebäude		Geb.-Nr.: 001	Planungsstufe / Leistungsphase: Bauunterlage
Gezeichnet: Name Datum [U.-schr.]		Fachgruppenleiter: Name Datum [U.-schr.]	
Bearbeiter: Name Datum [U.-schr.]		Maßstab: 1:100 Blatt-Gr.: CAD-Projektdatei:	
Teamleiter:		nutzende Verwaltung:	
Datum / Unterschrift		Datum / Unterschrift	



- NEUBAU

ABBRUCH
- Tür mit Anforderung

T30 feuerhemmend

R+S rauchdicht und selbstschließend

D+S dicht und selbstschließend

D dicht

PS Panikschloss nach DIN EN 179 (immer von innen zu öffnen)


n.v. nicht verschließbar

FSA Feststellanlage

FLT Freilauftürschließer
- allg. gilt:

Erneuerung aller Fenster

RA = Rauchableitung

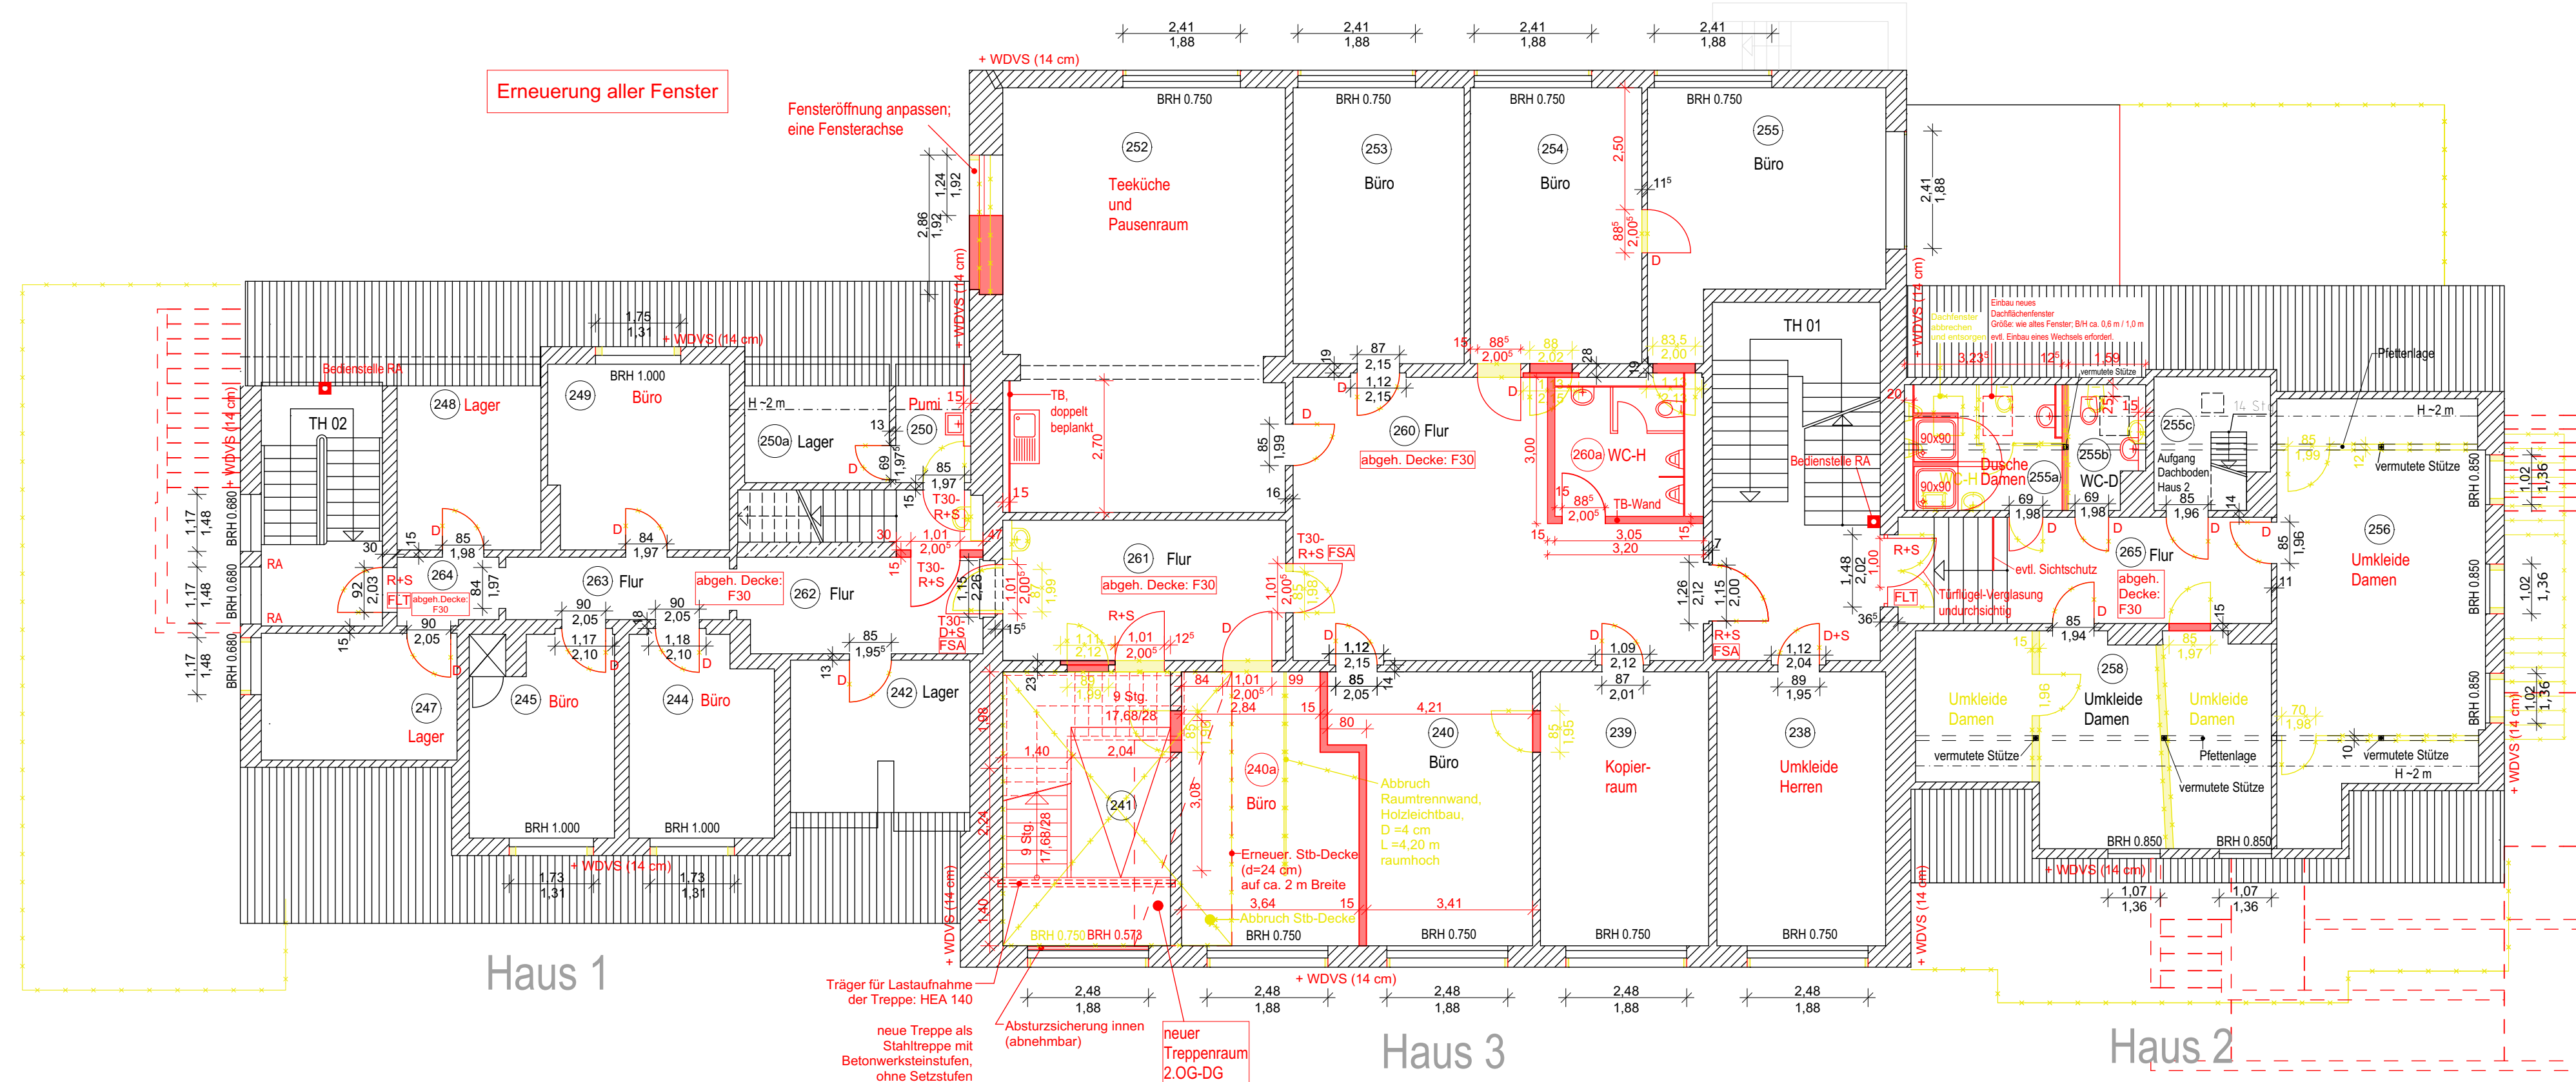

C			
B			
A			
Planindex	ÄNDERUNGEN / ERGÄNZUNGEN:	NAME:	DATUM:
LANDESBETRIEB BAU-UND LIEGENSCHAFTSMANAGEMENT SACHSEN-ANHALT , Technisches Büro Halle An der Fliederwegkaserne 21 06130 Halle (Saale) Telefon : 0345 / 4823 -60 Telefax : 0345 / 4823 - 8999 Poststelle-HAL.BLSA@sachsen-anhalt.de 05.10.2022 Datum / Unterschrift		Planinhalt / Geschoss: OG2_Abbruch-Neubau_1-100	
Liegenschaft / Adresse: Polizeirevier Saalekreis Außenstelle Querfurt Merseburger Straße 53 06268 Querfurt		LGNr.: 050009	Planungsstufe / Leistungsphase: Bauunterlage
Gebäude / Bauwerk / Bauteil / Trakt / Objekt : Dienstgebäude		Geb.-Nr.: 001	
Gezeichnet: Name Datum [U.-schr.]		Fachgruppenleiter: Name Datum [U.-schr.]	
Bearbeiter: Name Datum [U.-schr.]		Maßstab: 1:100	
Teamleiter:		Blatt-Gr.: CAD-Projektdatei:	
Datum / Unterschrift		nutzende Verwaltung: Datum / Unterschrift	




- NEUBAU



ABBRUCH
- allg. gilt:
Erneuerung aller Fenster

RA = Rauchableitung
- Tür mit Anforderung

T30 feuerhemmend
R+S rauchdicht und selbstschließend
D+S dicht und selbstschließend
D dicht
PS Panikschloss nach DIN EN 179 (immer von innen zu öffnen)
n.v. nicht verschließbar
FSA Feststellanlage
FLT Freilauftürschließer

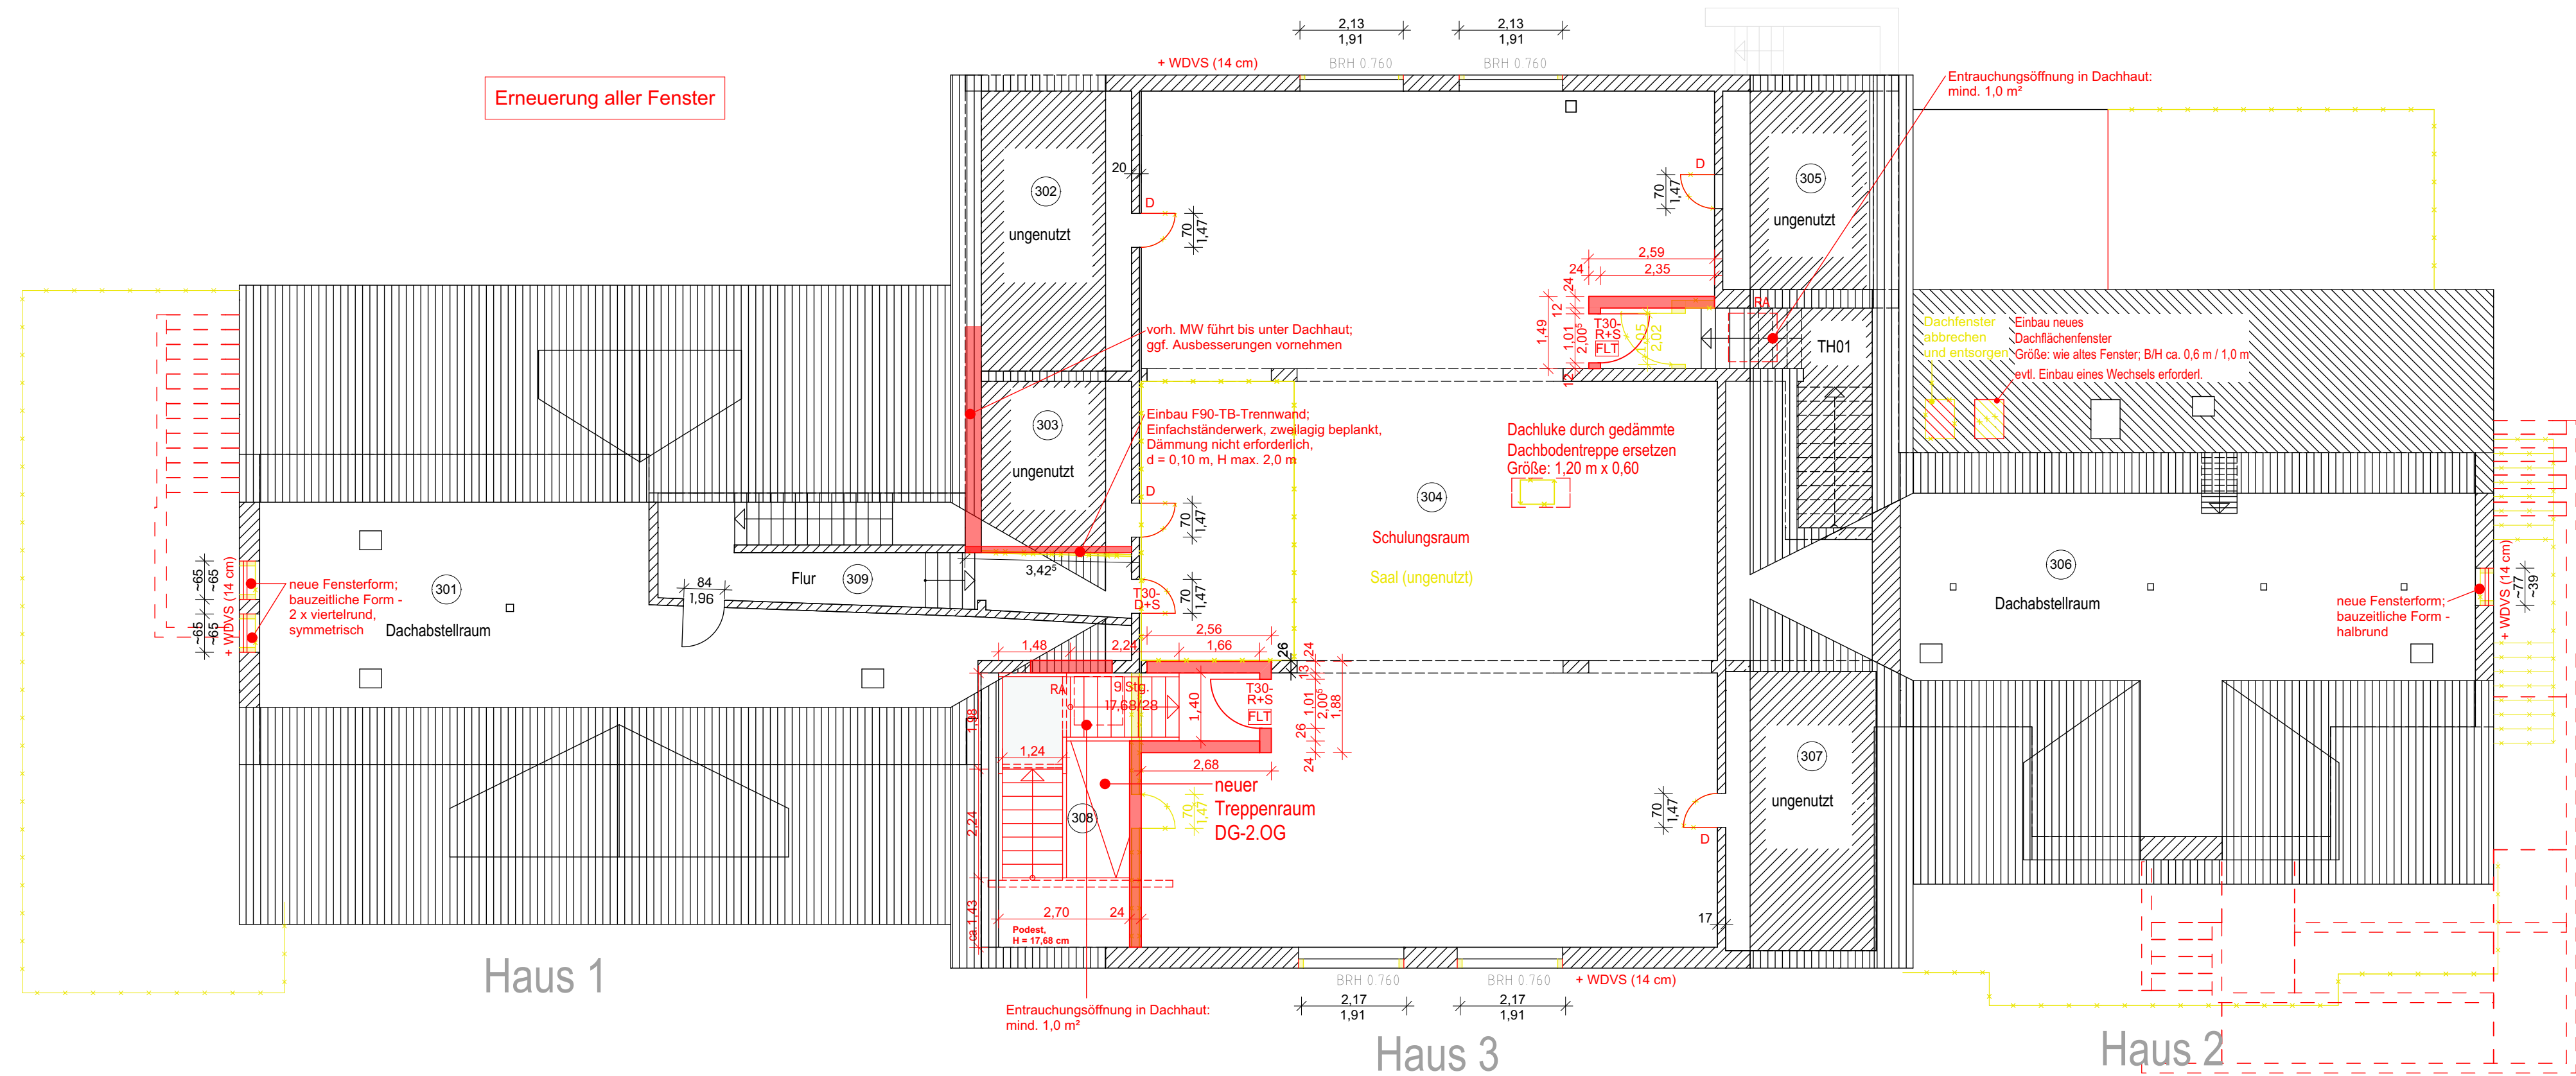

C			
B			
A			
Planindex	ÄNDERUNGEN / ERGÄNZUNGEN:	NAME:	DATUM:
LANDESBETRIEB BAU-UND LIEGENSCHAFTSMANAGEMENT SACHSEN-ANHALT , Technisches Büro Halle  An der Fliederwegkaserne 21 06130 Halle (Saale) Telefon : 0345 / 4823 -60 Telefax : 0345 / 4823 - 8999 Poststelle-HAL.BLSA@sachsen-anhalt.de		05.10.2022 Datum / Unterschrift	
Liegenschaft / Adresse: Polizeirevier Saalekreis Außenstelle Querfurt Merseburger Straße 53 06268 Querfurt		LGNr.: 050009	Planinhalt / Geschoss: DG_Abbruch-Neubau_1-100
Gebäude / Bauwerk / Bauteil / Trakt / Objekt : Dienstgebäude		Geb.-Nr.: 001	Planungsstufe / Leistungsphase: Bauunterlage
Gezeichnet: Name Datum [U.-schr.]		Fachgruppenleiter: Name Datum [U.-schr.]	
Bearbeiter: Name Datum [U.-schr.]		Maßstab: 1:100	
Teamleiter:		Blatt-Gr.: CAD-Projektdatei:	
Datum / Unterschrift		nutzende Verwaltung: Datum / Unterschrift	

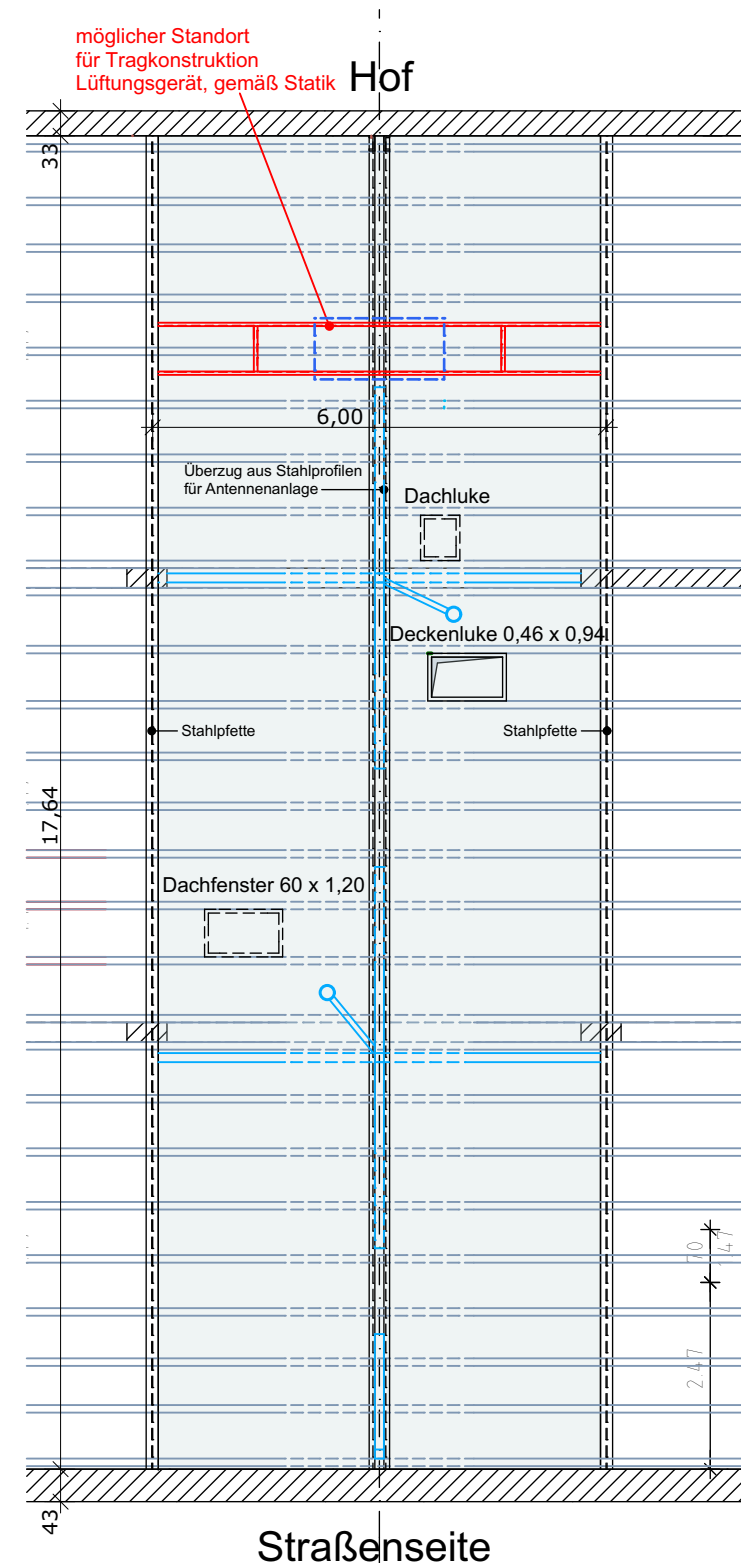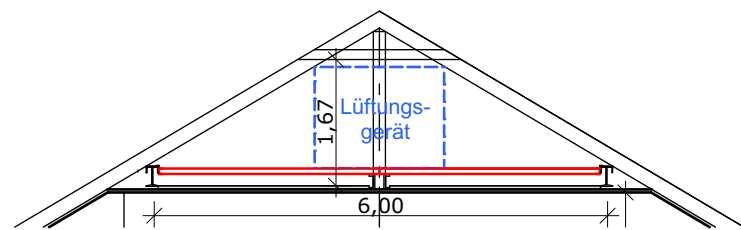

vorhandene Konstruktion
für Antennenanlage

NEUBAU
ABBRUCH

C			
B			
A			
Planindex	ÄNDERUNGEN / ERGÄNZUNGEN:	NAME:	DATUM:
LANDESBETRIEB BAU-UND LIEGENSCHAFTSMANAGEMENT SACHSEN-ANHALT , Technisches Büro Halle			
 An der Fliederwegkaserne 21 06130 Halle (Saale) Telefon : 0345 / 4823 -60 Telefax : 0345 / 4823 - 8999 Poststelle-HAL.BLSA@sachsen-anhalt.de		09.10.2024 Datum / Unterschrift	
Liegenschaft / Adresse: Polizeirevier Saalekreis Außenstelle Querfurt Merseburger Straße 53 06268 Querfurt		LGNr.: 050009	
Gebäude / Bauwerk / Bauteil / Trakt / Objekt : Dienstgebäude		Geb.-Nr.: 001	
Planinhalt / Geschoss: Spitzboden, Haus 3_Abbr.-Neub._1-100		Planungsstufe / Leistungsphase: Bauunterlage	
Gezeichnet: Name Datum [U.-schr.]		Fachgruppenleiter: Name Datum [U.-schr.]	
Bearbeiter: Name Datum [U.-schr.]		Maßstab: 1:100	
Teamleiter:		Blatt-Gr.: Plan-Nr.:	
Datum / Unterschrift		CAD-Projektdaten:	
nutzende Verwaltung:		Datum / Unterschrift	