

Hinweis: Die Flächenangaben beziehen sich nur auf Flächen innerhalb des beantragten Flurstücks. (siehe Tabelle)

**Winterdienst:**

Parkflächen = 1951 m<sup>2</sup> = Montag bis Freitag  
 Nutzerflächen 6038 m<sup>2</sup> + öffentliche Flächen 389 m<sup>2</sup> = Montag bis Sonntag,  
 sowie feiertags und am 24.+31.12.


- Legende:
- Grenzen der Antragsflurstücke
  - ▭ Gebäudefläche
  - ▭ Straßen- und Wegefläche (befestigte Flächen)
  - ▭ Grünfläche
  - ▭ Kiesfläche
  - Eisenzaun
  - Mauer
  - Nutzungsgrenze
  - ▭ Dachform/ Dachüberstand
  - ▭ Böschung
  - Schacht rund / eckig (mit Angabe Oberkante Deckel)
  - Gully / Polier
  - Beton-, Holz-, Stahlrohrmast / Leuchten
  - Schieber Wasser / Gas
  - Unterfuhrhydrant / Oberfuhrhydrant
  - Schaltkasten Strom/ Telekommunikation
  - Verbotss-, Hinweischild, Fahnenmast
  - Baum- und Gebüschfläche/ Grasland
  - Gebüsch / Beete
  - Einzelhöhe
  - Laubbaum / Nadelbaum
  - 0,75/0,15/0,3 Weide
  - (BP) Betonsteinpflaster
  - (RaG) Rasengitter

Angaben zur Flächengrößen des im Besitz der Bundesanstalt für Arbeit befindlichen Flurstücke in der Gemarkung Halle, Flur 3  
 Die Angaben stammen aus dem Automatisierten Liegenschaftsbuch(ALB) mit Stand 02.03.2022

Flurstücks-Nr.	Fläche (m <sup>2</sup> )
2249	19411

Flächengrößen der Nutzungsflächen

Flächennutzung	Fläche in m <sup>2</sup>
Gebäudefläche (ges.)	5544
Grünfläche (ges.)	3838
Kiesfläche (ges.)	487
Parkflächen (ges.)	1951
befestigte Flächen (ges.)	6038
Beete/ Rabatten	1553
<b>Gesamtfläche</b>	<b>19411</b>

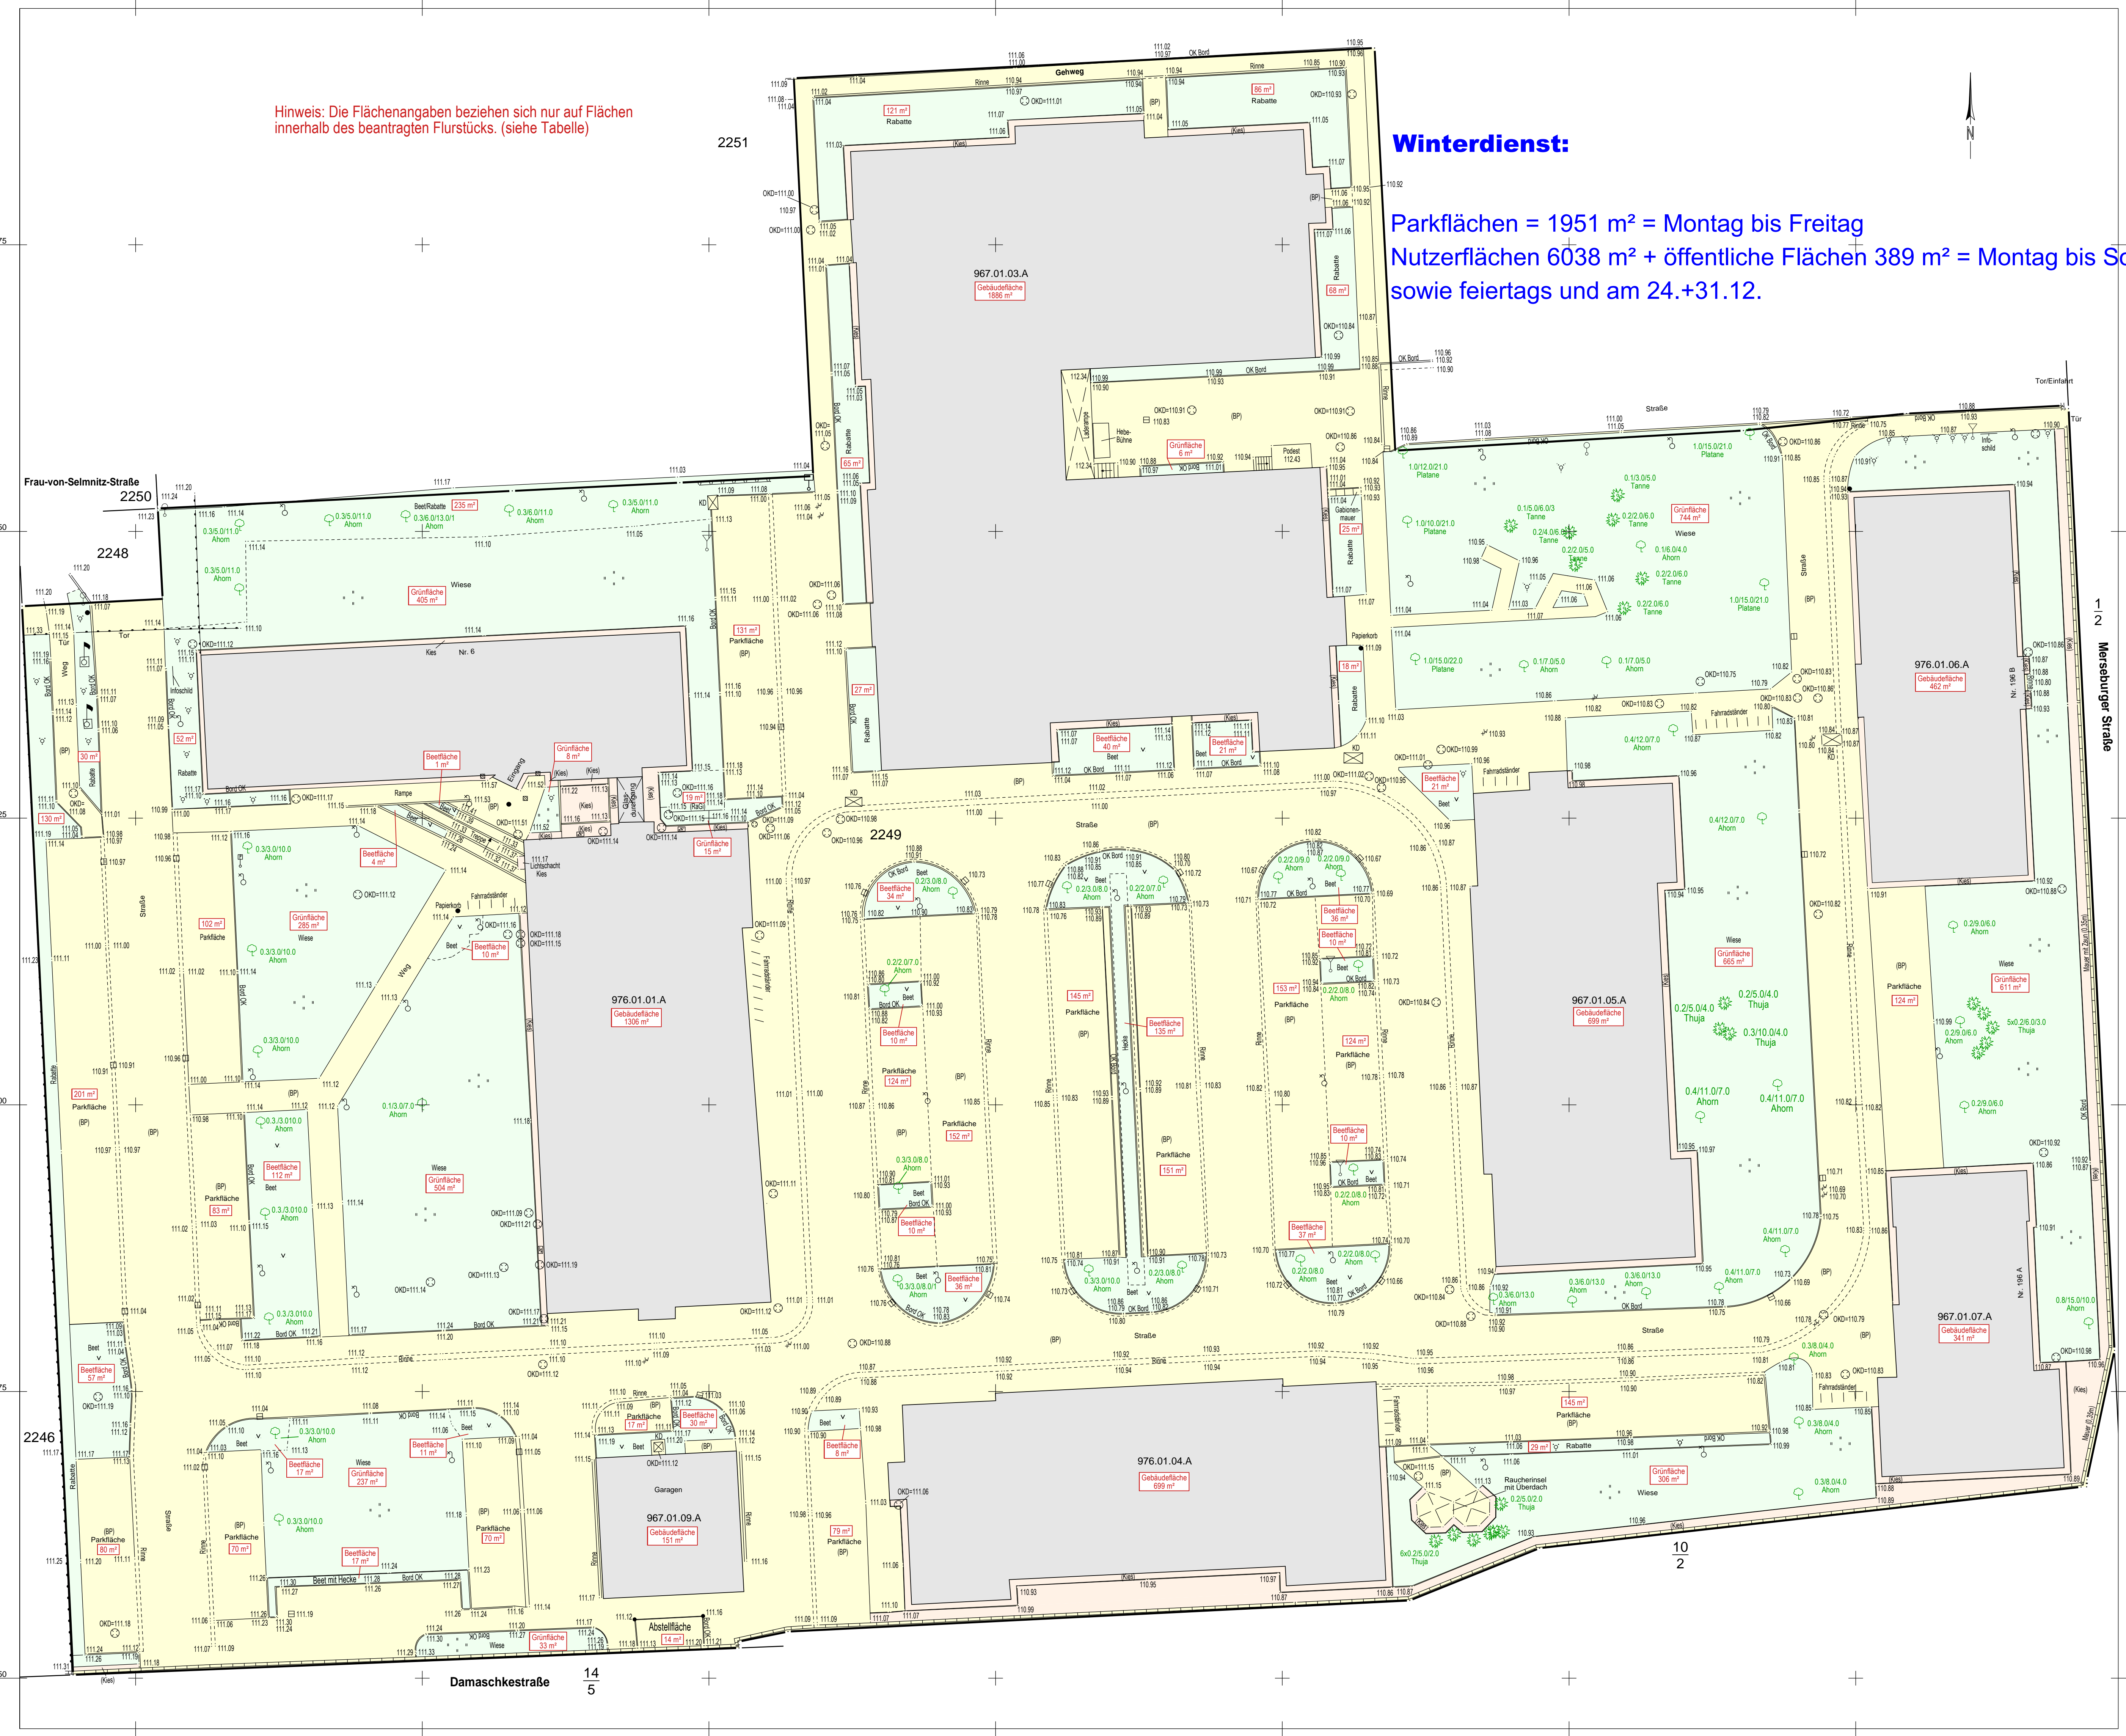


Auftraggeber: **Agentur für Arbeit Halle**  
 Regionales Infrastrukturmanagement Magdeburg  
 Immobilienservice 8221  
 Schopenhauerstraße 2  
 06114 Halle (Saale)

**Lage- und Höhenplan mit Liegenschaftsdarstellung**

Vorhaben/ Objekt: **Ermittlung Flächengrößen Arbeitsamt Halle**

Lagebezug: LS489 (UTM32)	Gemarkung: Halle	Eisenbahnstraße 3
Höhenbezug: HS170 (DHHN2016)	Flur: 3	06217 Merseburg, OT Beuna
Maßstab: 1 : 250	Flurstück: 2249	Tel.: (03461) 525022 Tel.: (03461) 525024 E-Mail: foersta@vermessungsbeiro-foersta.de

Blatt 1 von 1  
 gemessen: Taciak  
 gezeichnet: Hildebrandt  
 geprüft: Stier  
 Projekt: 2021-546  
 Datum: 15.03.2022

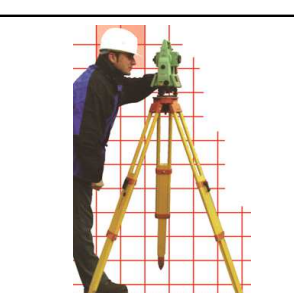

Dipl.-Ing. Hans-Dieter Förste  
 Markscheider  
 und beratender Ingenieur