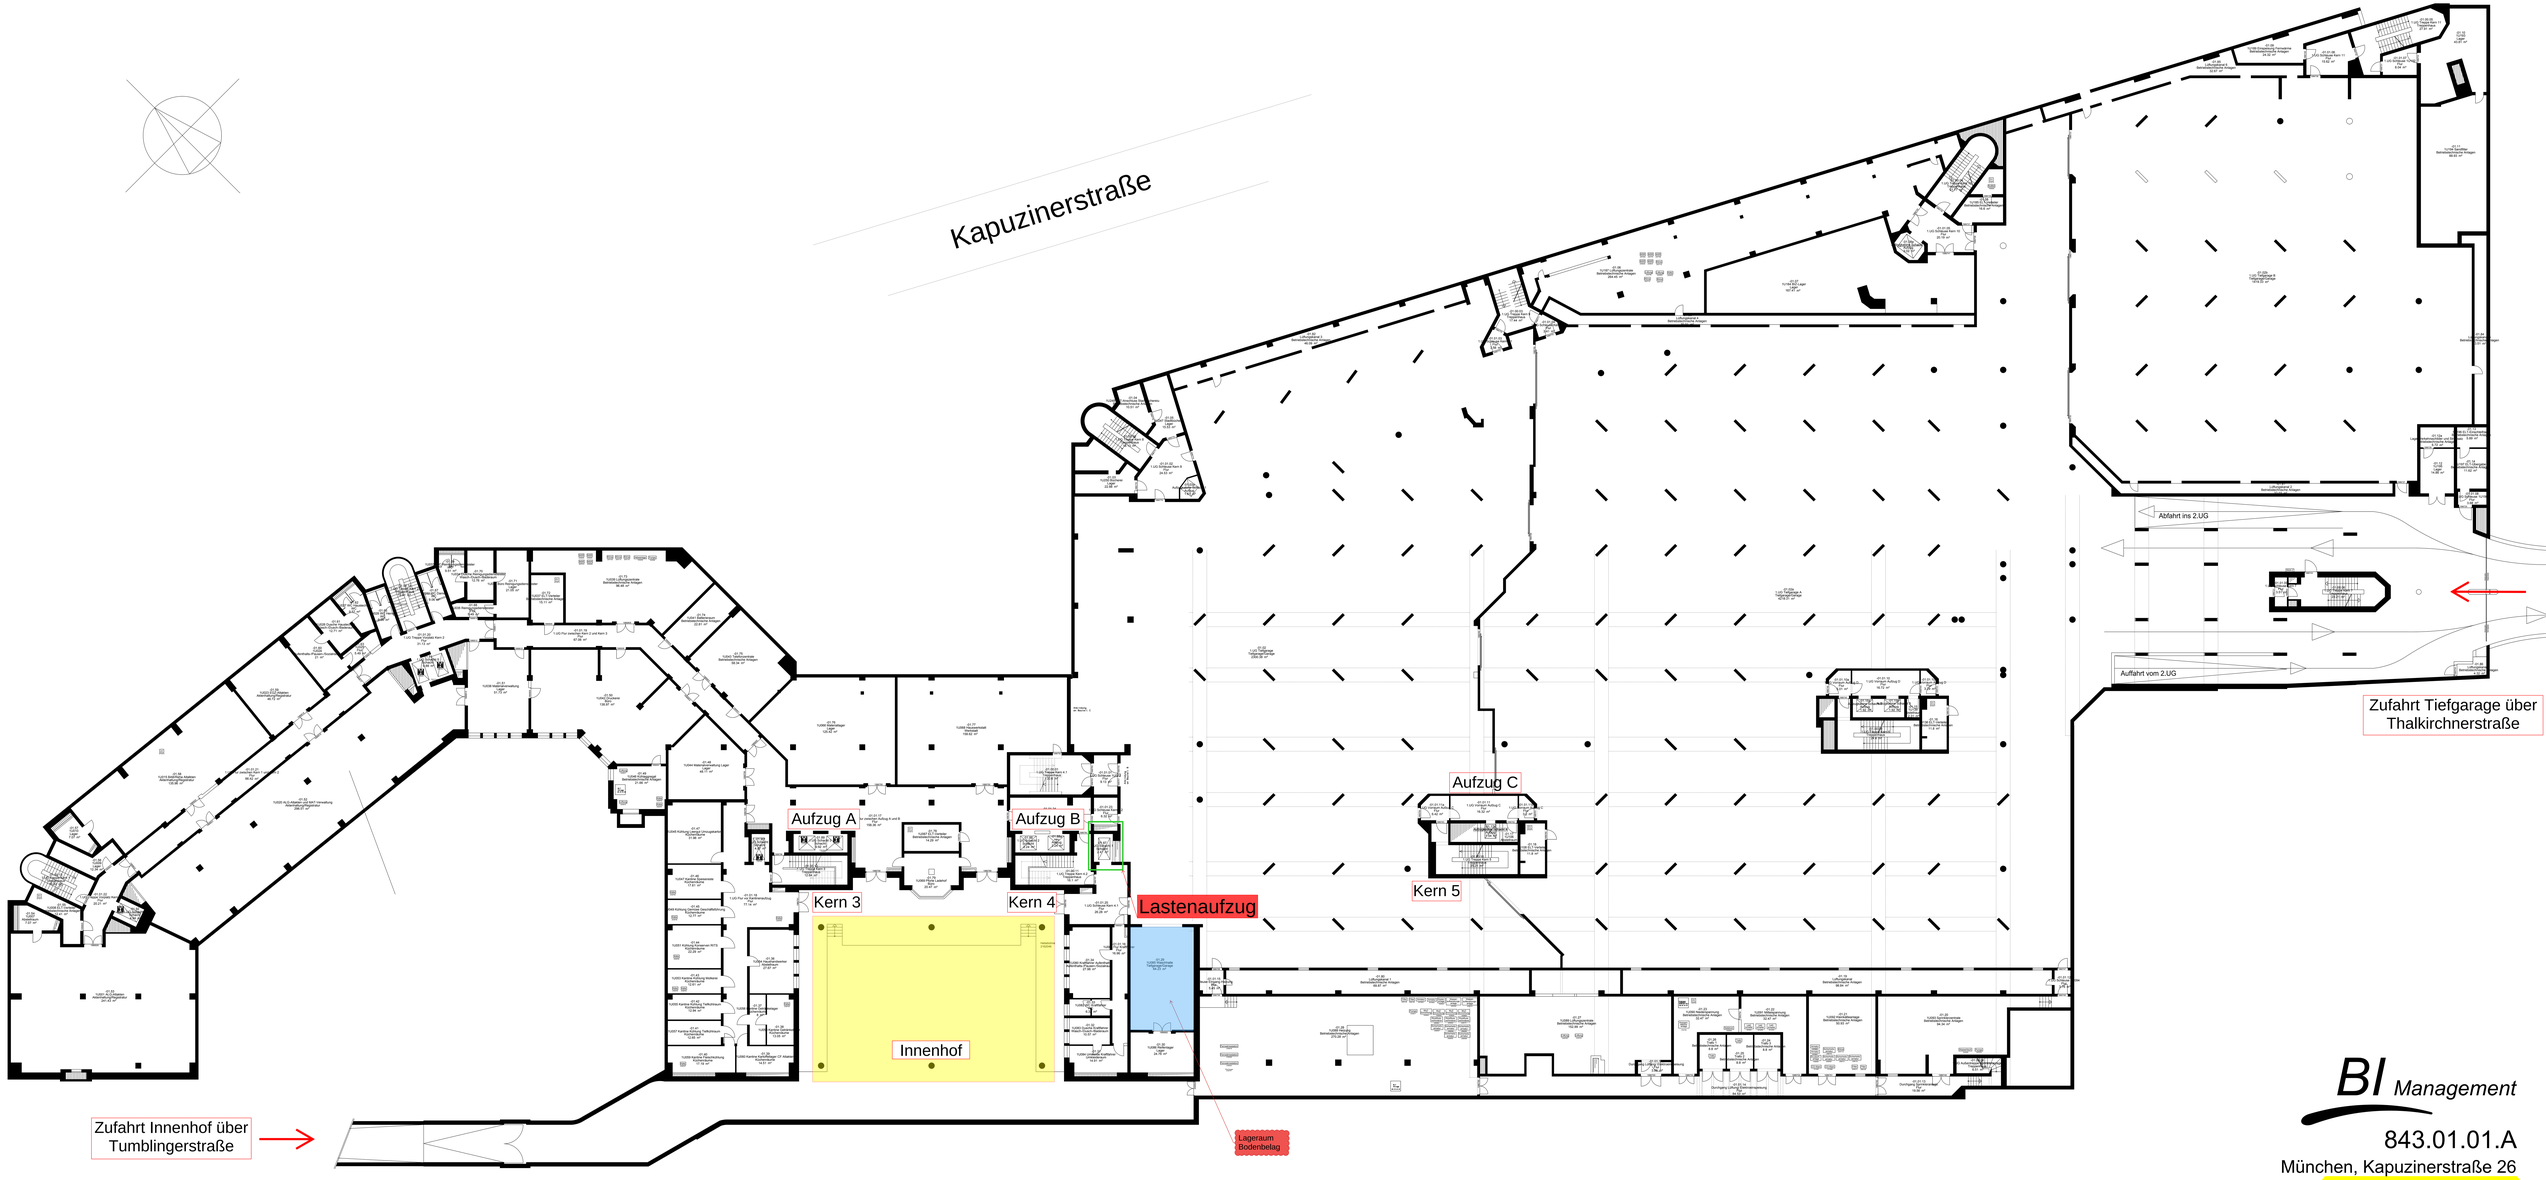

BI Management

843.01.01.A

München, Kapuzinerstraße 26

1. Untergeschoss

Stand: 10.12.2012

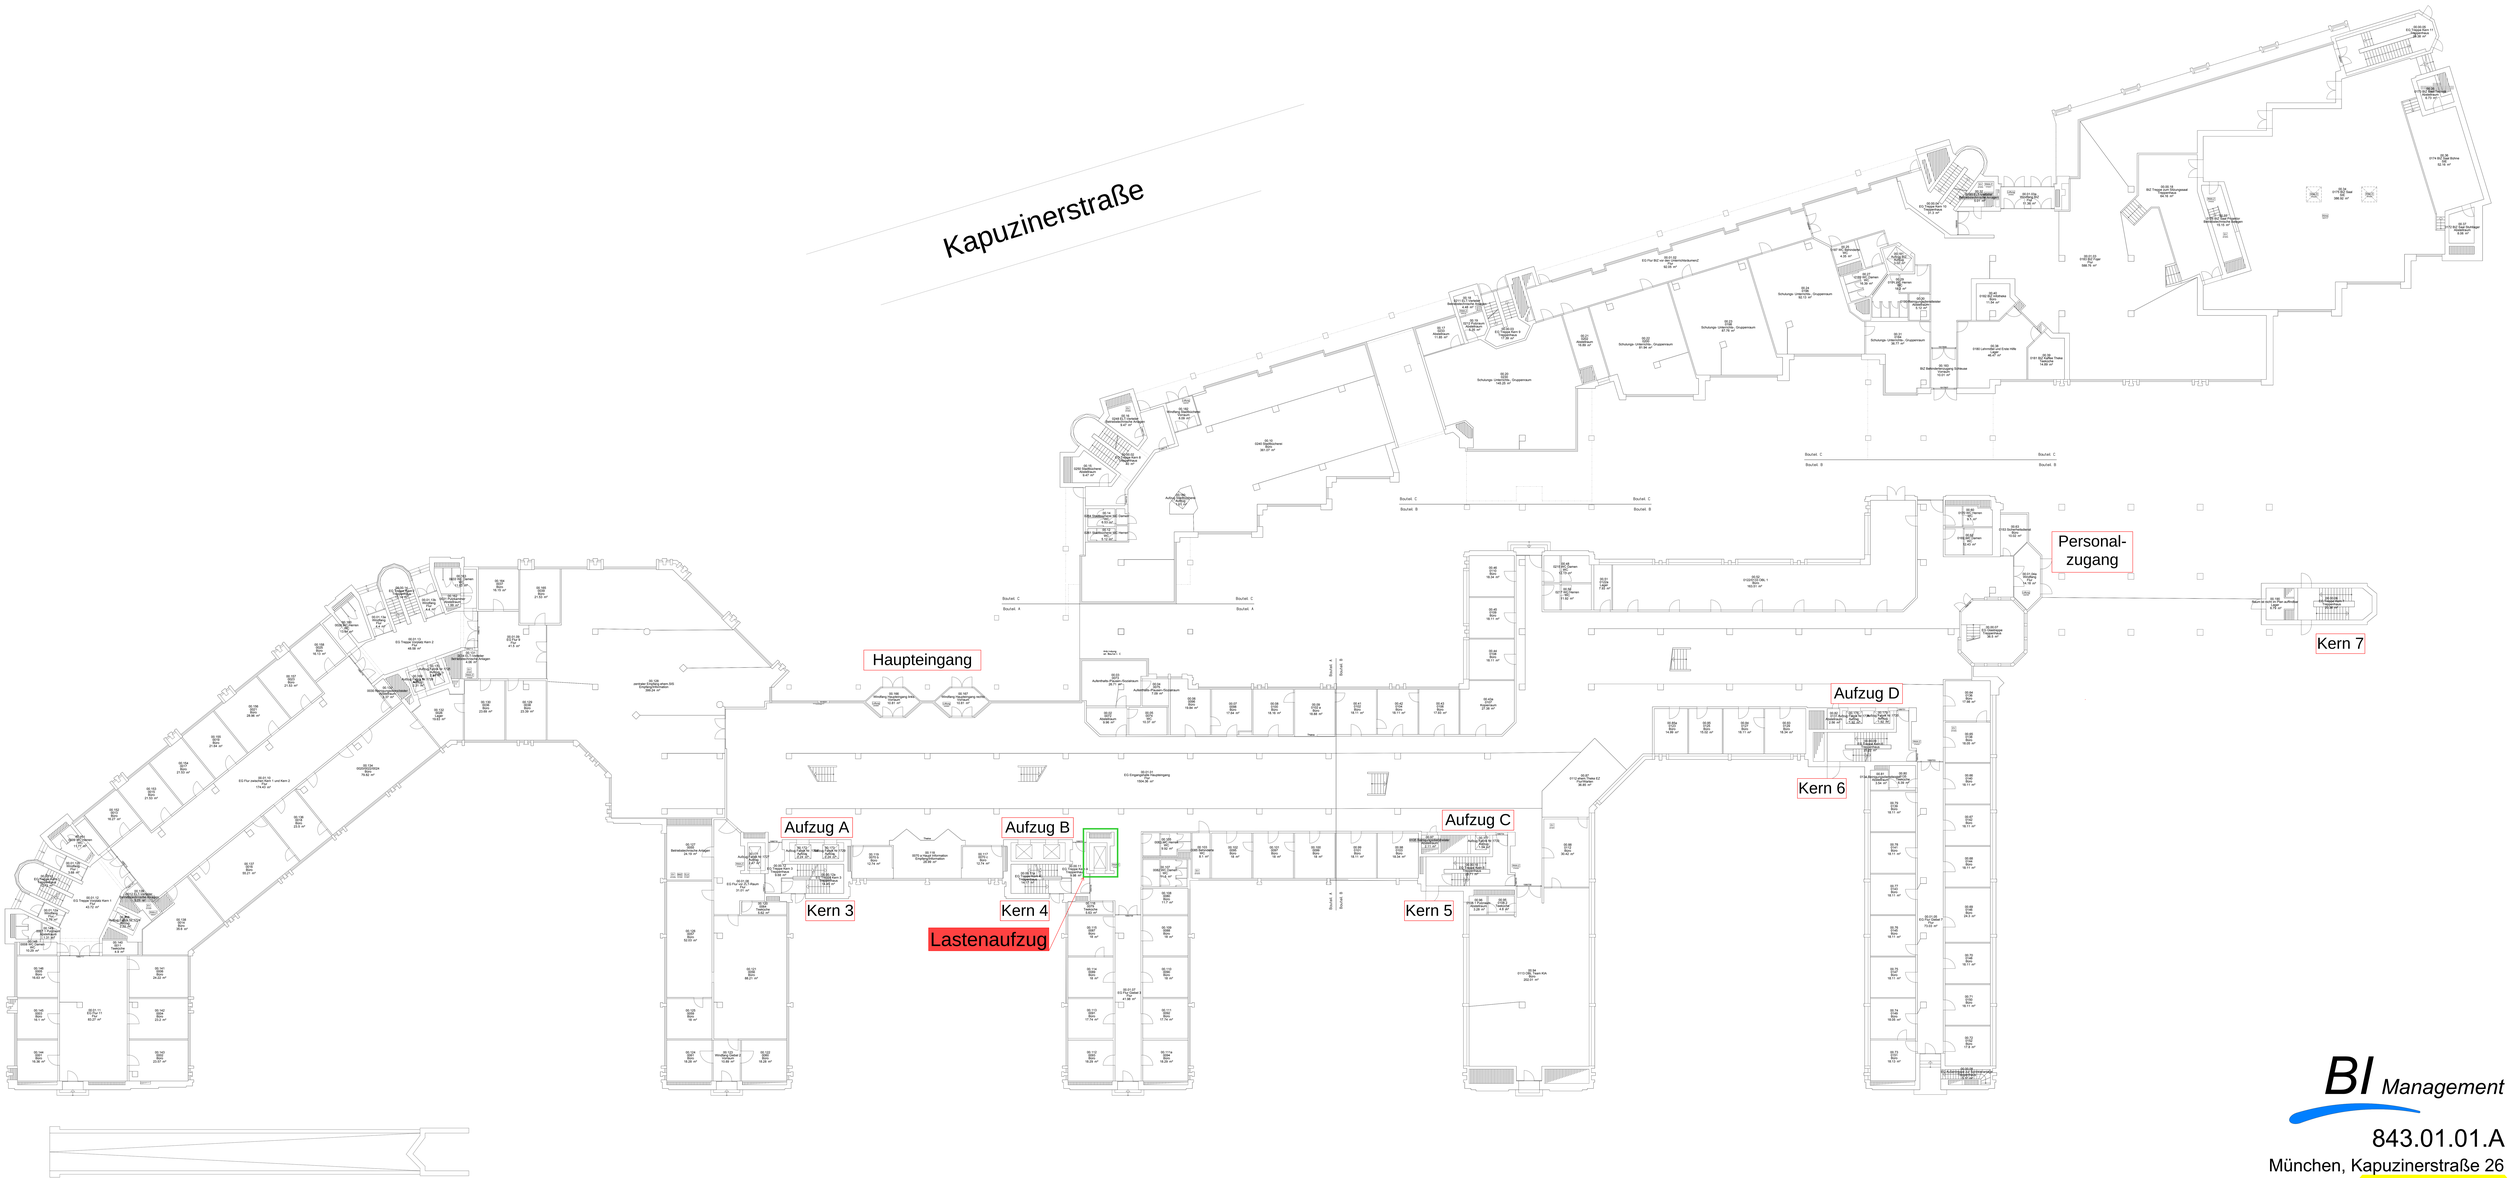

BI Management

843.01.01.A

München, Kapuzinerstraße 26

Erdgeschoss

Stand: 10.12.2012

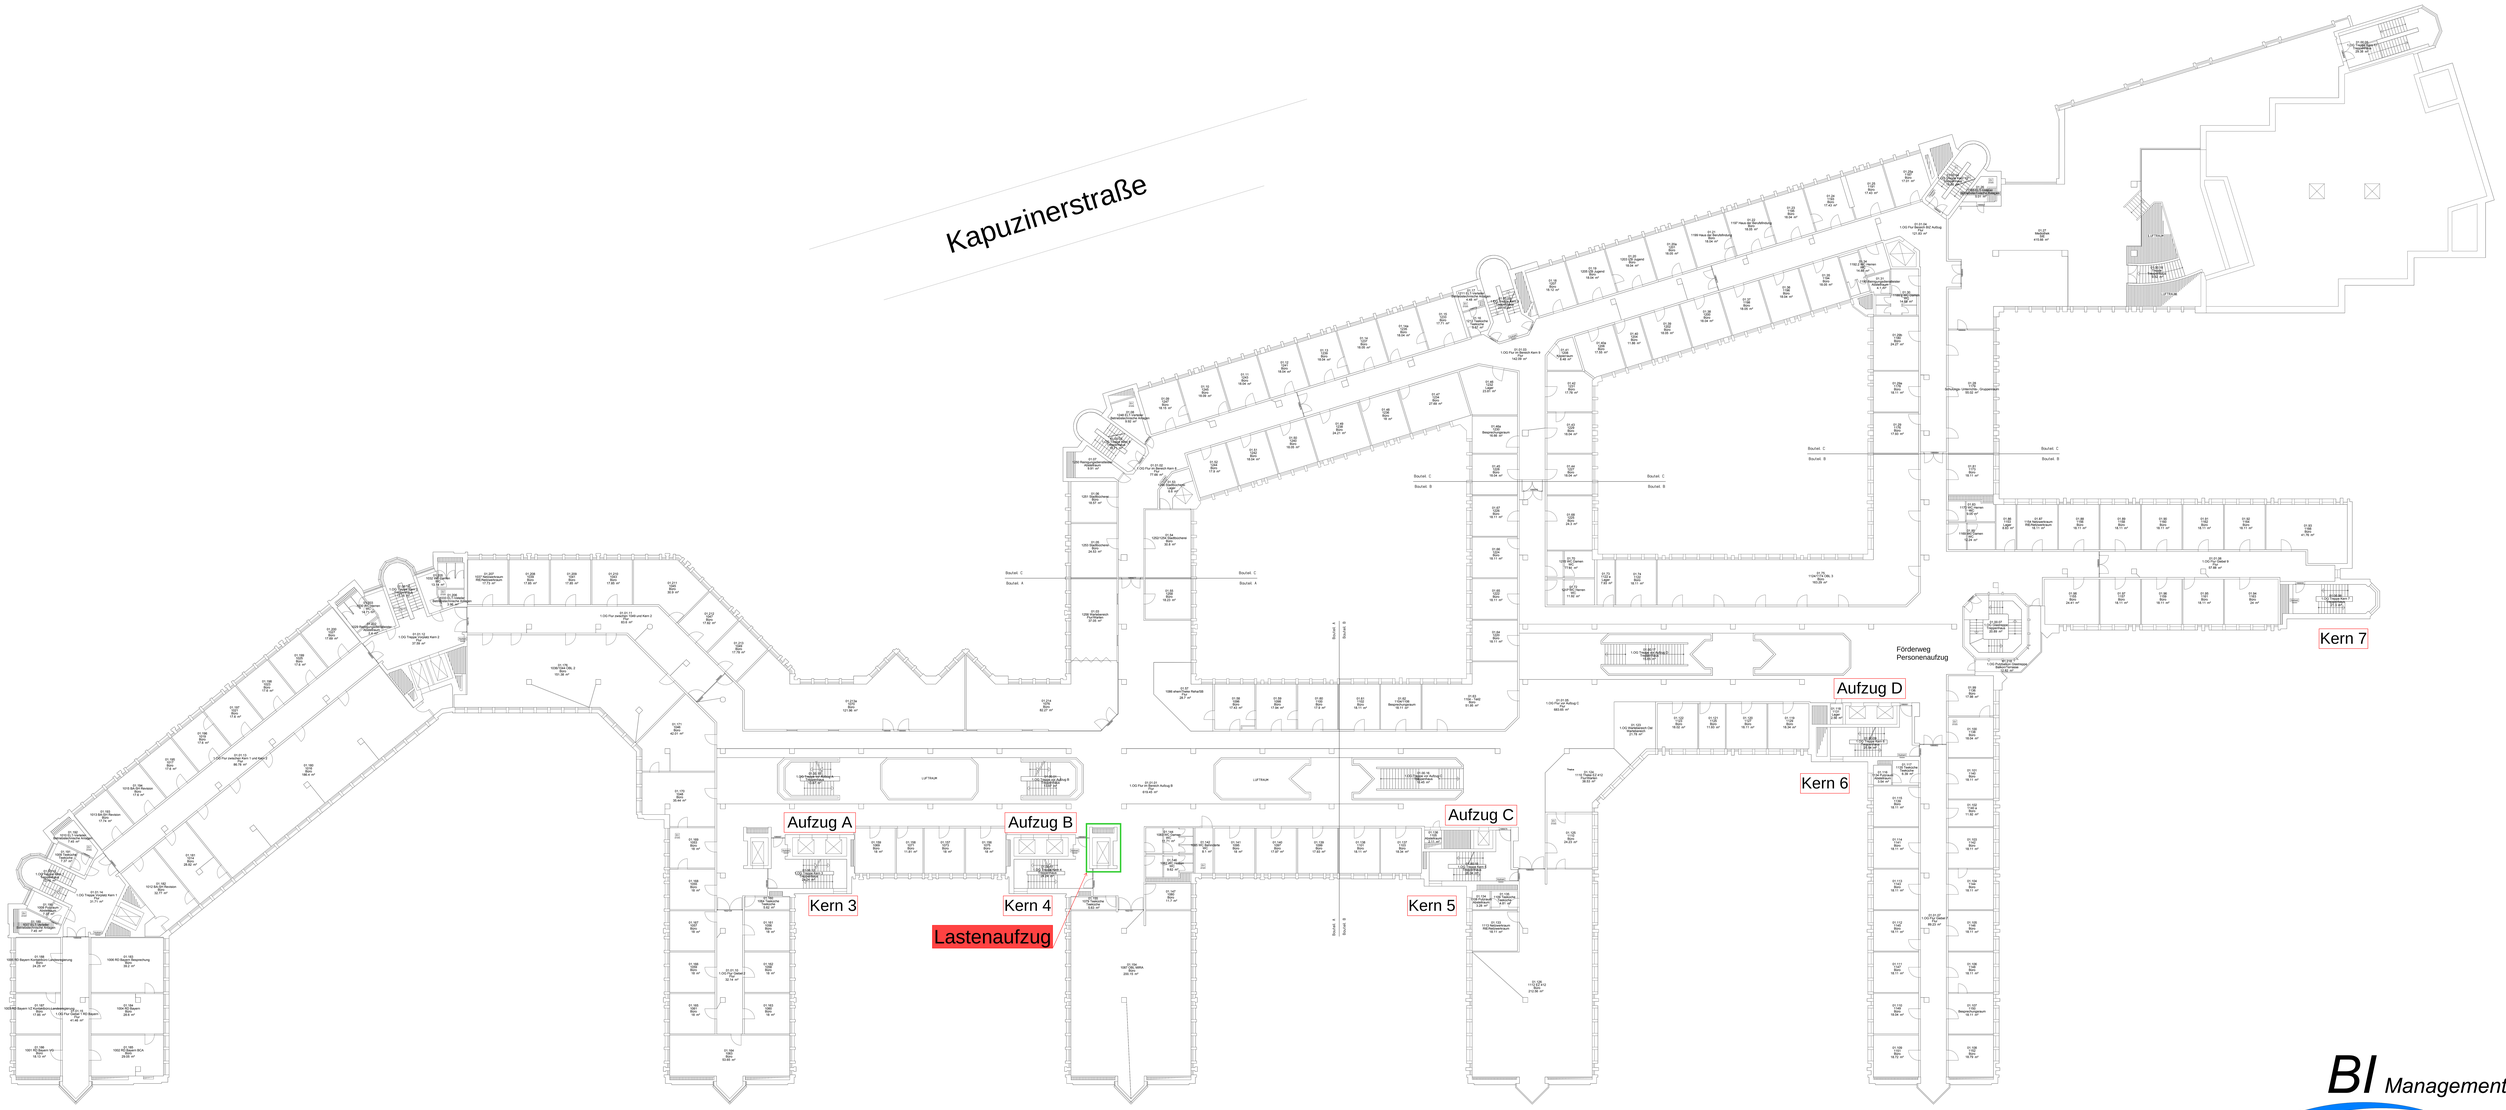

BI Management

843.01.01.A

München, Kapuzinerstraße 26

1. Obergeschoss

Stand: 25.11.2011

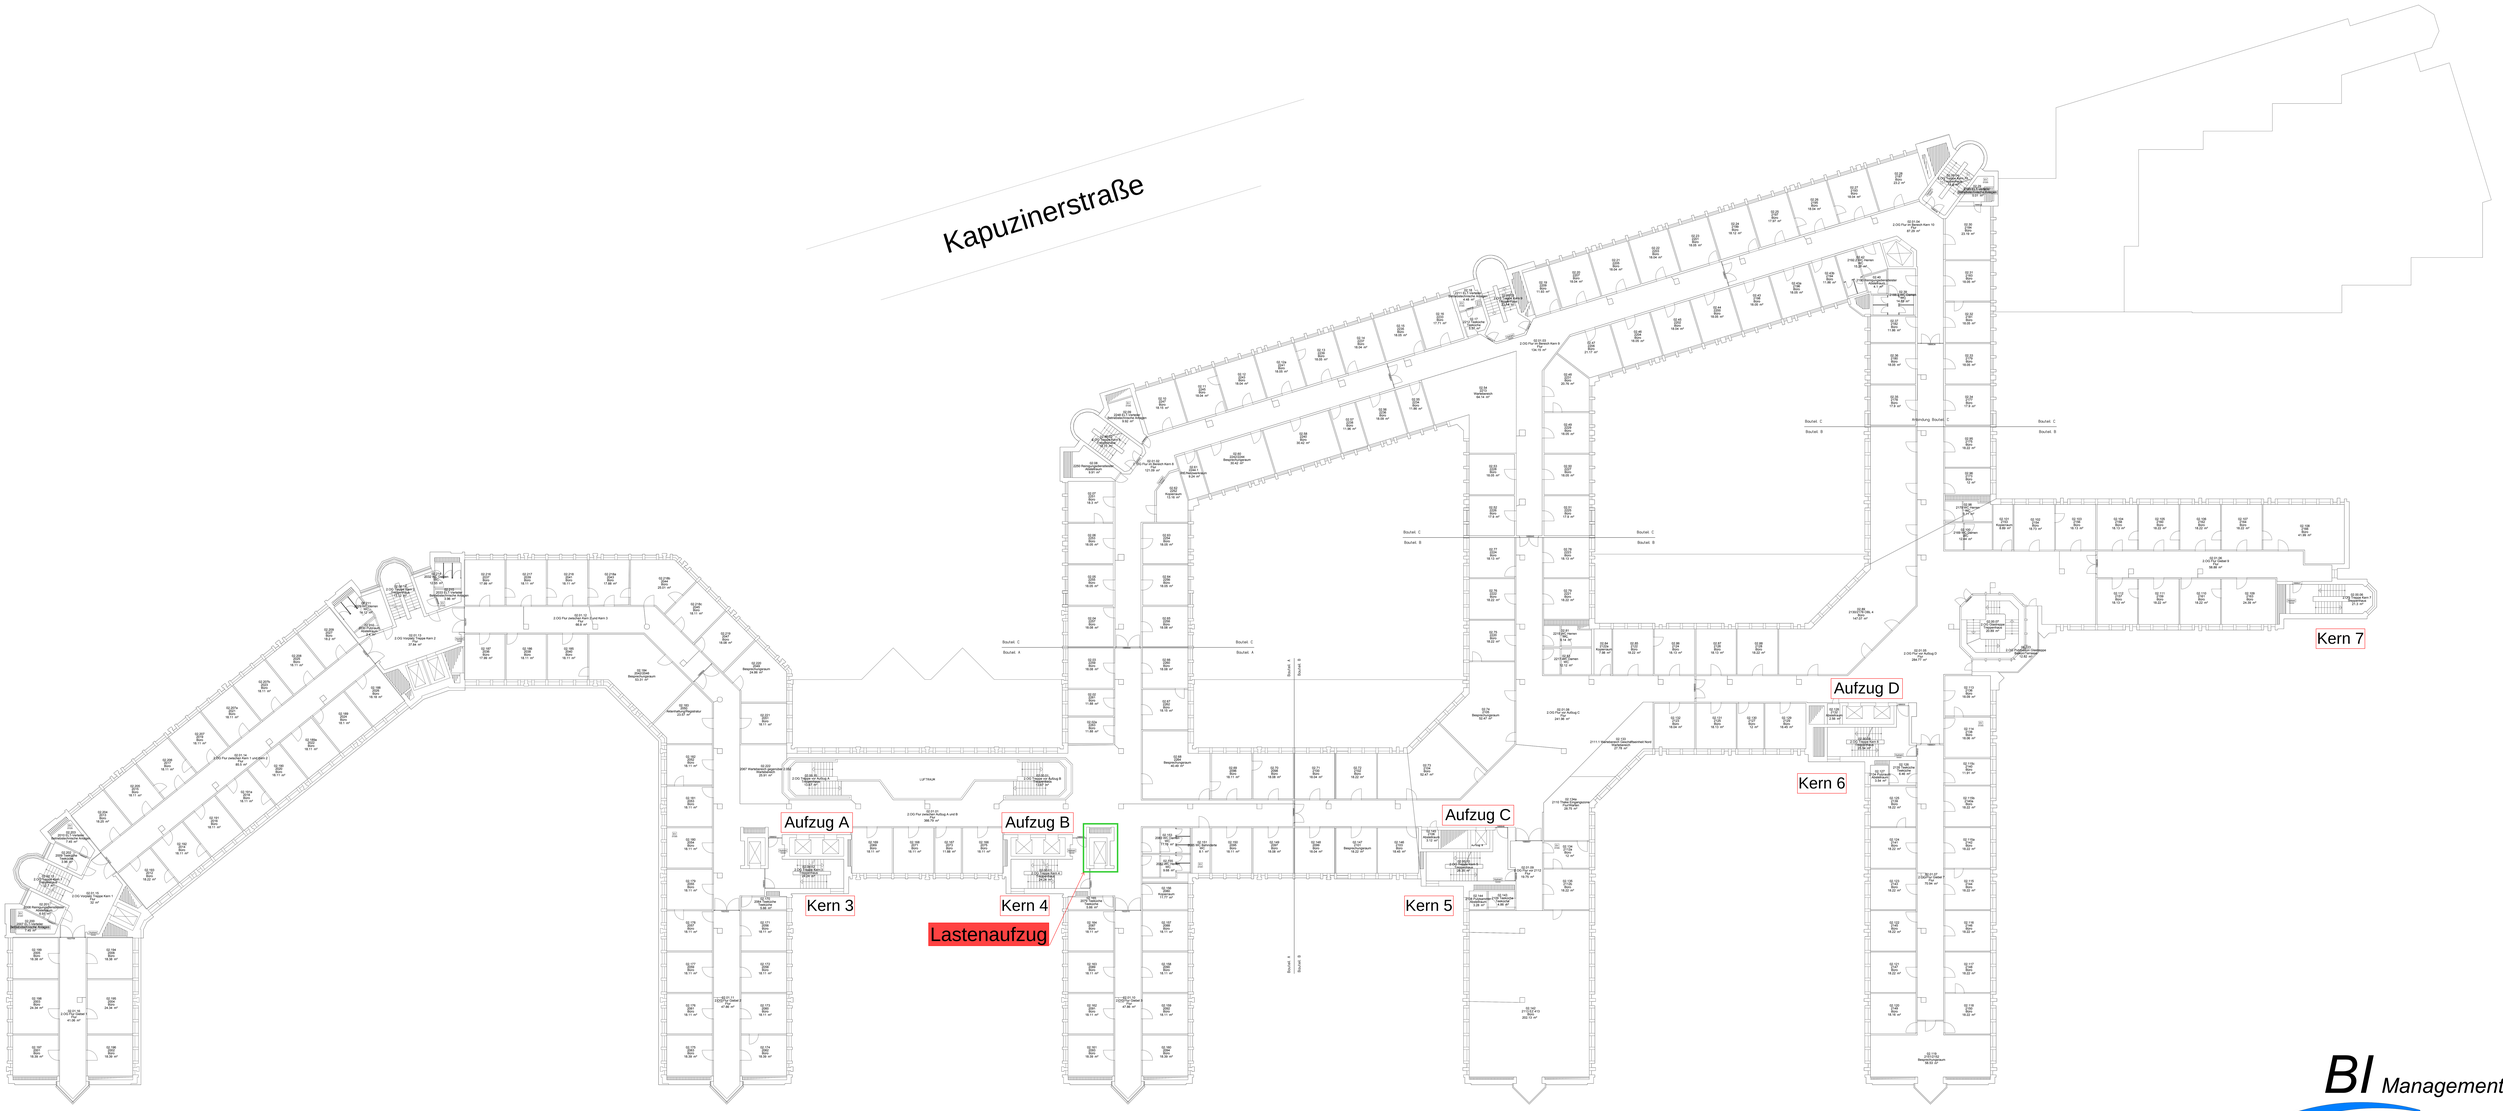

BI Management

843.01.01.A

München, Kapuzinerstraße 26

2. Obergeschoss

Stand: 25.11.2011

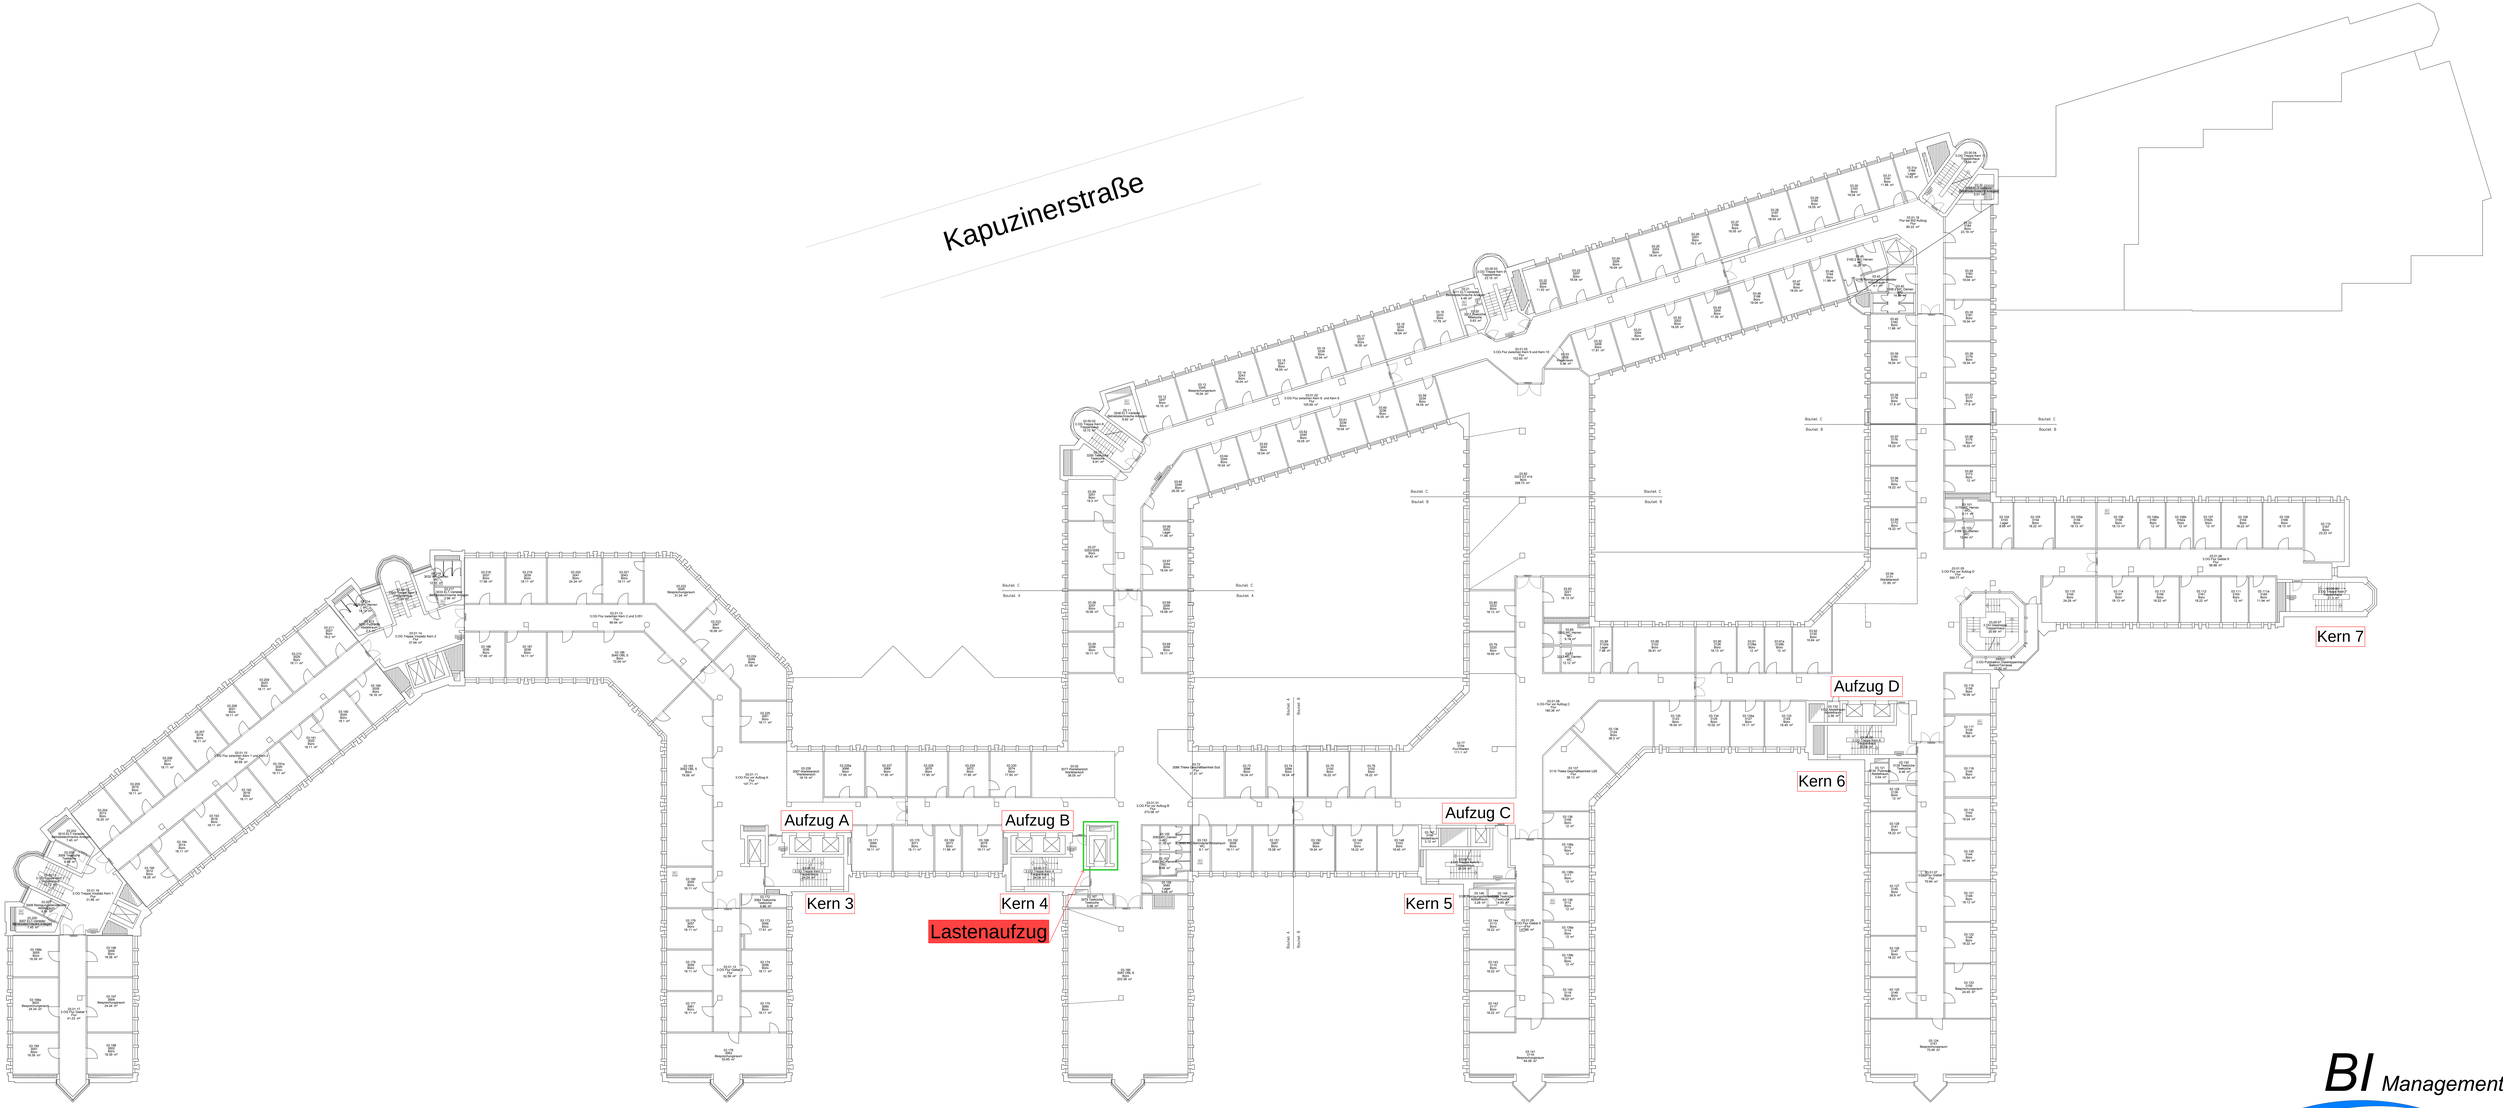

BI Management

843.01.01.A

München, Kapuzinerstraße 26

3. Obergeschoss

Stand: 13.05.2013

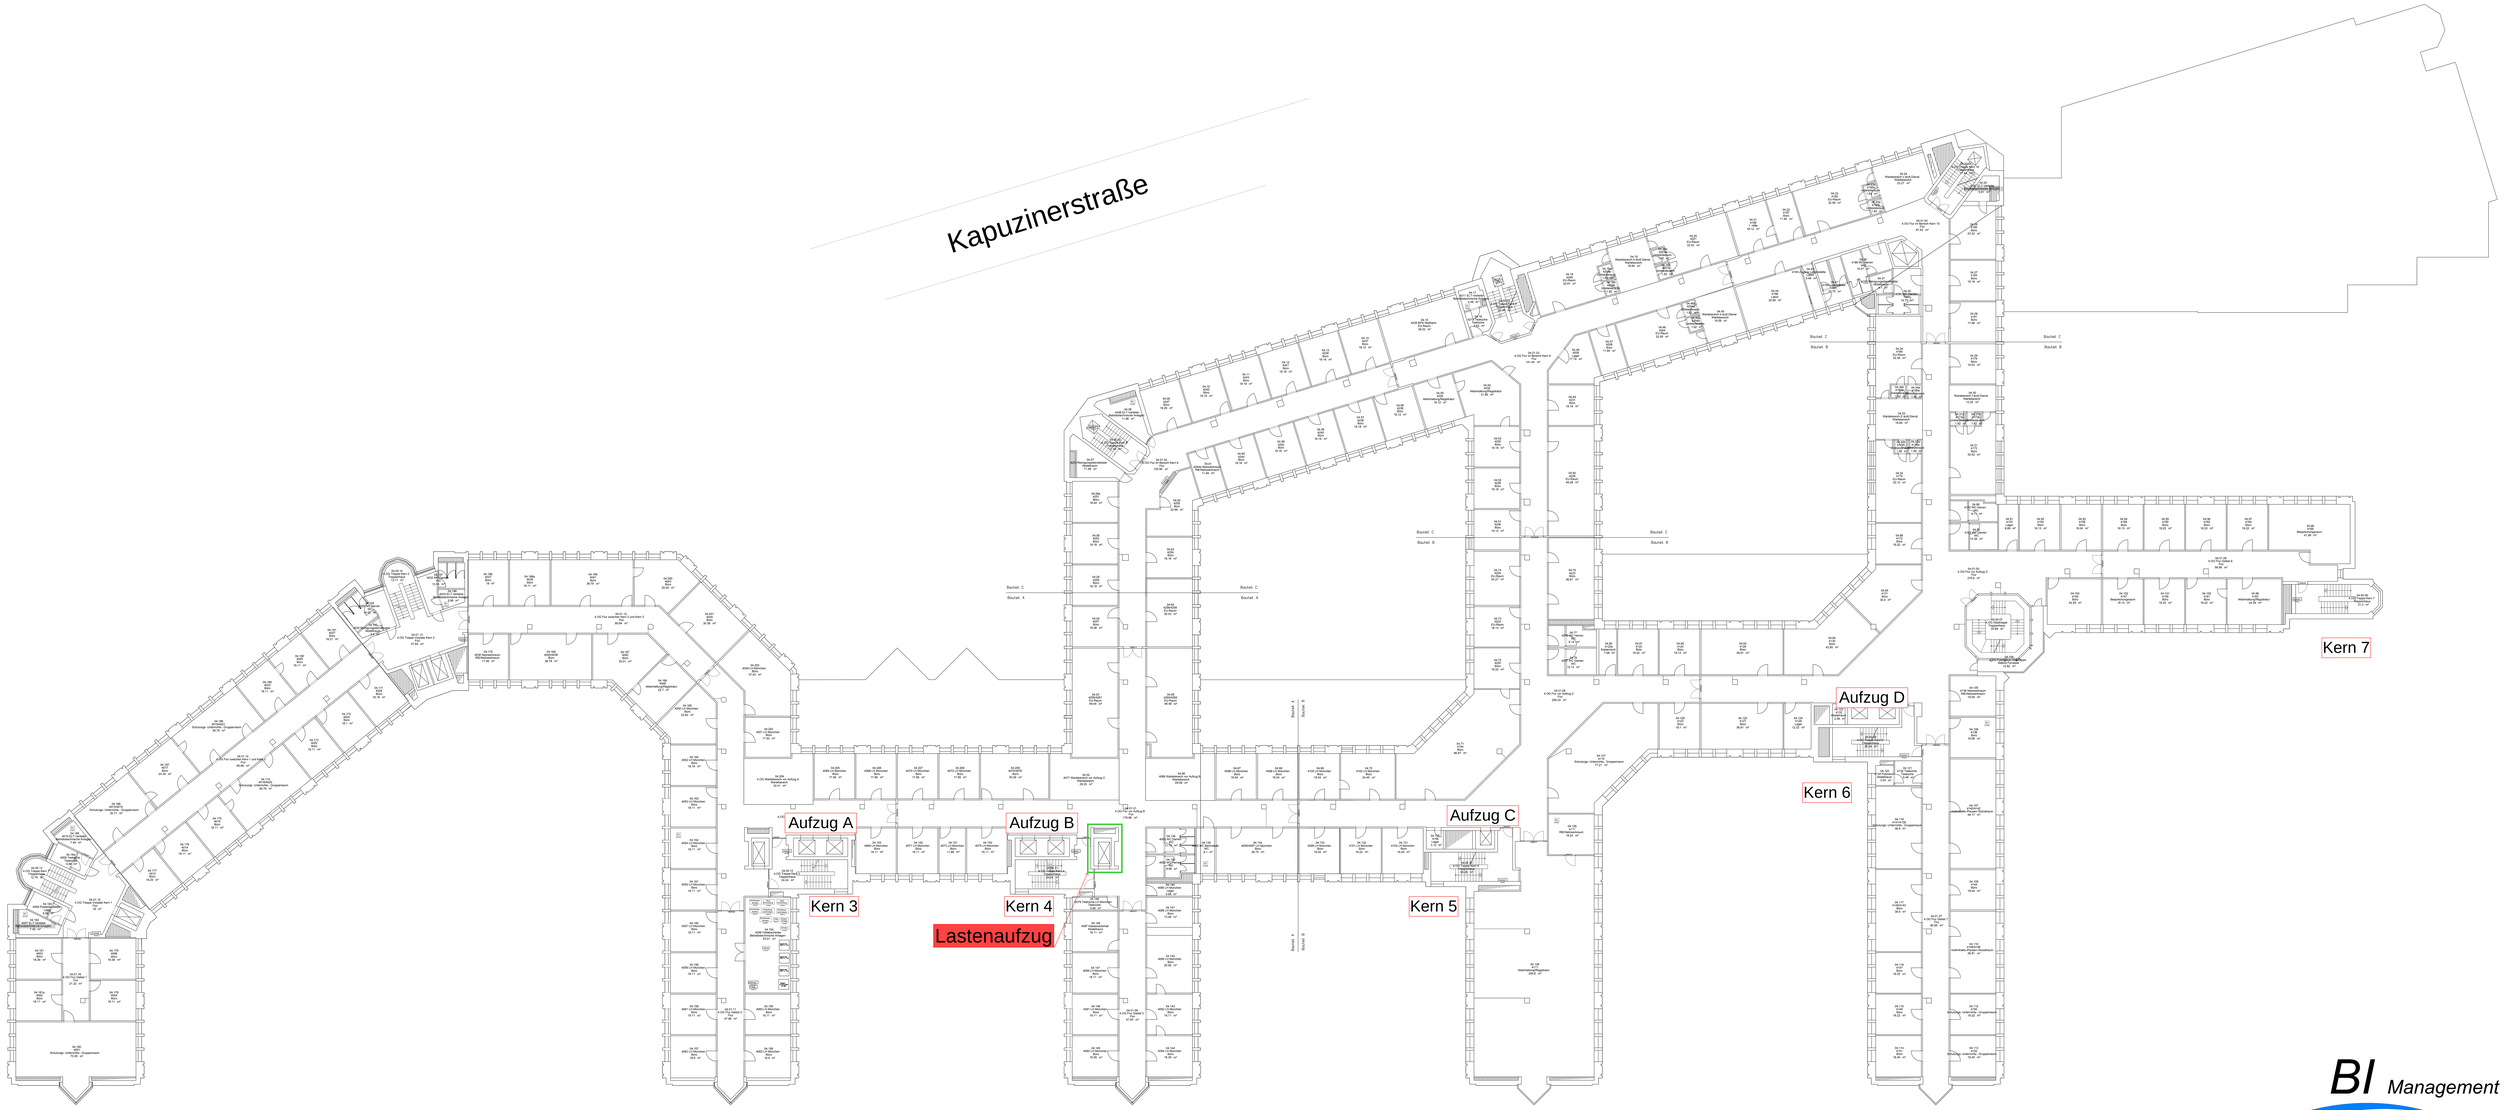

BI Management

843.01.01.A

München, Kapuzinerstraße 26

4. Obergeschoss

Stand: 29.01.2014

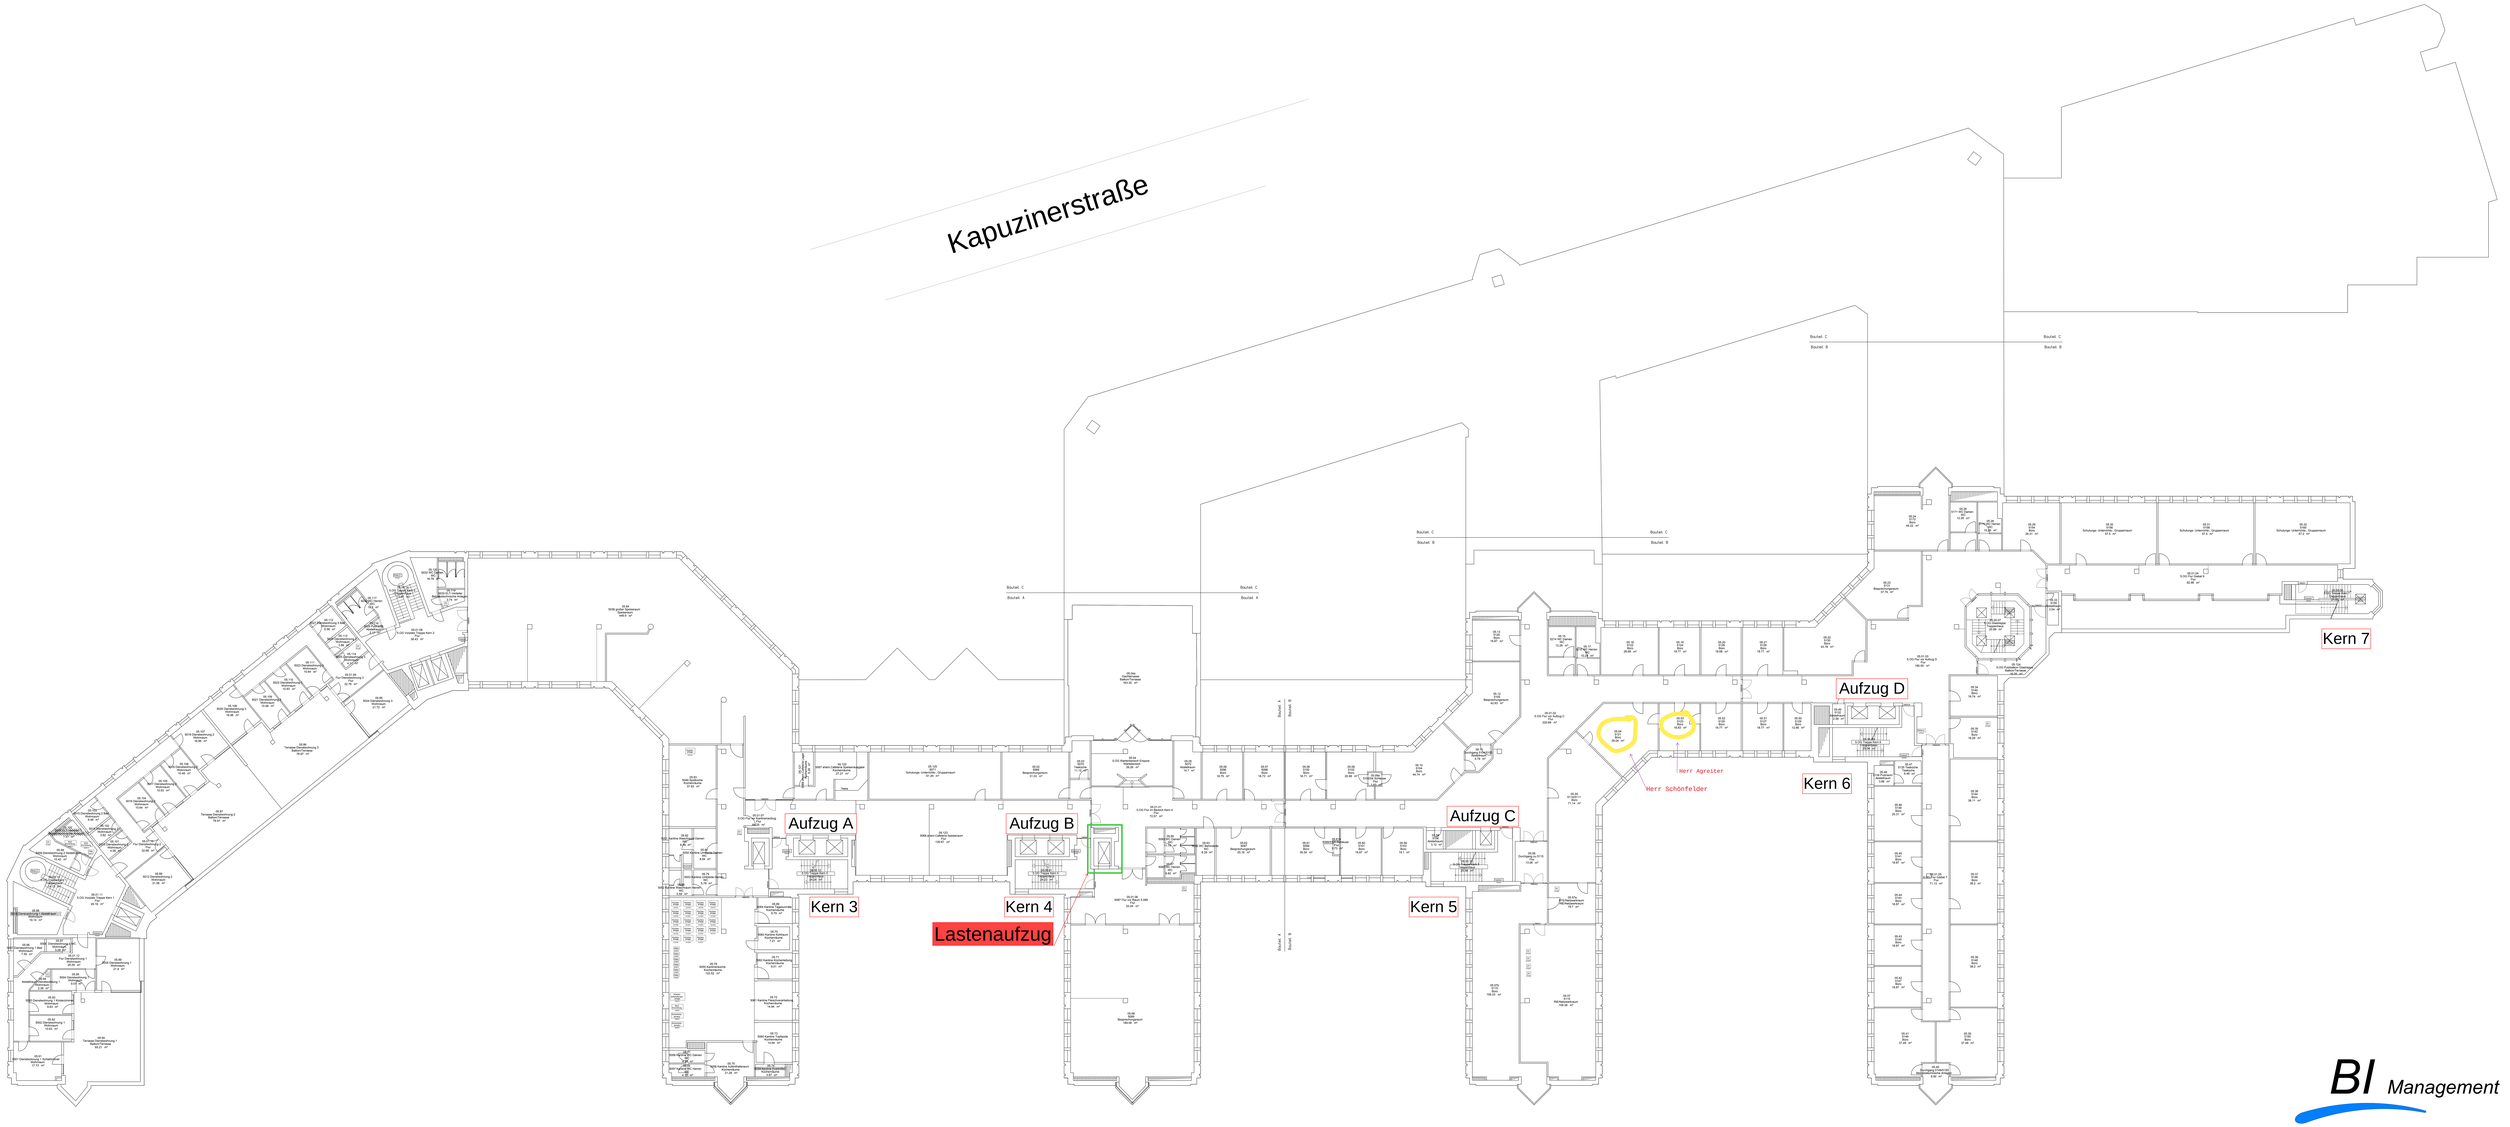

BI Management

843.01.01.A

München, Kapuzinerstraße 26

5. Obergeschoss

Stand: 28.11.2011