


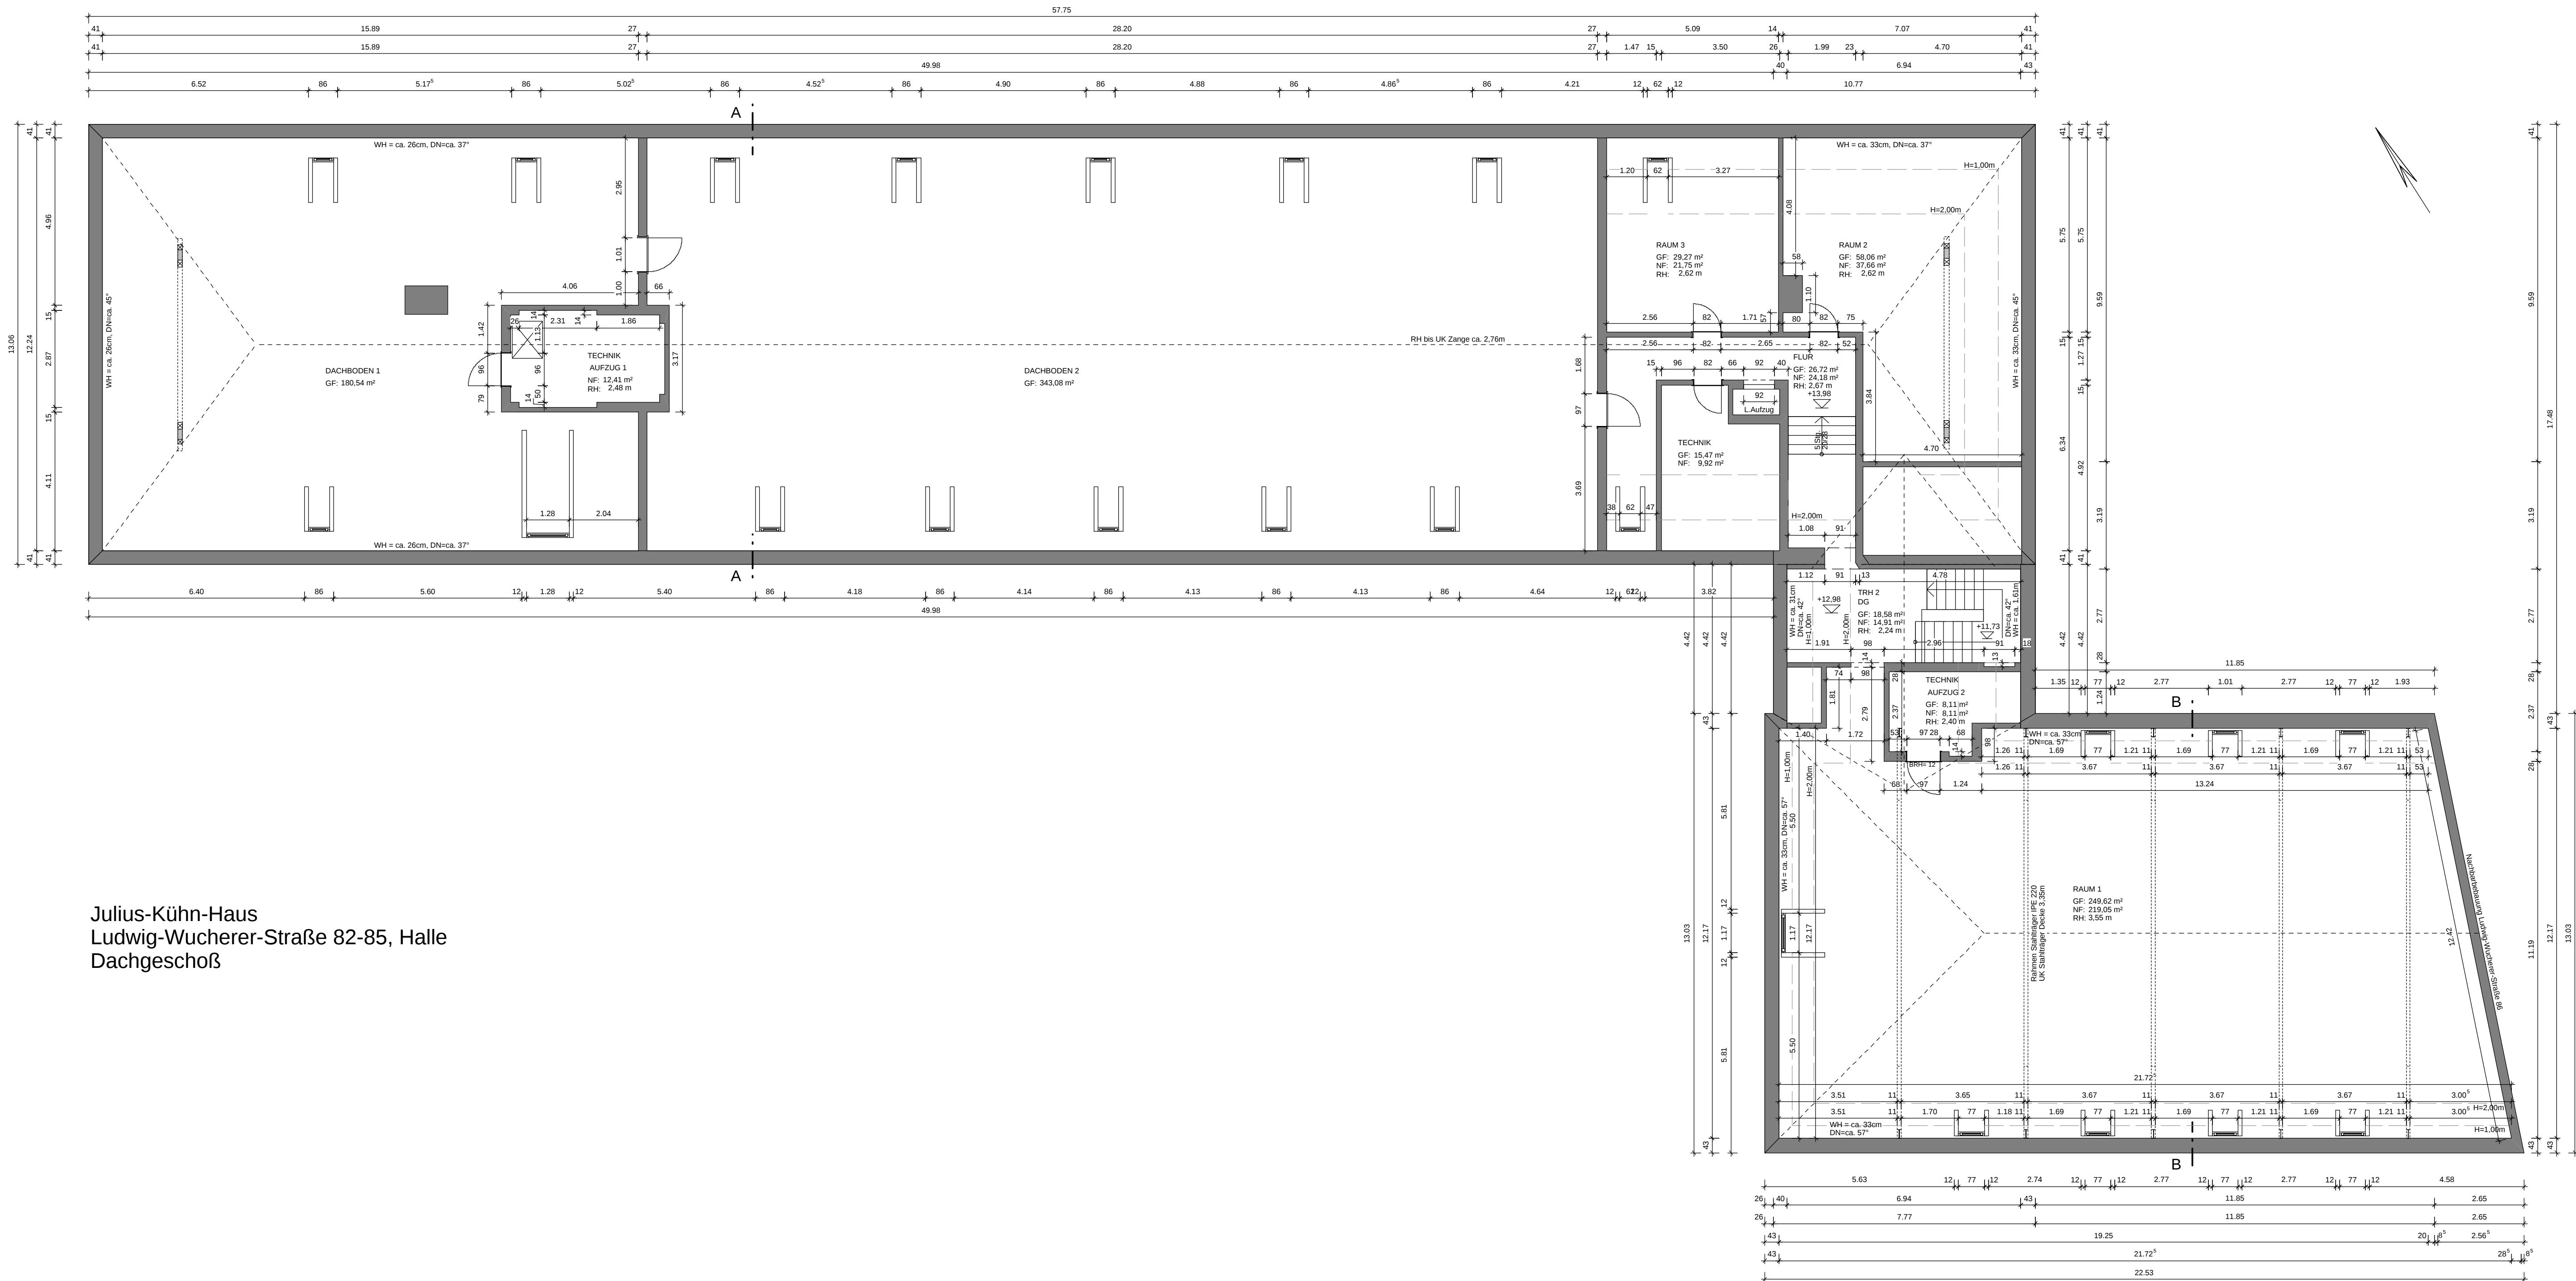

Julius-Kühn-Haus
Ludwig-Wucherer-Straße 82-85, Halle
Dachgeschoß