


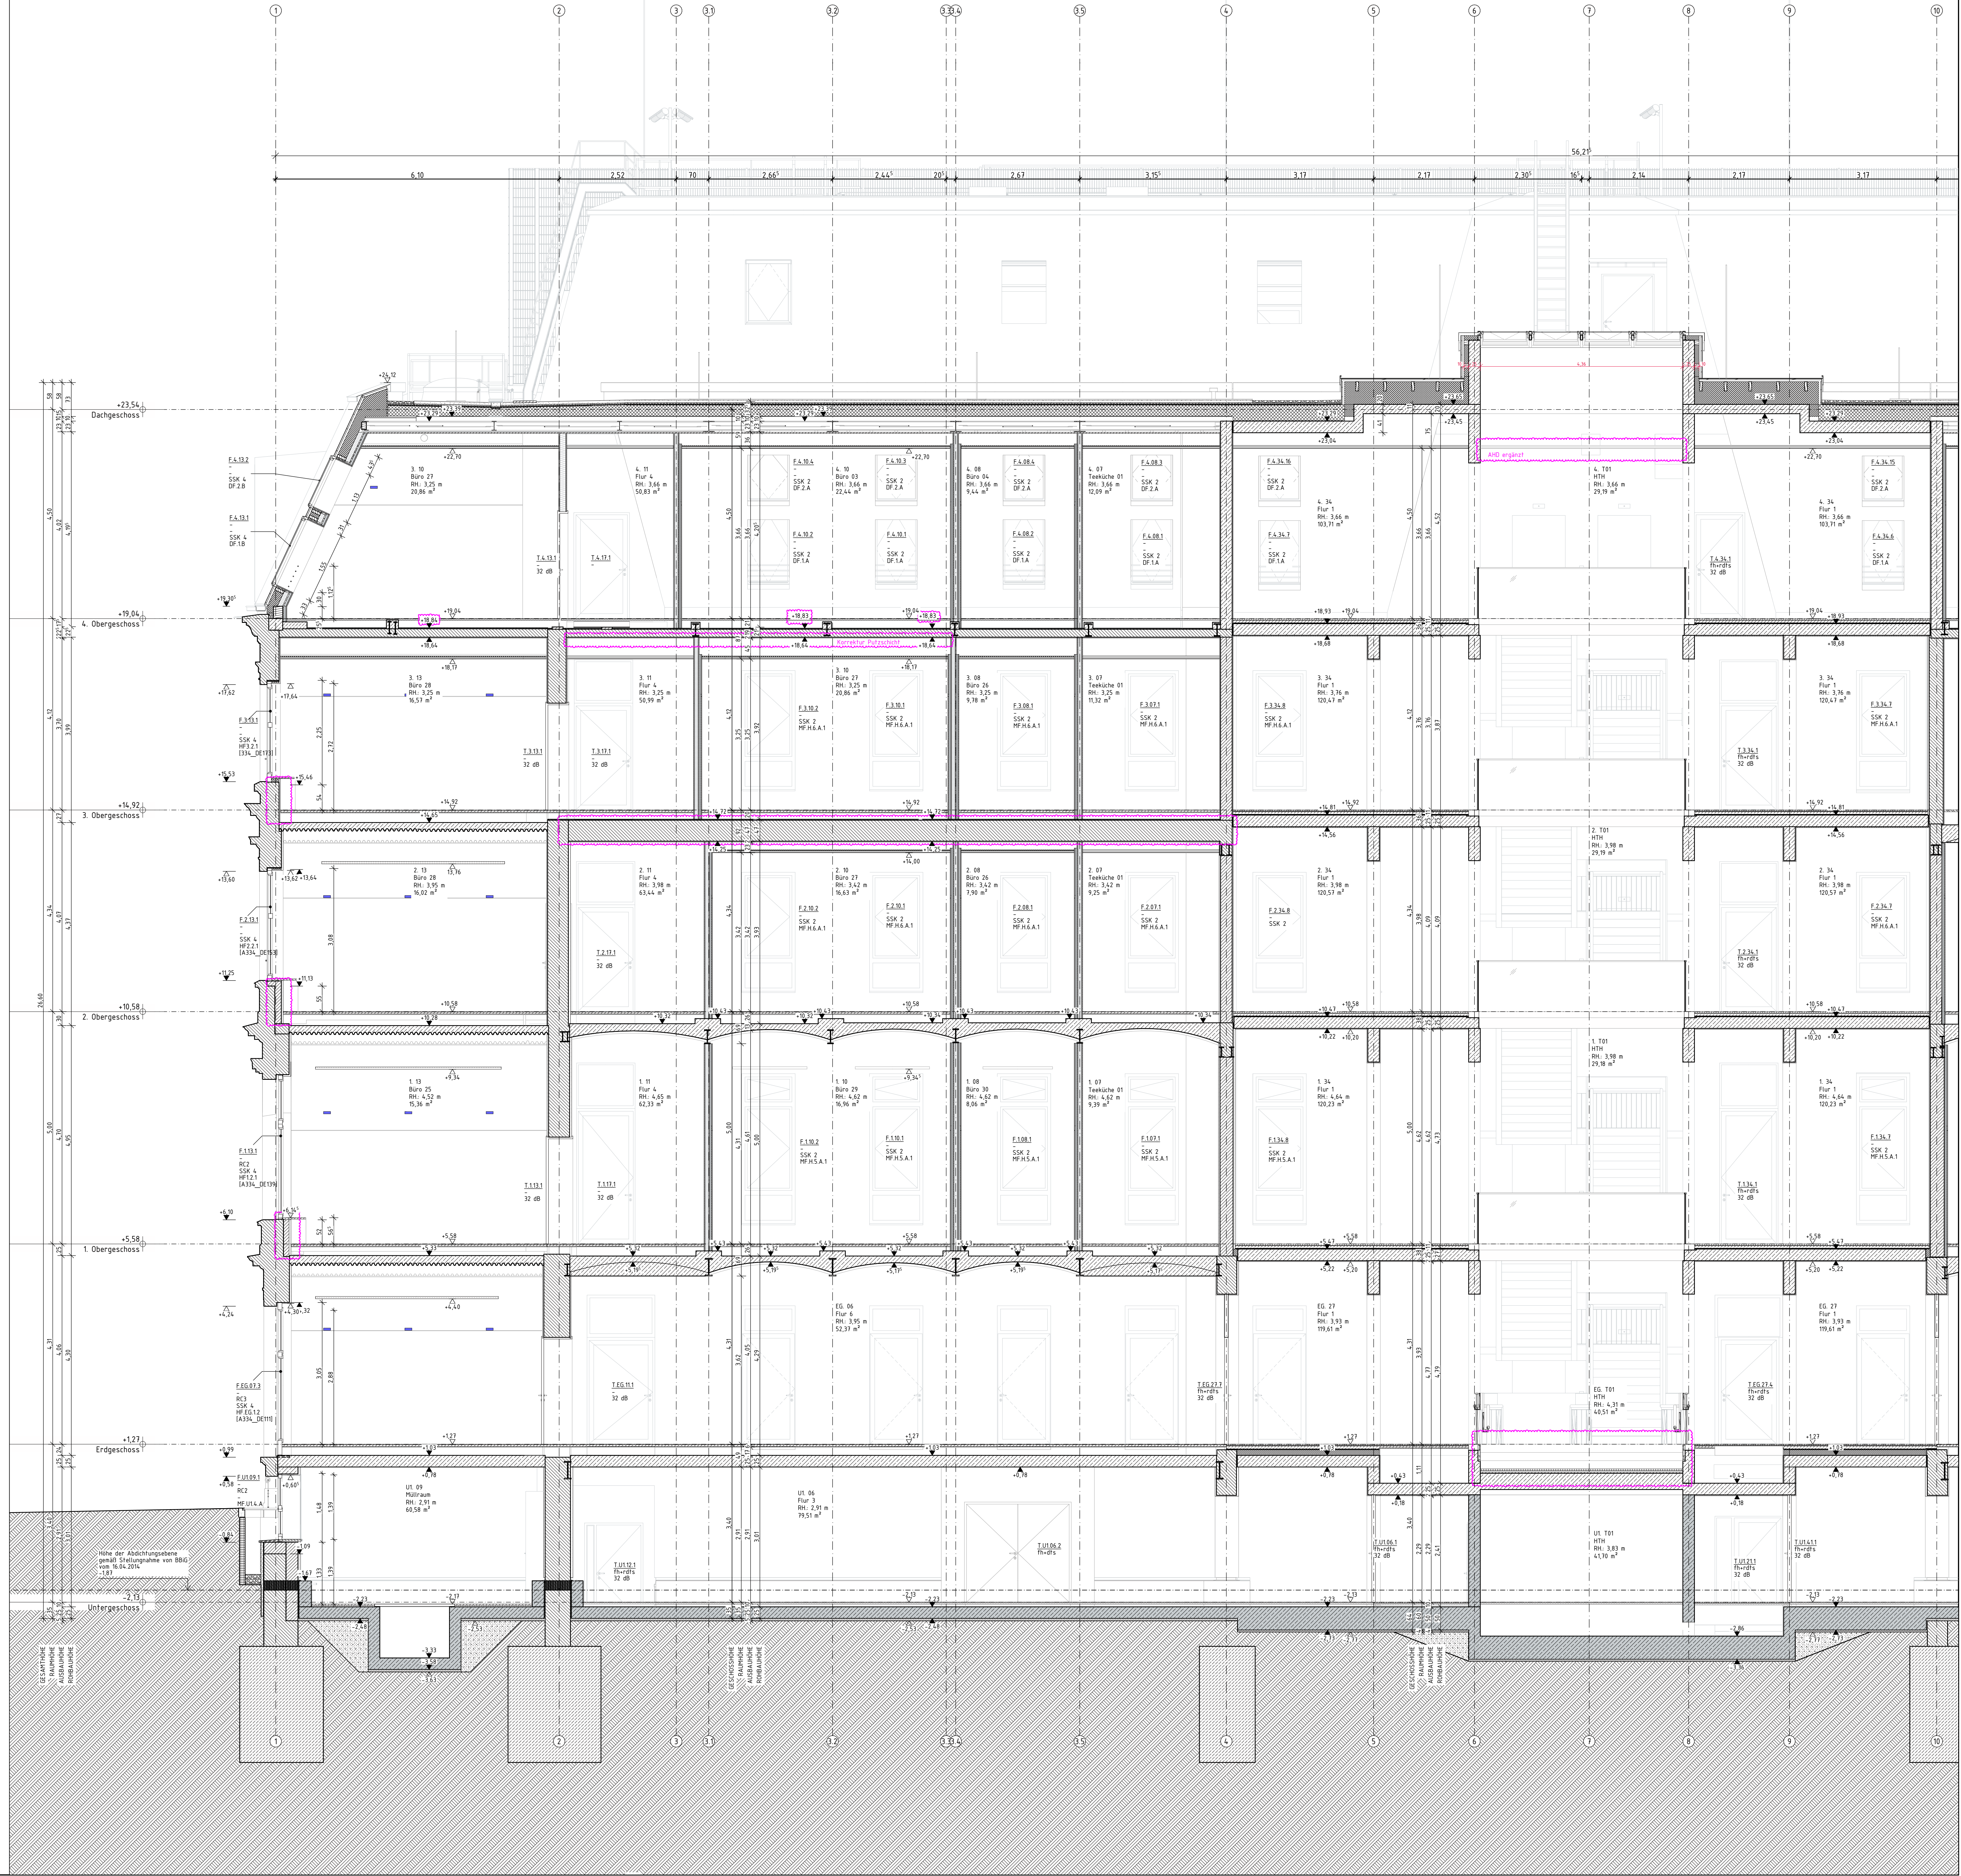

Datum	
-------	--