


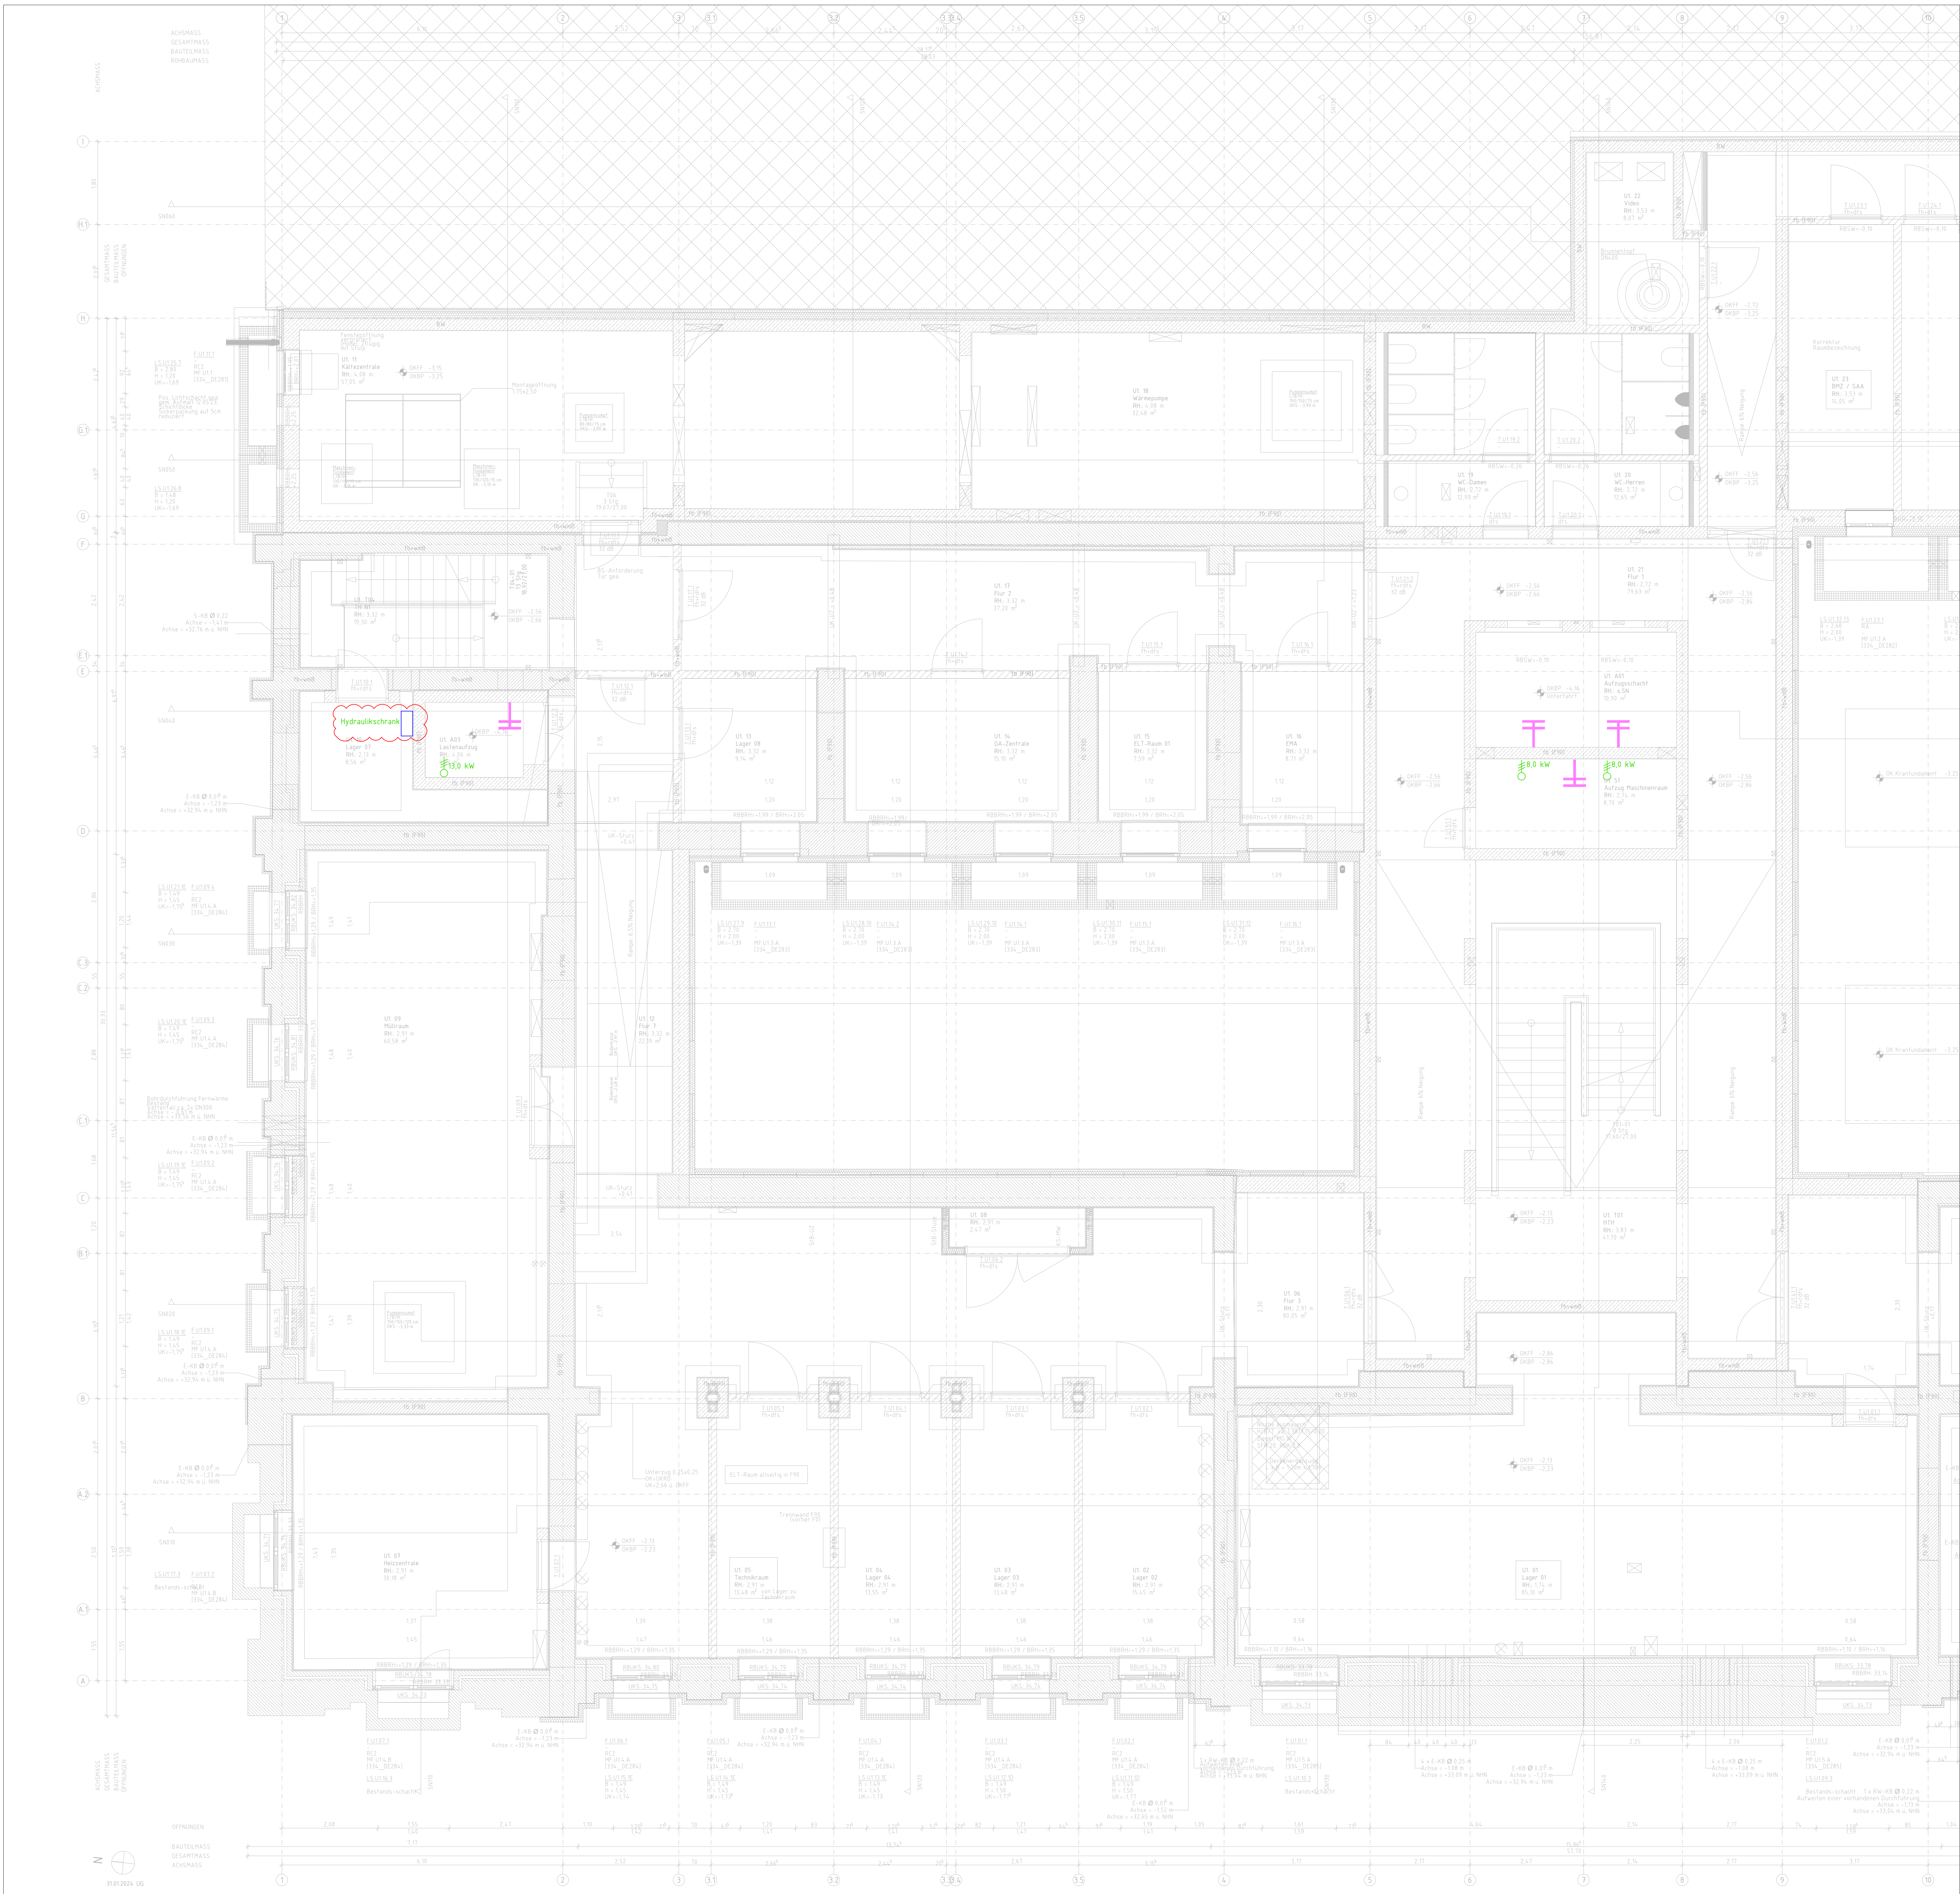

Legende

Anschlussfahne aus Edelstahl Werkstoff 1.4571
Ø10 mm, Länge = 2 m

Erdungsfestpunkt aus Edelstahl mit
Gewinde M10 und Abdeckung, einschließl
Anschluss an Bandstahl mittels feuer-
verzinktem Rundstahl Ø 10 mm

Anschlusspunkt

Änderungen Index C

Ind. Datum. gez. Art der Änderung

Änderung Hochbau

Ind. Datum. gez. Art der Änderung

Änderung TGA

Gezeichnet: NH

Geprüft: STU

Lösungsphase: Ausführungsplanung

**Bundesamt
für Bauwesen und
Raumordnung**

Abteilung VI / Referat 4
Ernst-Reuter-Haus
Straße des 17. Juni 112
10623 Berlin
Telefon 030 18 401-8688
Telefax 030 18 401-8689

BY-Nr: 02468

Beschreibung: Herichtung der Liegenschaft
Neustädtische Kirchstraße 4-5,
10179 Berlin
für Zwecke des Deutschen Bundesleges

Bauherr/Nutzer: Neustädtische Kirchstraße 4-5,
10179 Berlin

Kürzelzeichnung Plan NK4-5_U1.1

Zeichnung NK 4-5

Maßstab: 1:50

Untergeschoss Teil 1
Fördertechnische Anlagen - Aufzugsanlagen

AMS-Schlüssel Hochbau: D110117N04U1A3001GR001-2R-F

Gezeichnet: HOCHBAU

Planverfasser: Hochbau

AMS-Schlüssel TGA: D110117N04U1A4611GR001-2D-F

Gezeichnet: FTA

Planverfasser: TGA

AMS-Schlüssel Ausführungsphase: D110117N04U1A4611GR001-2D-F

Gezeichnet: FTA

Planverfasser: Ausführungsphase