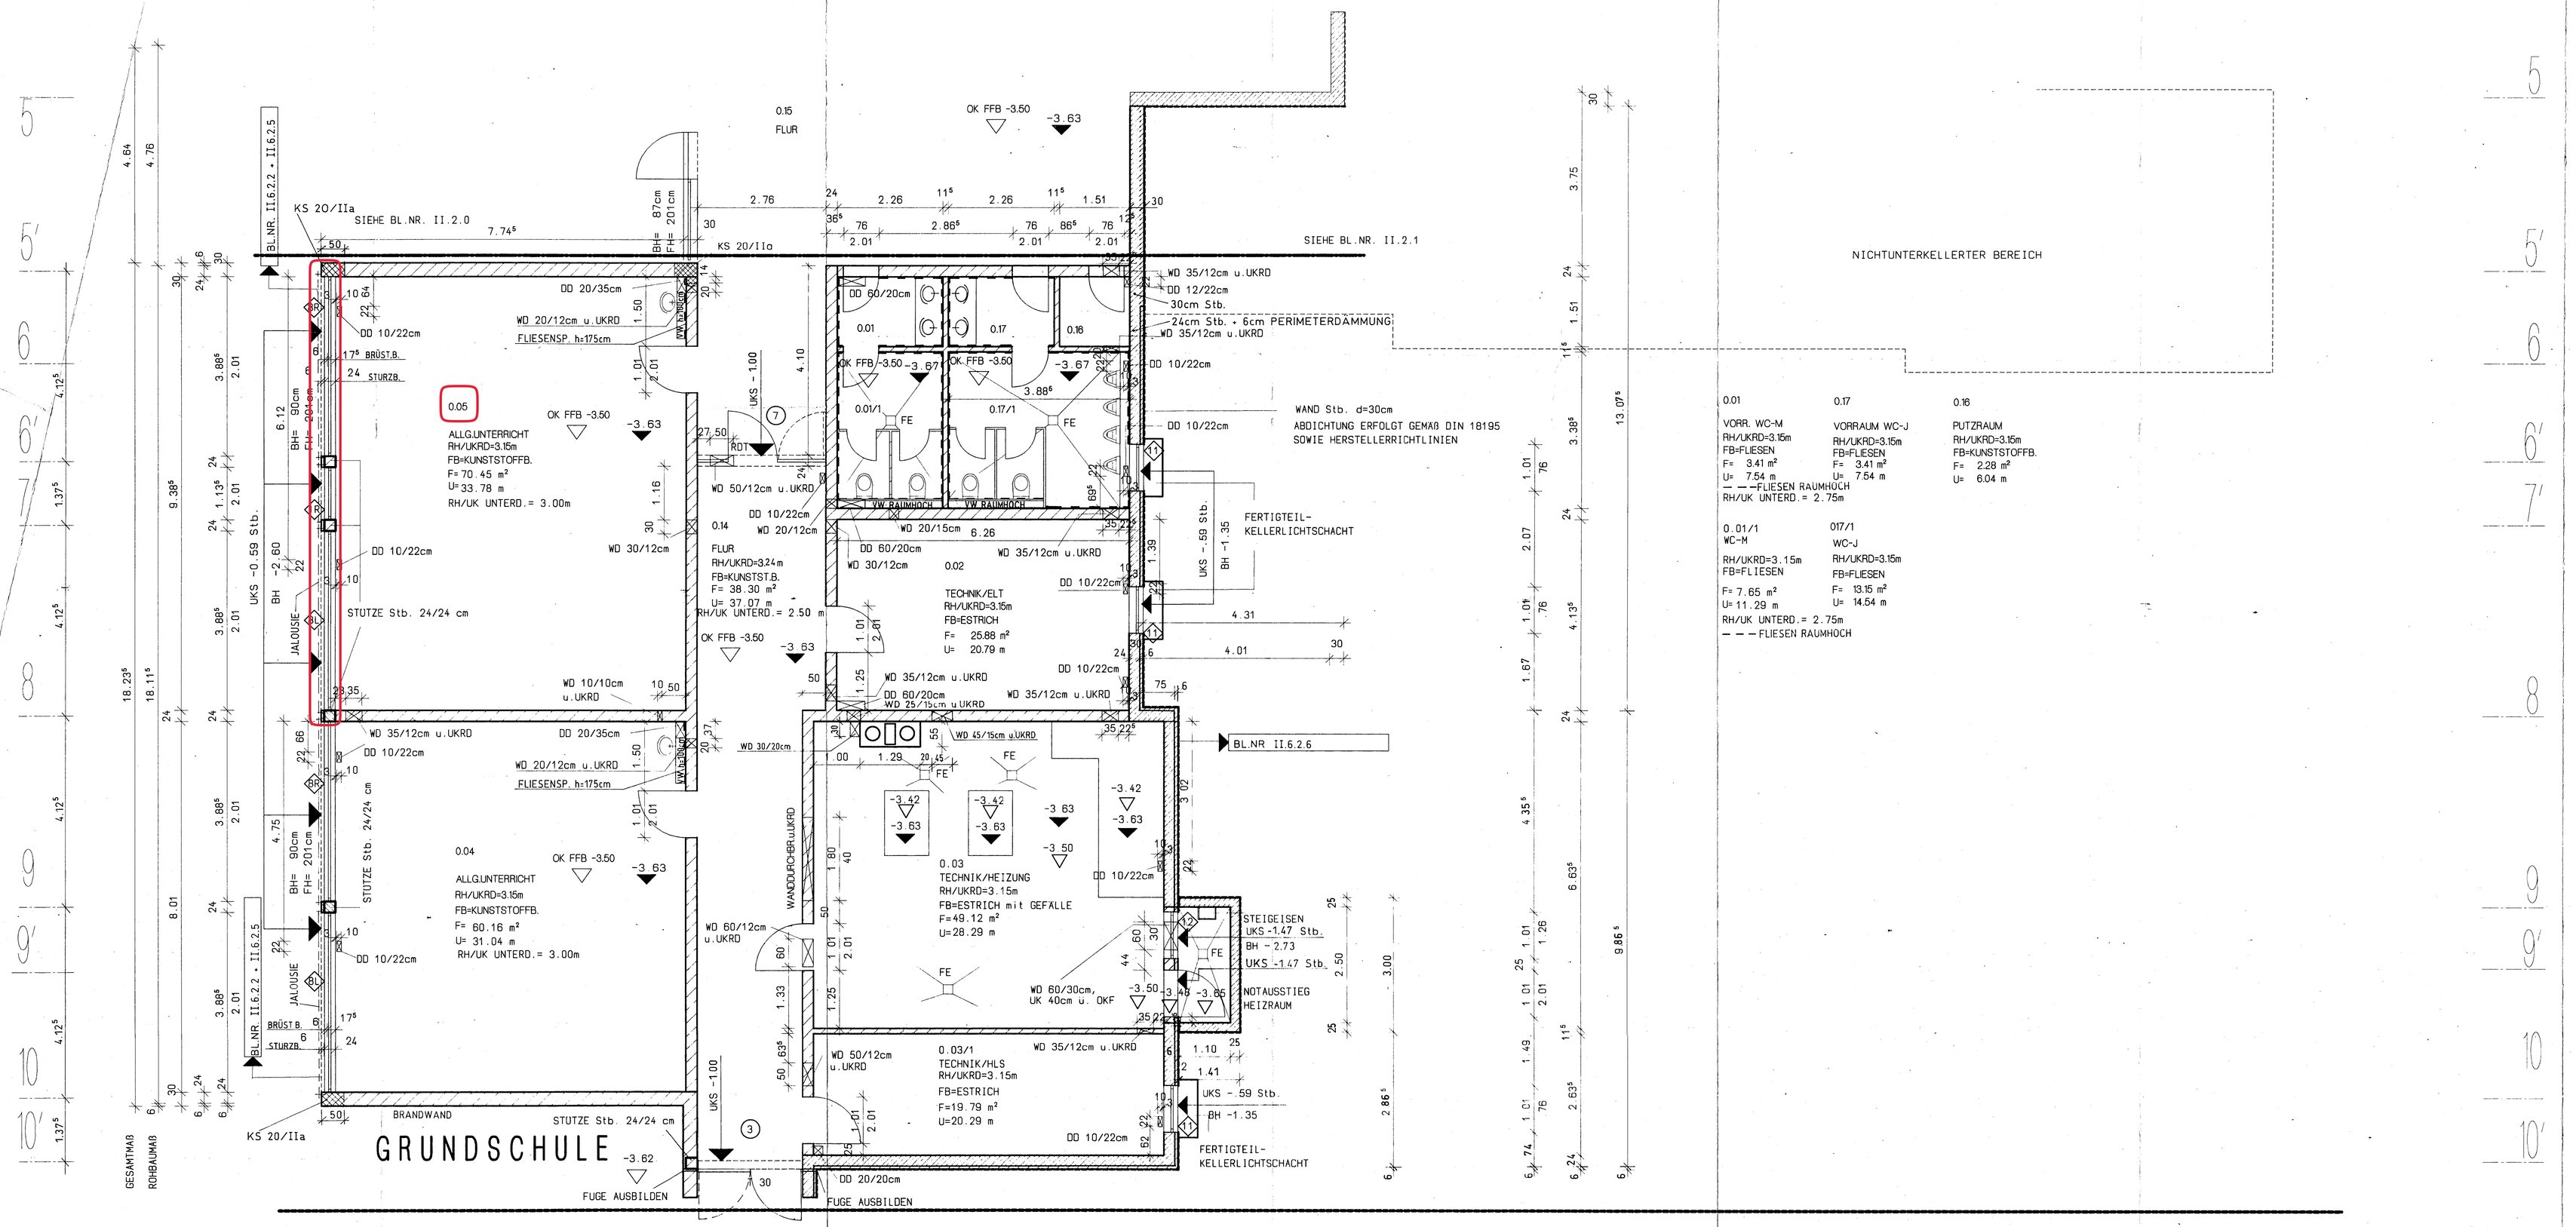

ZUR BAUAUSFÜHRUNG FREIGEGEBEN

DATUM 18 AUG 1994

Fußbodenaufbau OG/DG Ar 4.2.2	7.7.94	Z. 2.1 a
Brandschutz Treppenhäuser, Fenster, Türen, Decken und Brandschutz Dach EG	7.7.94	Z. 2.1 a
Geländer, Treppenstufen Ar 4.2.2 Treppen und Erg. Brandschutz + Türanlage Ar Kindergarten	7.7.94	Z. 2.1 a
Änderung	datum	index

DIESER PLAN GILT NUR IM ZUSAMMENHANG MIT STATIKPLÄNEN

OKF ±0.00 ≙ 233,00m ü.NN

projekt: NEUBAU EINER GRUND-, U. REGELSCHULE MIT SPORTHALLE IN GOMMTZ

bauherr: LANDRATSAMT SCHMÖLLN/THÜRINGEN AMTSPLATZ 8 04626 SCHMÖLLN

betreuung: KOMMUNALBAU THÜRINGEN GMBH EICHESTR. 7 99084 ERFURT

projekt-nr: 37/92

objekt: **GRUNDSCHULE**

bauteil: **GRUNDRISS UG TEIL 2**

maßstab: **1:50**

bender helzel partner architekten u. ingenieure — jürgen u. wendt inner architekt

datum: **24.3.94**

plan-nr: **II. 2.1 a**