


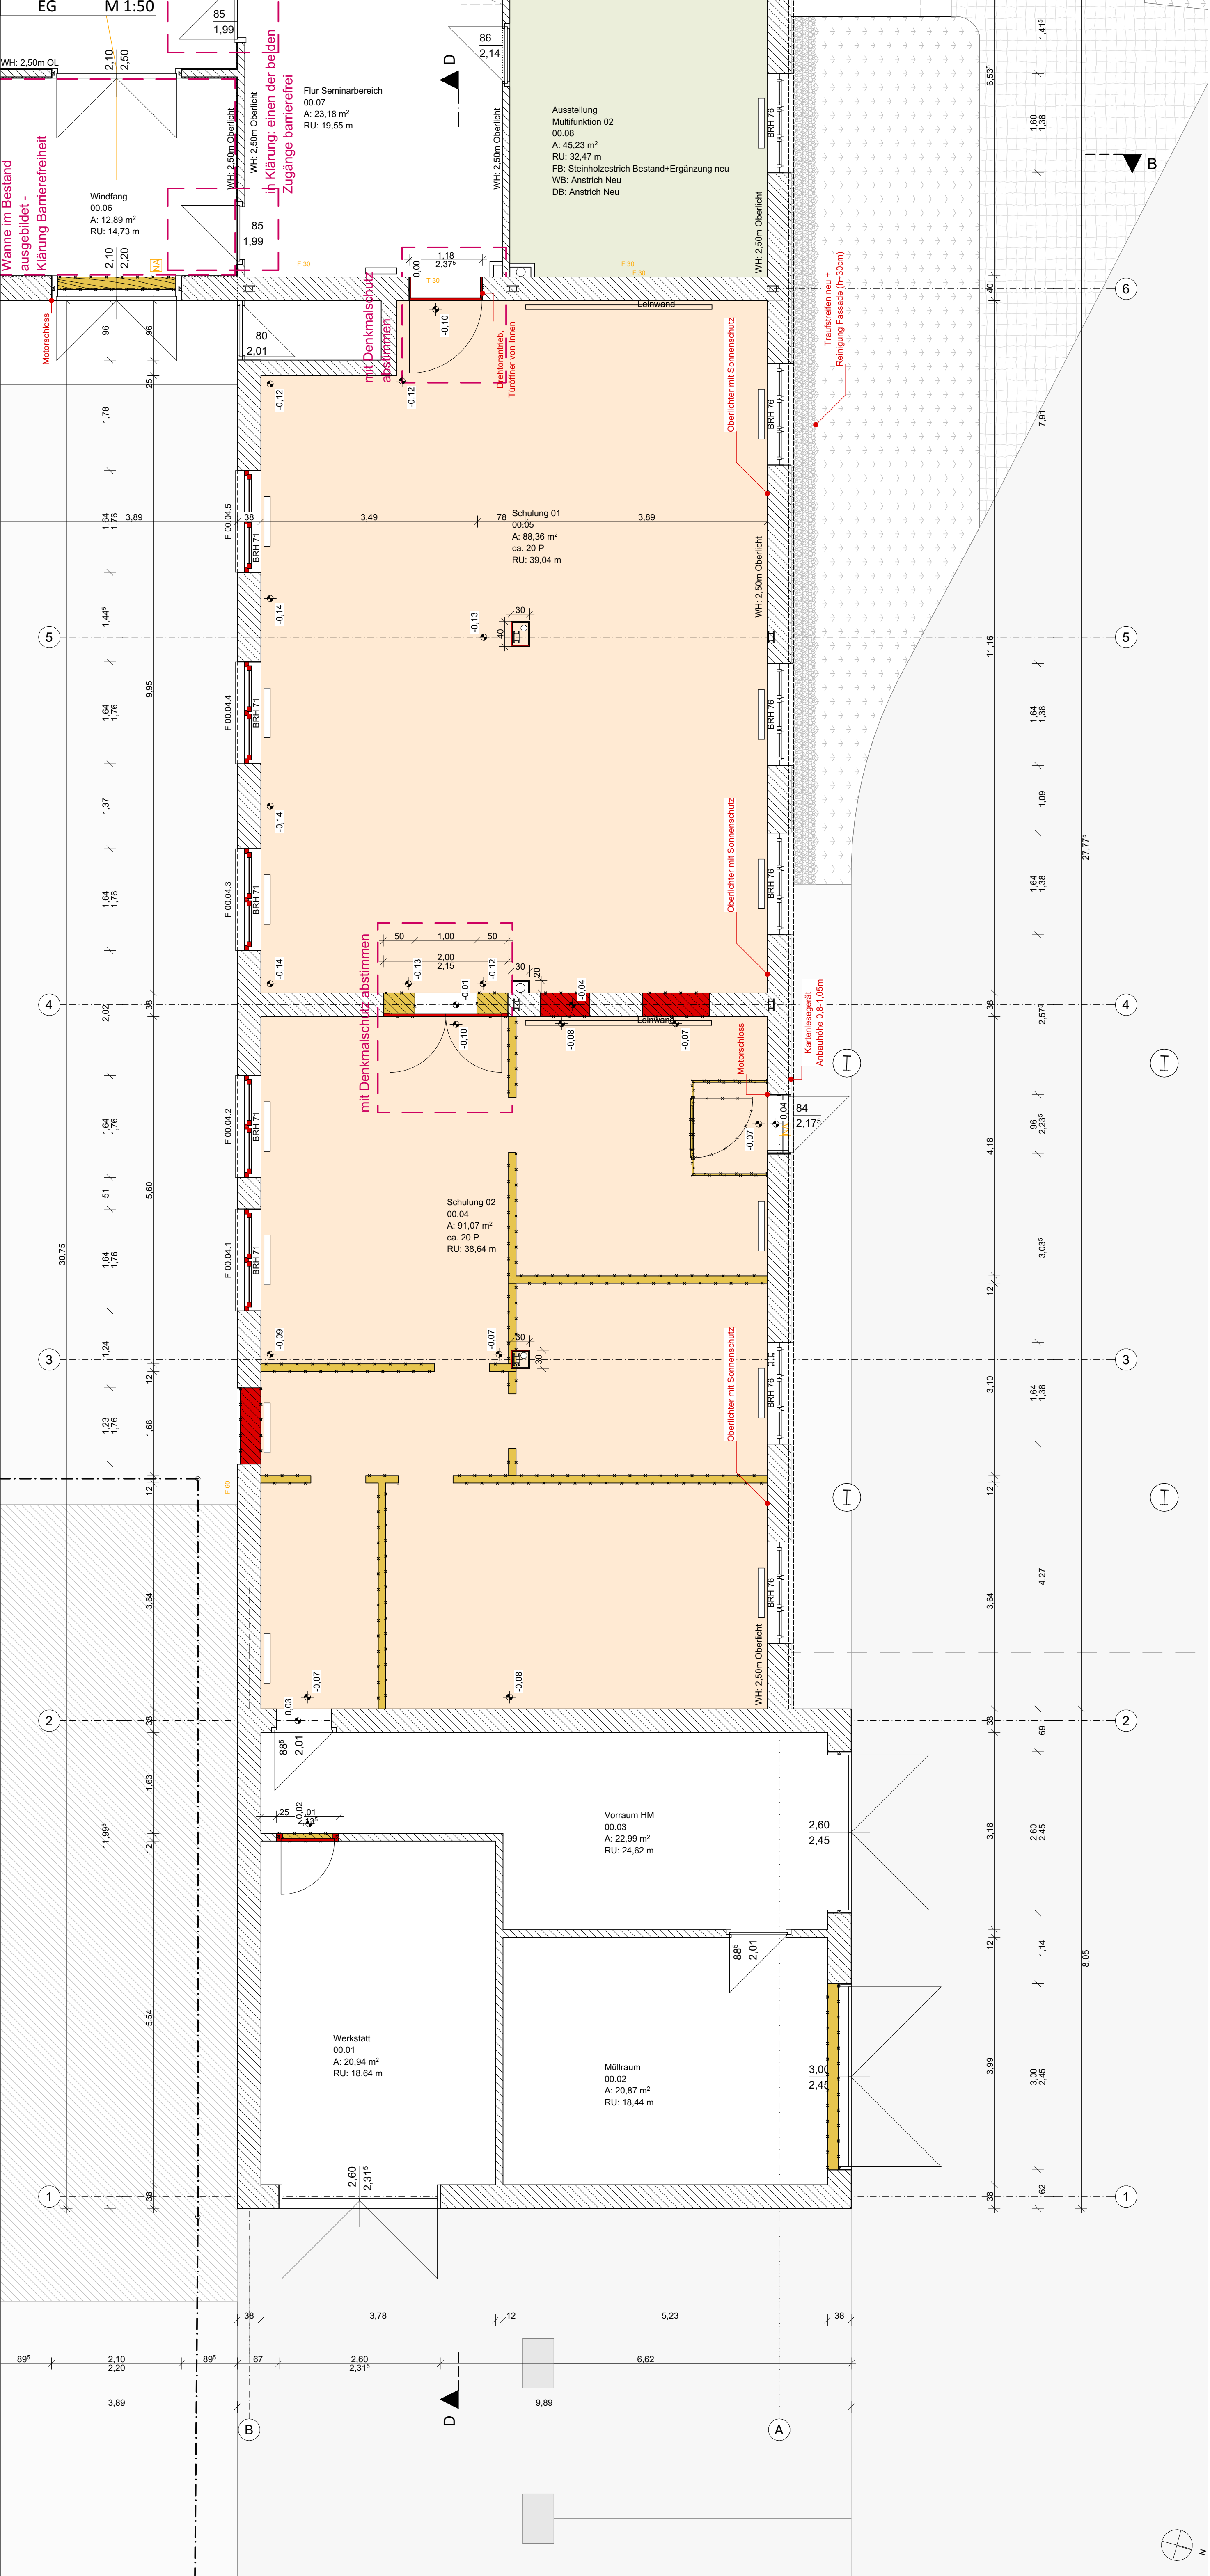

Stahlbeton (SIB)

Hochlochziegel (HLZ)

Kalksandstein (KS)

Porenbeton (PB)

Dämmung

Trockenbau

Wanddurchbruch (WD)

Wandschlitz (WS)

Deckendurchbruch (DD)

Kanten unter bzw. hinter der Schnittebene

Kanten über bzw. vor der Schnittebene

- - 1m- - -

1 bzw. 2m-Linie

- - UHD - - -

Unterhangdecke

- - UZ/ ÜZ - - -

Unter-/ Überzug

- - RW - - -

Regenwasserleitung

- - SW - - -

Schmutzwasserleitung

- - MW - - -

Mischwasserleitung

- - TW - - -

Trinkwasserleitung

- - GAS - - -

Gasleitung

- - MW - - -

Elektroinstallationsleitung

- - TEL - - -

Telekommunikationsleitung

Raumstempel:

Raumnummer

Raumname/-nutzung

Fläche

Raumumfang

Raumhöhe

Bodenbelag

Fenster:

Fenster-ID

BRH

Rohbau-Breite

Rohbau-Höhe

Tür:

Breite

Höhe

Tür-ID

Rohbau-Breite

Rohbau-Höhe

Abkürzungen:

FFB - Fertigfußboden

RFB - Rohfußboden

OK - Oberkante

UK - Unterkante

NHN - Normalhöhennull

STG - Steigung

BRH - Brüstungshöhe

RH - Raumhöhe

RU - Raumumfang

S - Schwelle

DN - Dachneigung

RR - Regenfallrohr

KS - Kontrollschacht

SH - Sohlenhöhe

TRH - Treppenhaus

HAR - Hausanschlussraum

HAK - Hausanschlusskasten

HAE - Hauptabsperranlage

WW - Warmwasserspeicher

RO - Reinigungsöffnung

OL - Oberlicht

Hinweise:

- Siehe auch Objektbeschreibung, Details, Statik, Bodengutachten, Fachingenieurspläne und Baugenehmigung!

- Alle Maße und Höhen sind vom Unternehmer vor Arbeitsbeginn vor Ort zu prüfen!

- Alle Höhen mit Meterniss abgleichen, bei Abweichungen Bauleitung informieren!

- Höhenlage der Schächte und Leitungen vor Kanalverlegung abgleichen!

- Alle Maße sind Rohbaumaße, wenn nicht anders angegeben!

- Türeigenschaften siehe Türstiel!

- Bei Anschluss Gipswandbauplatte oder Trockenbauwände an Mauerwerk Putzstärken berücksichtigen!

- Bei Abdichtungen Außenecken abrunden und Innenecken mit Hohlkehle ausführen!

Index	Datum	Mia	Bemerkung
A	24.11.2025	Akk	Anpassungen Türen gem. Brandschutzkonzept
			Nutzungsänderung Raum 00.02, 00.38 und 00.41
B	30.01.2026	Ska, ABa	Anpassung Brandschutzanforderungen gem. Fortschreibung BSK

Projekt: Historisches Arbeitsamt Dessau
August-Bebel-Platz 16 in 06842 Dessau-Roßlau

Bauherr: Bundesagentur für Arbeit (BA)
vertr.d. BA-Geb.-Bau und Immo.-Management GmbH
Lina-Ammon-Straße 9 in 90471 Nürnberg

Betrifft: Ausführungsplanung Abbruch - Neubau
Grundriss EG Seminarbereich

Projekt-Nr. 2318

Maßstab 1:50

Datum 30.01.2026

Plan-Nr. Plan03

Freigabe Bauherr:

Freigabe Architekt:

Index B