


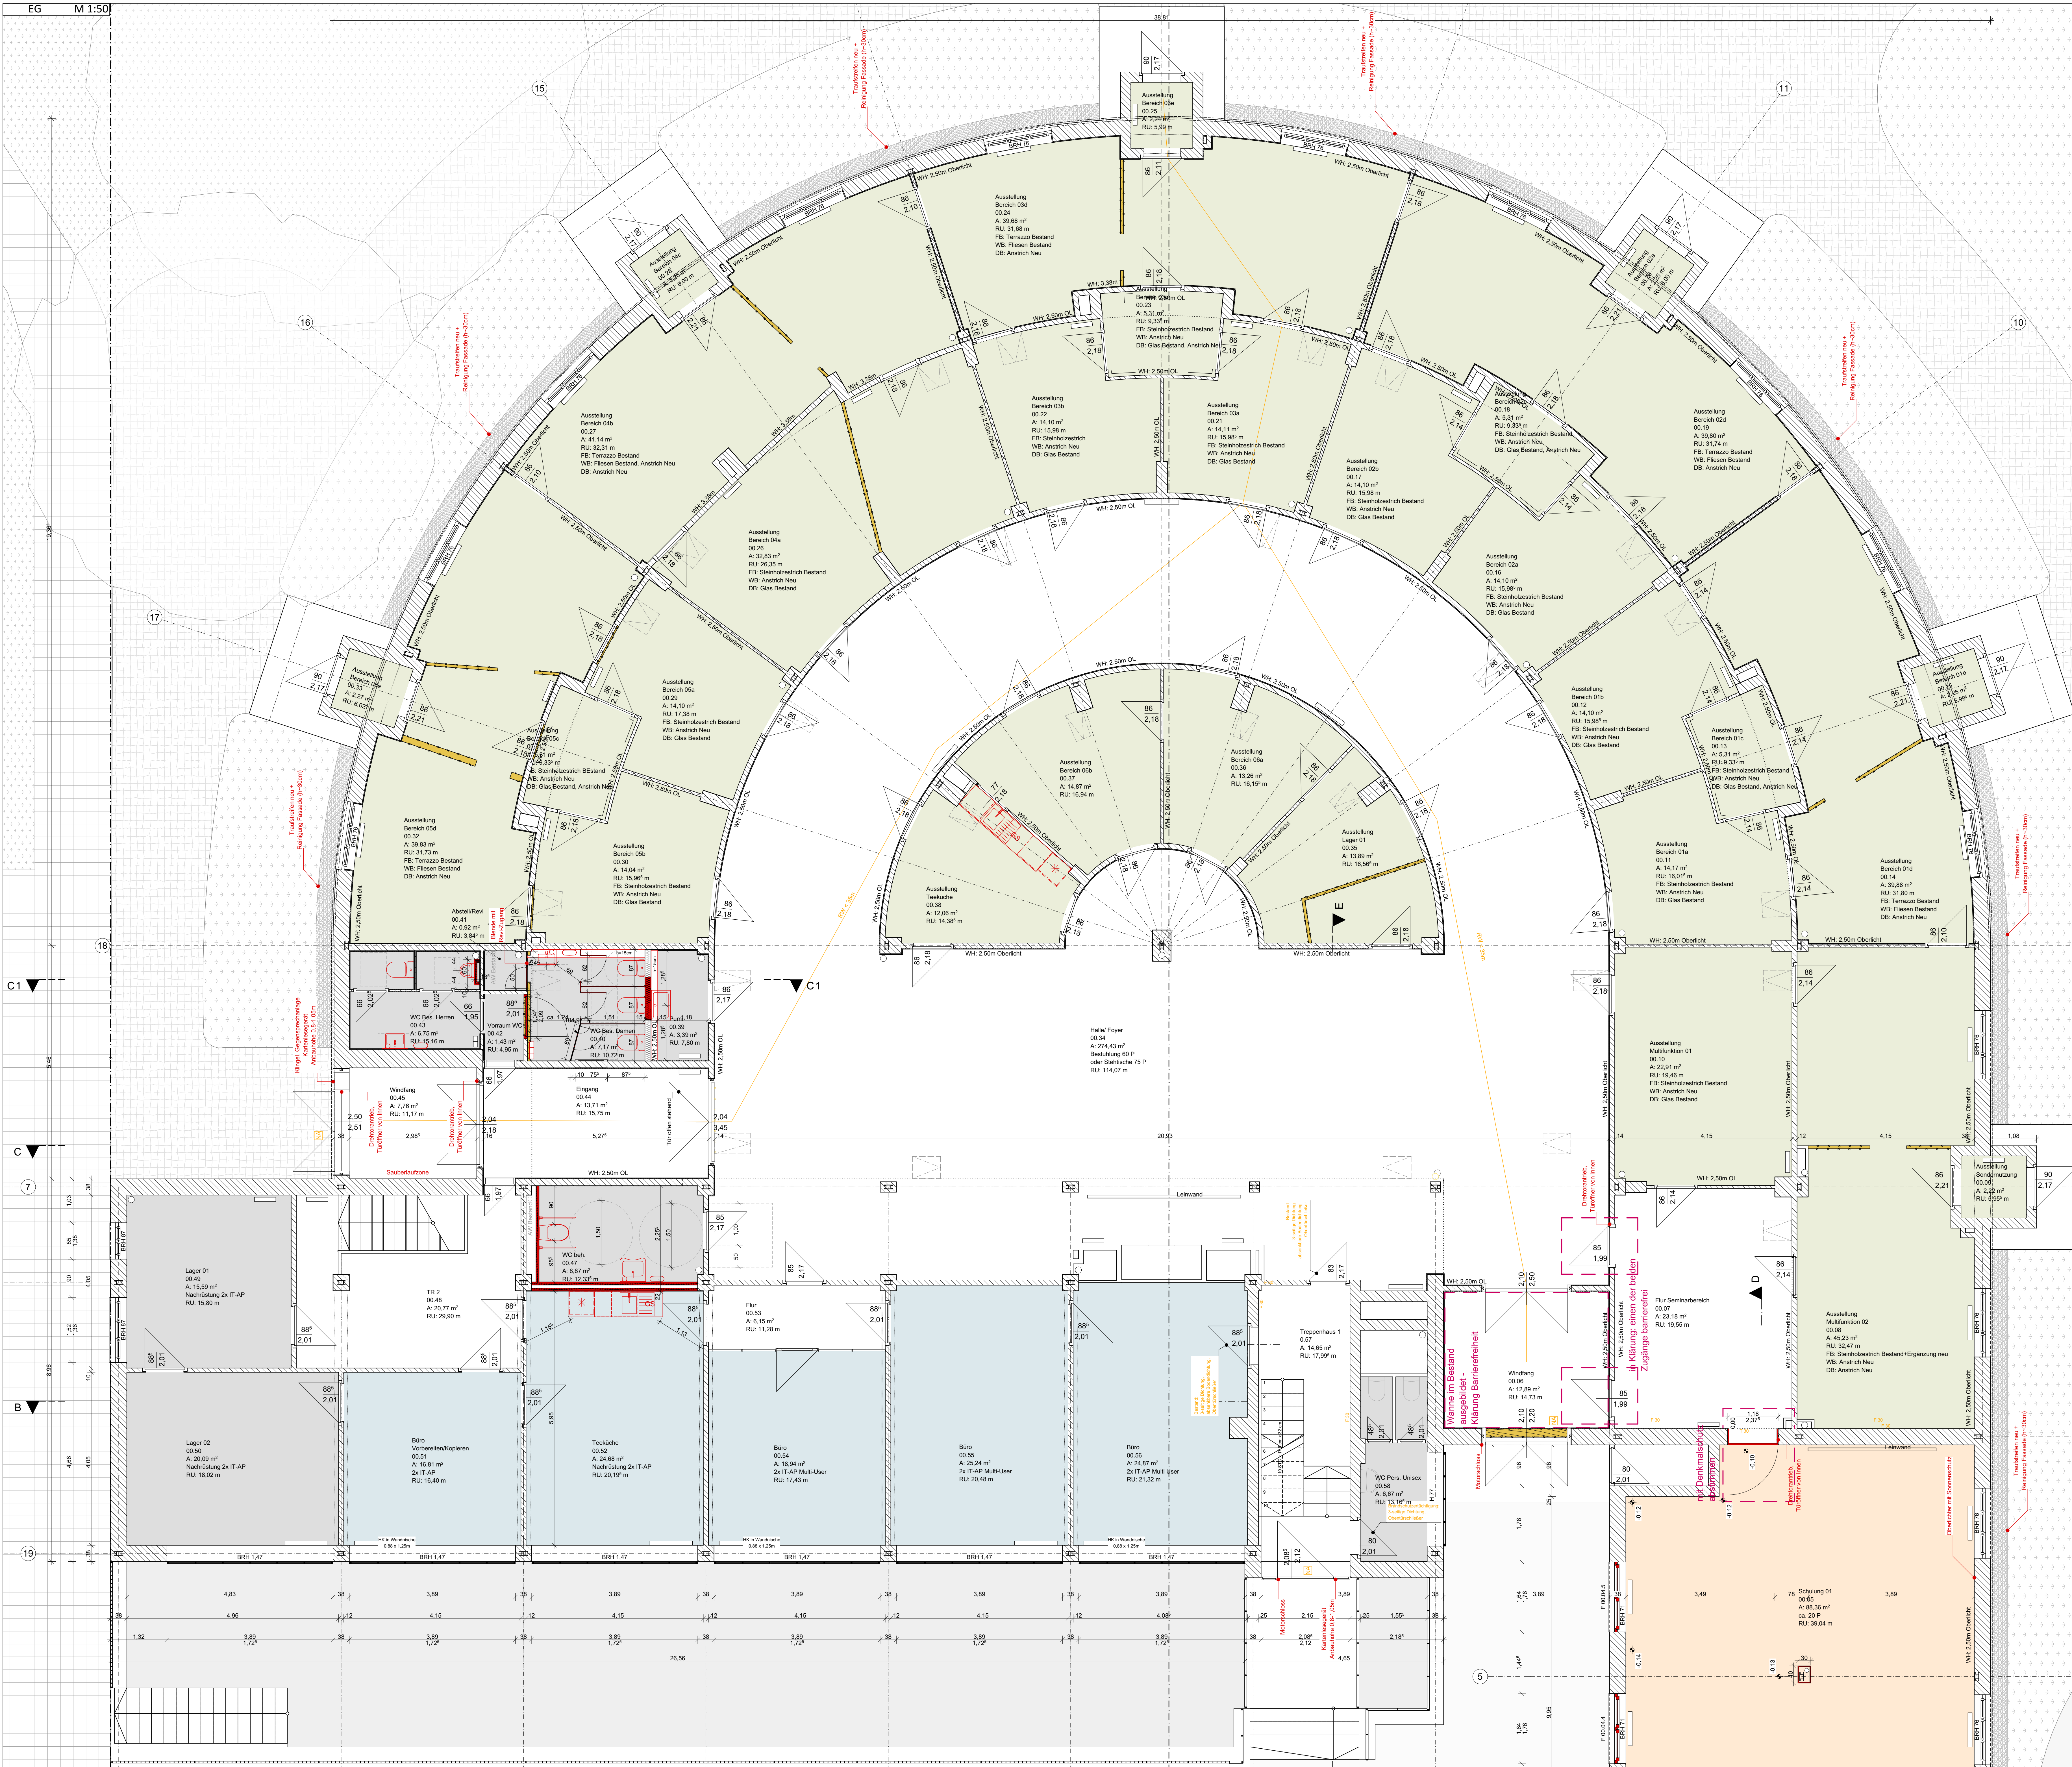

Stahlbeton (SB)

Hochlochziegel (HLZ)

Kalksandstein (KS)

Porenbeton (PB)

Dämmung

Trockenbau

Wanddurchbruch (WD)

Wandschutz (WS)

Deckendurchbruch (DD)

Kanten unter bzw. hinter der Schnittebene

Kanten über bzw. vor der Schnittebene

1m - 2m-Linie

UHD - Unterhangsloche

Uz/Uz - Unter / Überzug

RW - Regenwasserleitung

SW - Schutzwasserleitung

MW - Mischwasserleitung

TW - Trinkwasserleitung

GAS - Gasleitung

MW - Elektroinstallationsleitung

TEL - Telekommunikationsleitung

Raumnummer

Raumname - Nutzung

Fläche

Raumumfang

Raumhöhe

Bodenbelag

Fenster-ID

BRH

Rohbau-Brüstung

Rohbau-Höhe

Tür-ID

BRH

Rohbau-Brüstung

Rohbau-Höhe

FFB - Fertigfußboden

RFB - Rohfußboden

OK - Oberkante

UK - Unterkante

NH - Nassschicht

STG - Stiegegang

BRH - Brüstungshöhe

S - Schwelle

OL - Oberlicht

RR - Regenfallrohr

KS - Kontrollschacht

SH - Spülrinne

TRH - Treppenhause

HAK - Hausanschlussraum

HAE - Hausanschlussraum

WW - Warmwasserspeicher

RO - Reinigungsöffnung

CL - Oberlicht

Hinweise:

- Siehe auch Objektbeschreibung, Details, Statik, Bodengutachten, Fachingenieurpläne und Baugenehmigung!

- Alle Maße und Höhen sind vom Untermehrer vor Arbeitsbeginn vor Ort zu prüfen!

- Alle Höhen mit Metermaß abgleichen, bei Abweichungen Baustellung informieren!

- Höhenlage der Schächte und Leitungen vor Kanalverlegung abgleichen!

- Alle Maße sind Rohbaumaße, wenn nicht anders angegeben!

- Türanschläge siehe Türliste!

- Bei Anstrichen Gipsputzbauteile oder Trockenbauteile an Mauerwerk Putzstrichen berücksichtigen!

- Bei Abdrückungen Außenbereich abdrücken und Innenbereich mit Holzlack ausstreich!

Index	Datum	Mia	Bemerkung
A	24.11.2025	Akk	Entfall Vorraum WC barrierefrei
			Anpassungen Türen gem. Brandschutzkonzept
B	30.01.2026	SKA, ABA	Umplanung Sanitär
			Anpassung Brandschutzanforderungen gem. Fortschreibung BSK

Projekt: Historisches Arbeitsamt Dessau
August-Bebel-Platz 16 in 06842 Dessau-Roßlau

Bauherr: Bundesagentur für Arbeit (BA)
vertr.d. BA-Geb.-Bau und Immo-Management GmbH
Lina-Ammon-Straße 9 in 90471 Nürnberg

Betrifft: Ausführungsplanung Abbruch - Neubau

Grundriss EG

Project-Nr. 2318	Maßstab 1:50	Datum 30.01.2026	Plan-Nr. Plan03
Freigabe Bauherr:	Freigabe Architekt:		Index B