


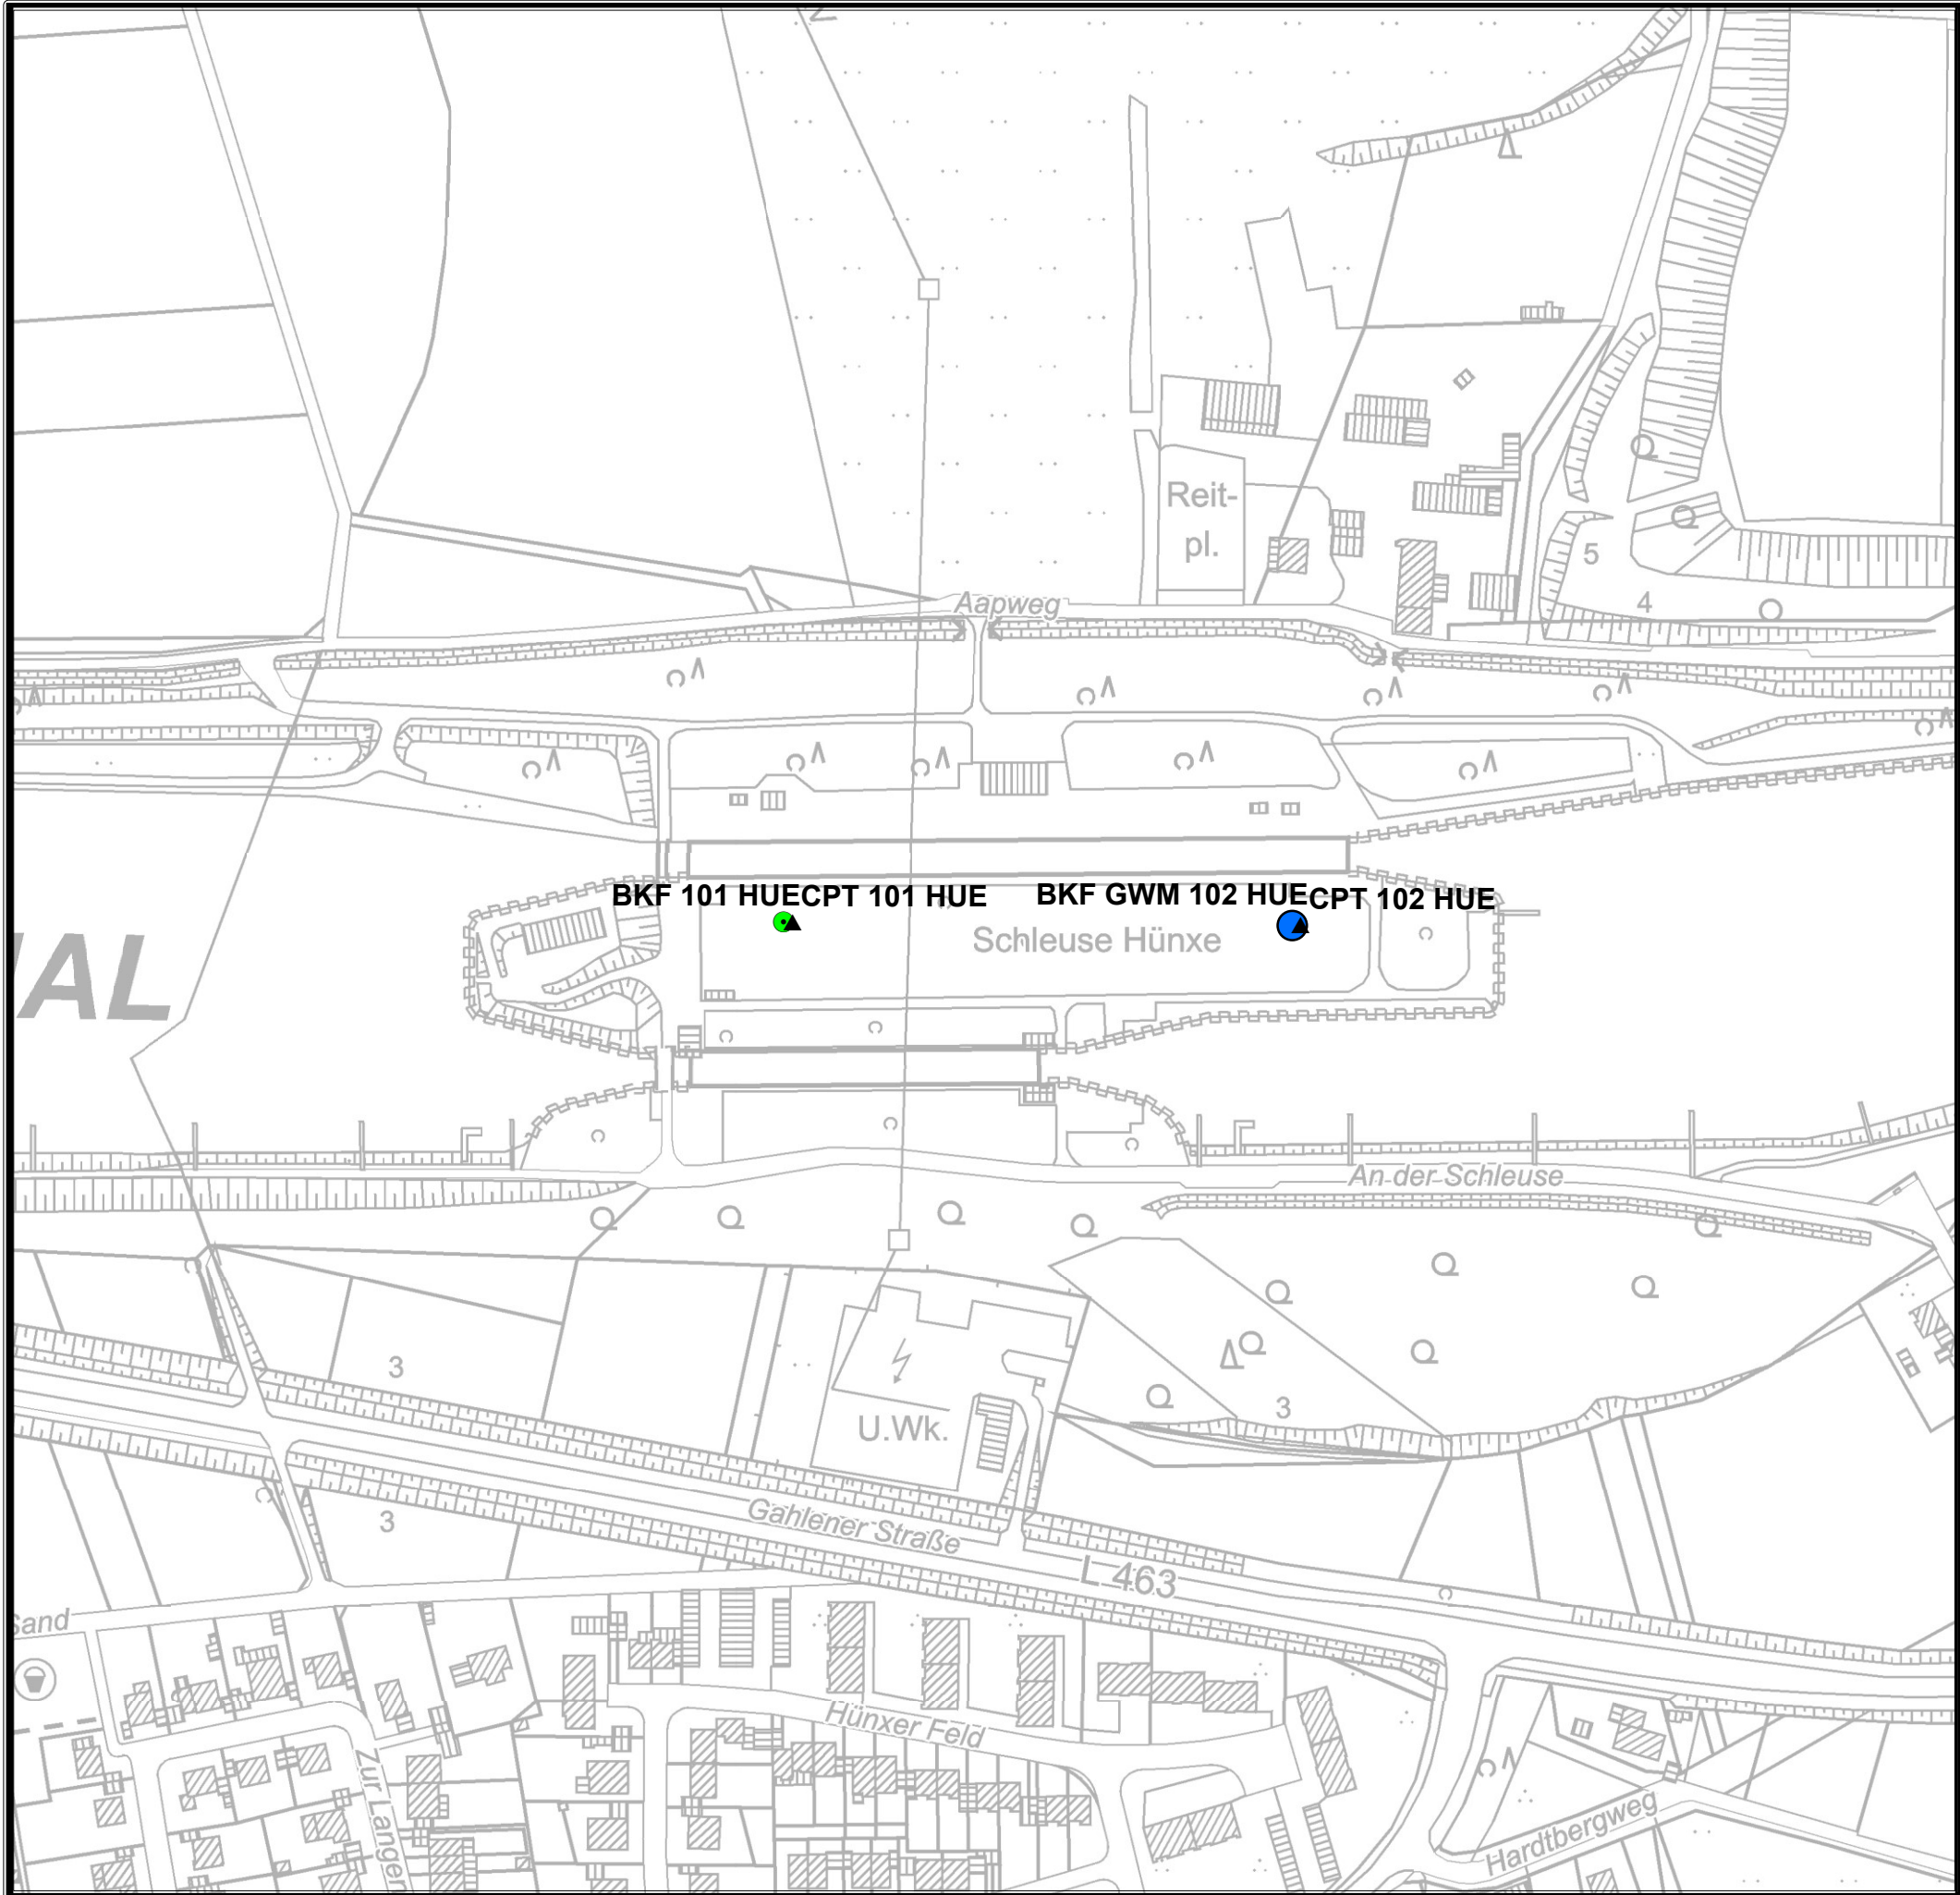

Legende

Ansatzpunkte_VorerkundungT1

Art

- BKF
- ▲ CPT
- GWM

Datenlizenz Deutschland – Zero
(<https://www.govdata.de/dl-de/zero-2-0>)



Schutzvermerk DIN ISO 16016 beachten
Geobasisdaten © Bundesamt für Kartographie und Geodäsie

Lageplan Bohransatzpunkte
Schleusenstandort Hünxe

Wesel-Datteln-Kanal

Maßstab 1:2.500



WNA Datteln
Sachbereich 3 - Streckenausbau

Speeckstraße 1
45711 Datteln



Vorerkundung Schleusenstandorte Teil 1

Datum: 19.01.2026