
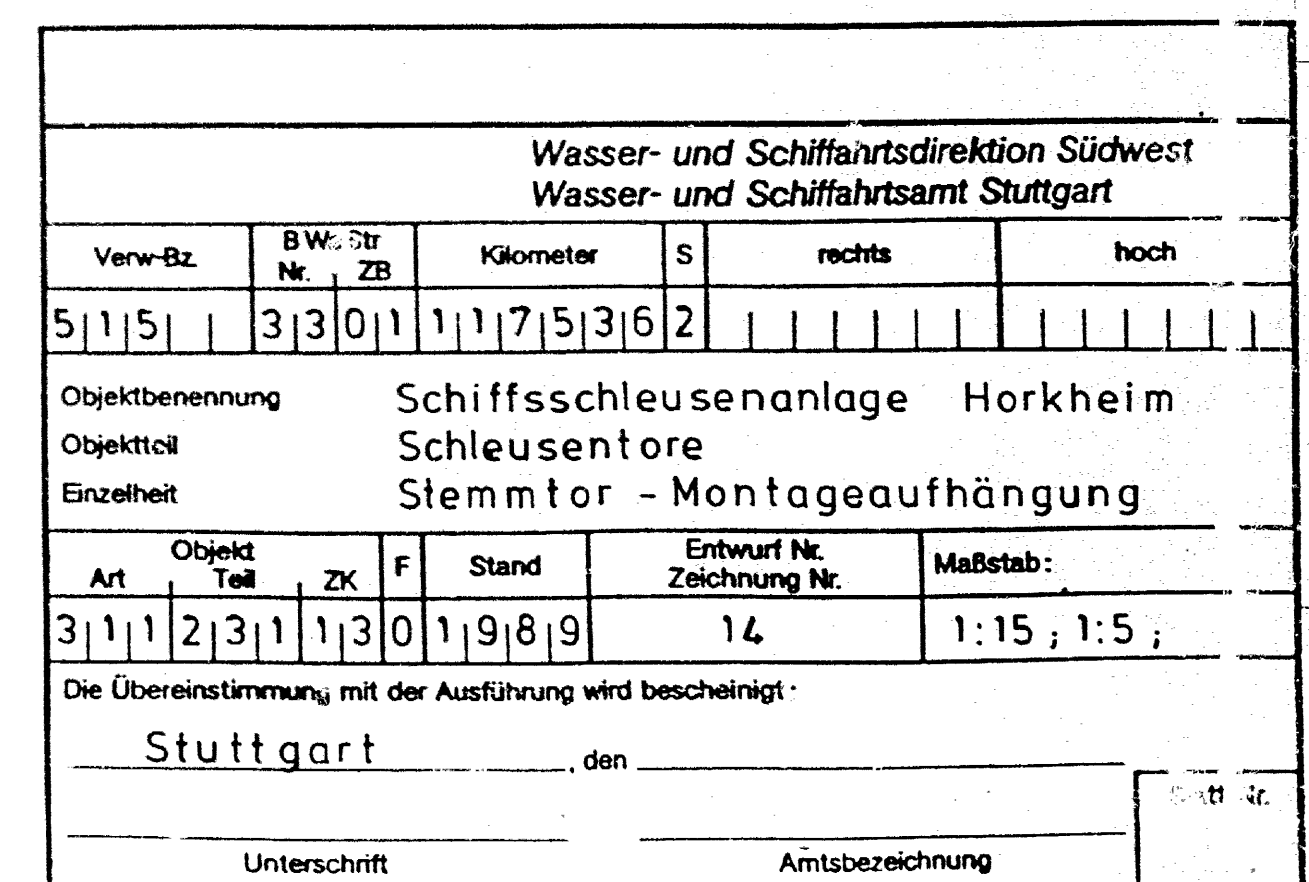


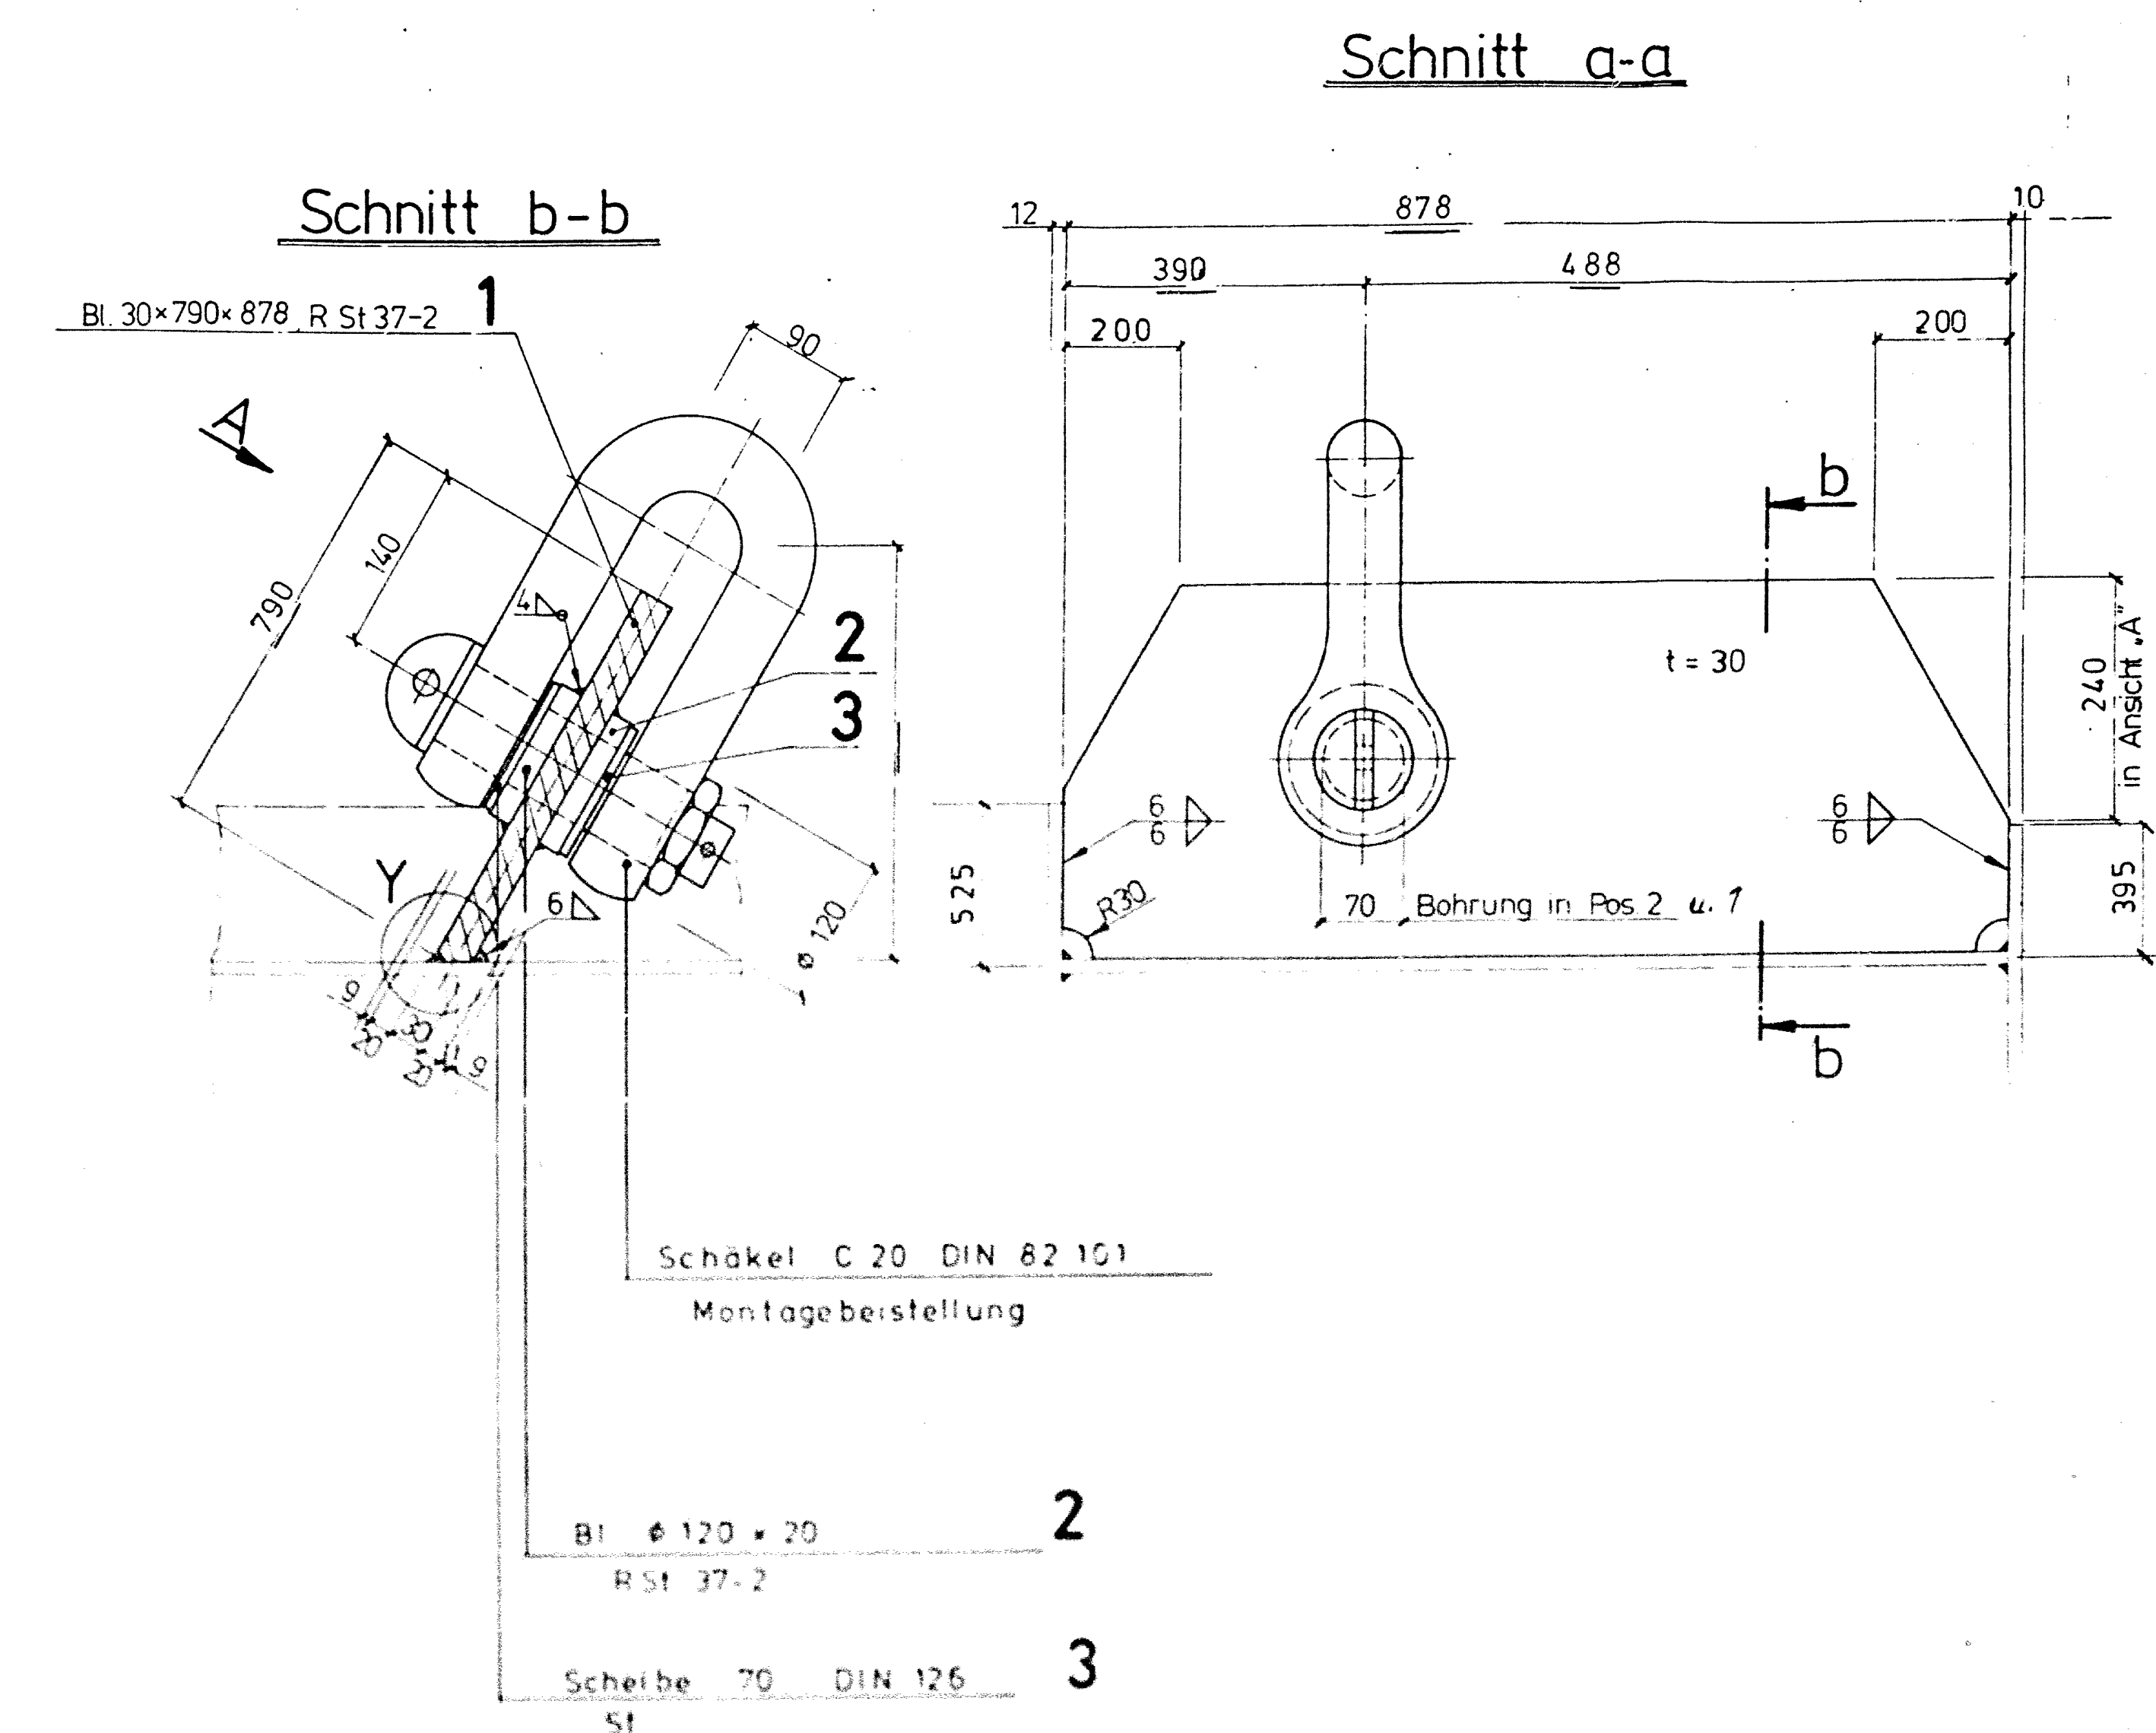

	DSD	DILLINGER STAHLBAU GMBH 663 SAARLOUIS HENRY-FORD-STRASSE	
1989	Datum	Name	Abschrift
gezeichnet	29.5.	Sartor	TW 3166350-00
ausgearb.			Zeichnungs-Nr. 14
überpr.			von Pos. bis Pos.
Mafstab:			
1 : 15			
1 : 5			

Schleuse Horkheim

Stemmtor - Montageaufhängung

Sämtliche Rechte für diese Zeichnung behalten wir uns vor