

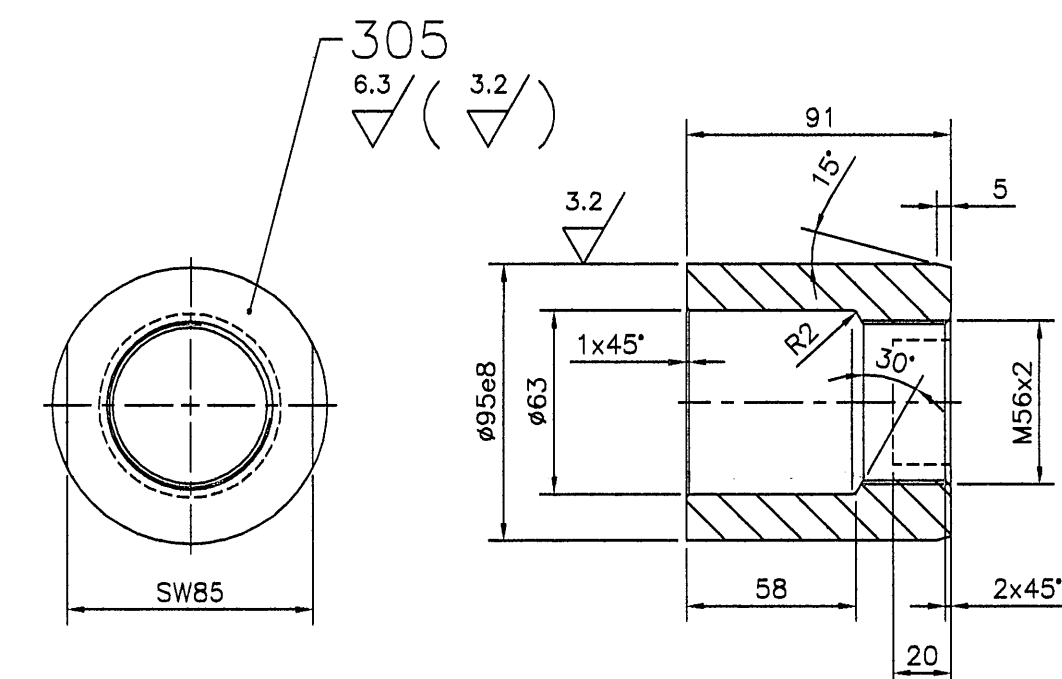
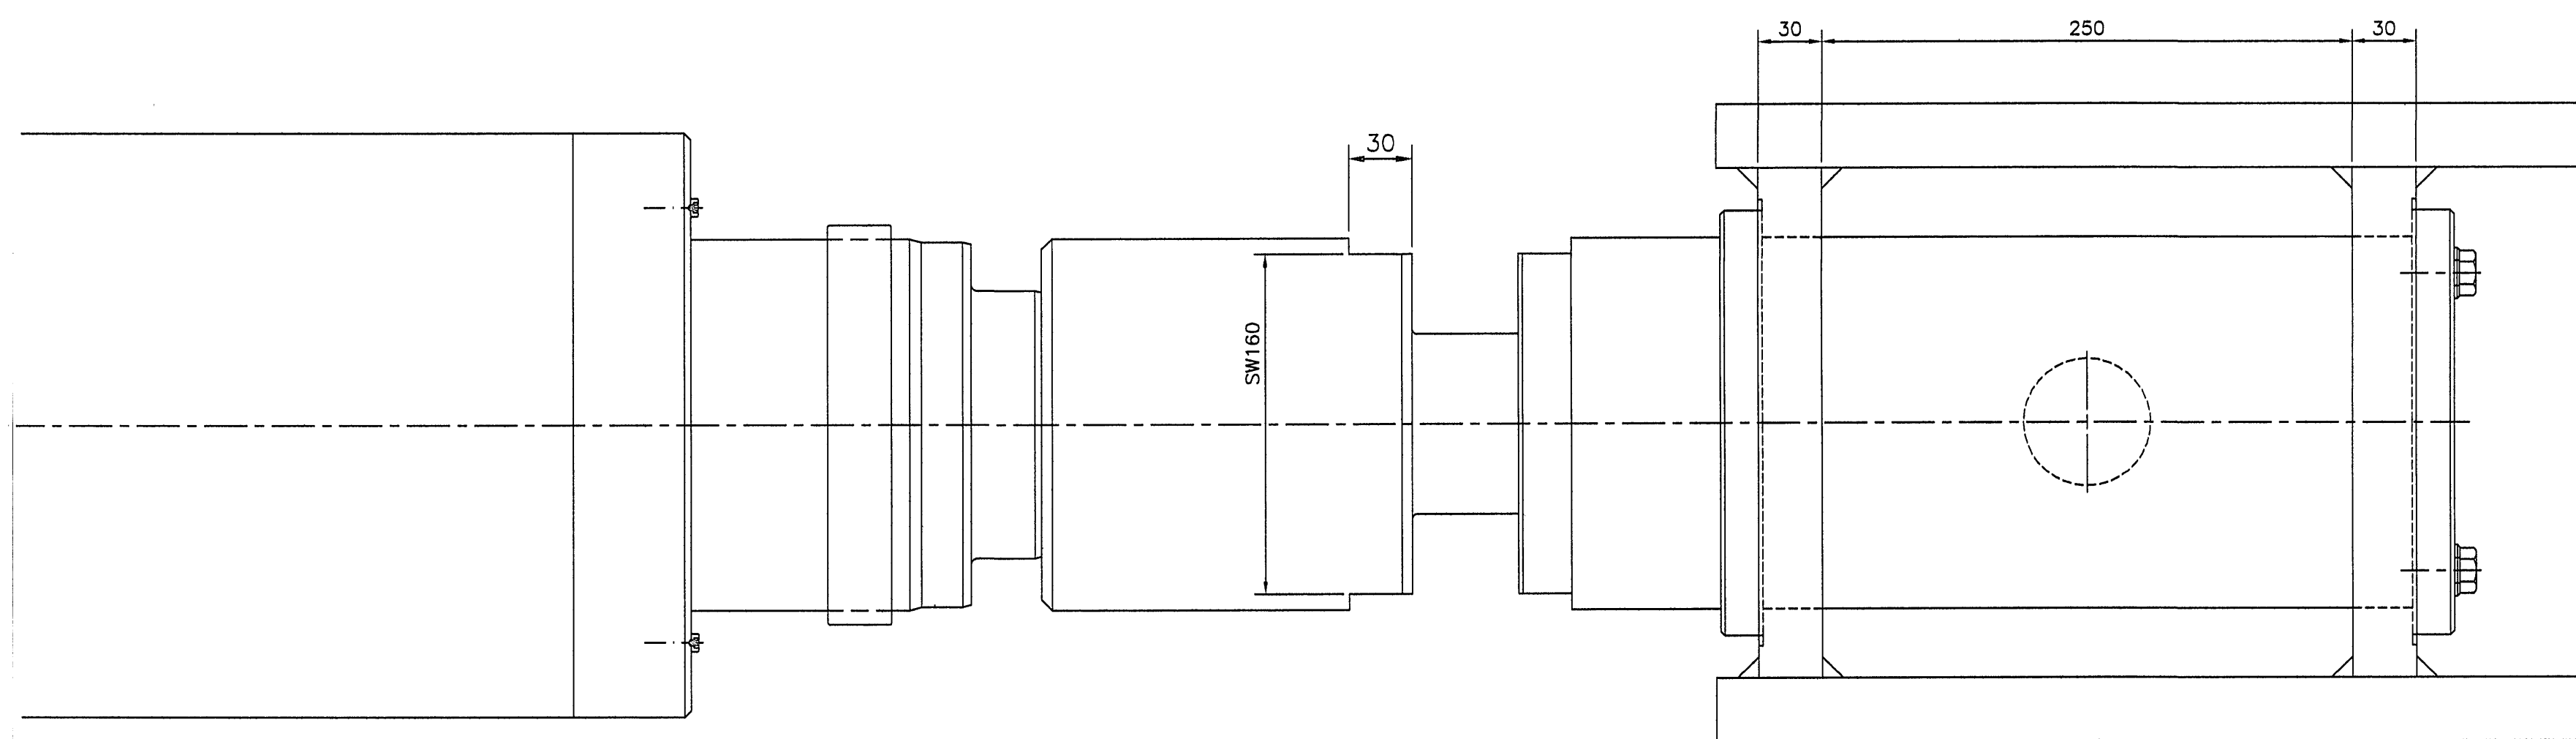
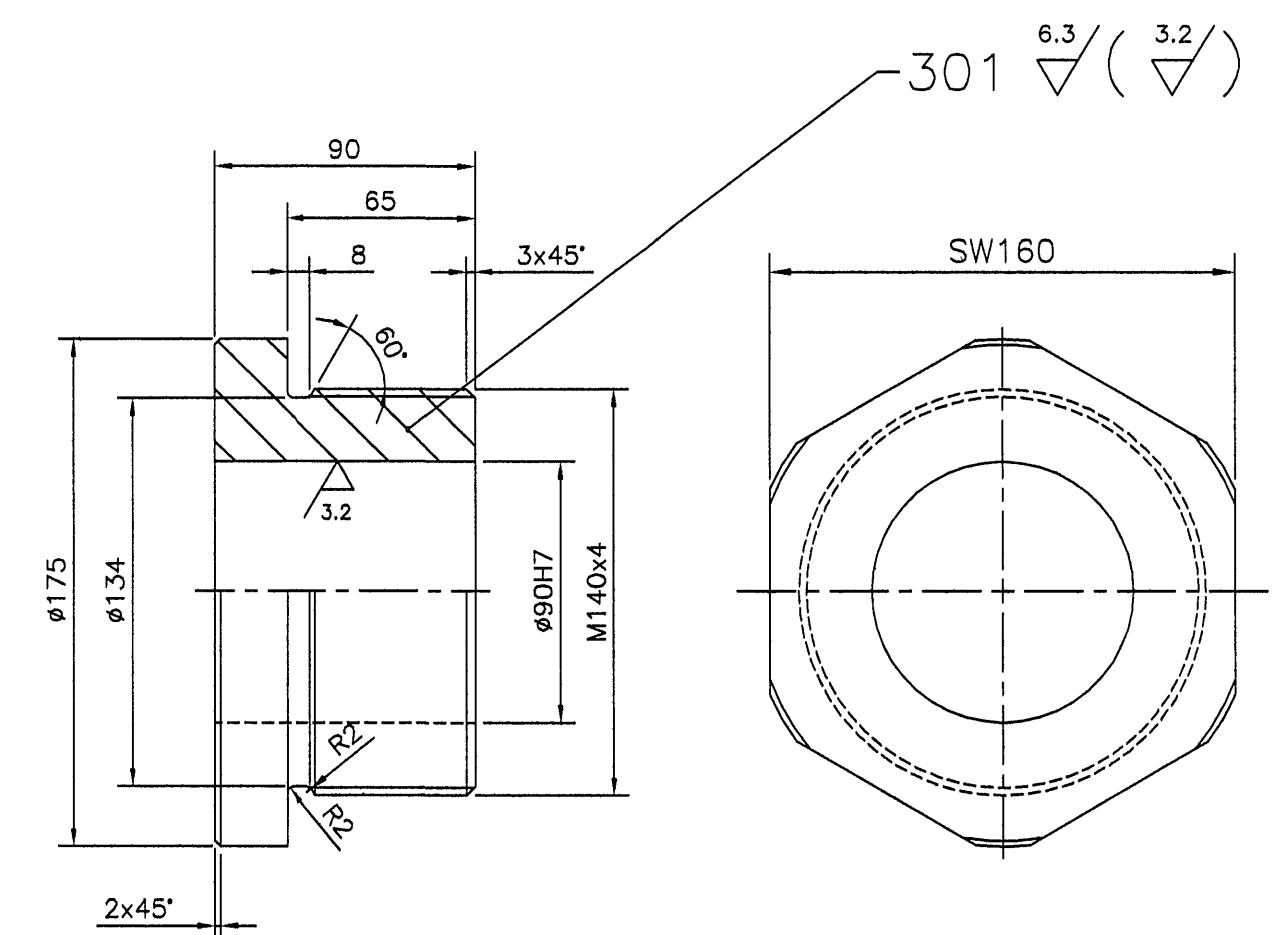




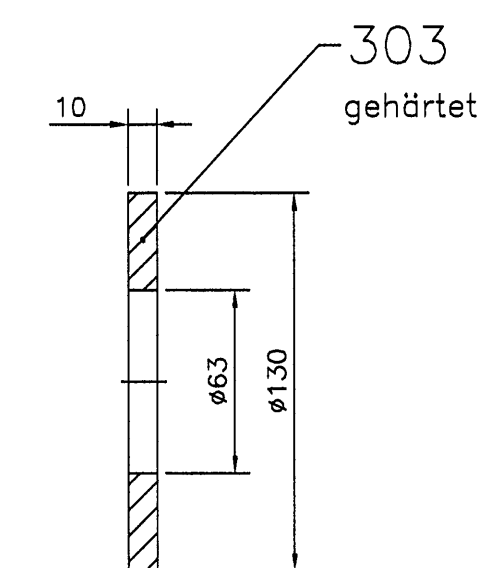


555

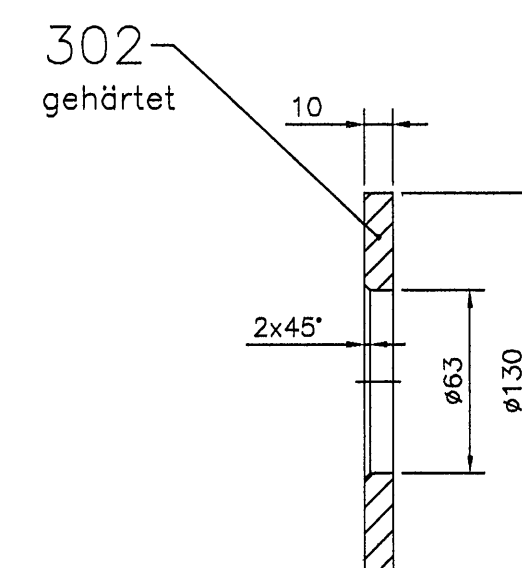

Alle Kanten gebrochen!

Zugehörige Zeichnungen:
Blatt 1 bis Blatt 4
Blatt 6 bis Blatt 9

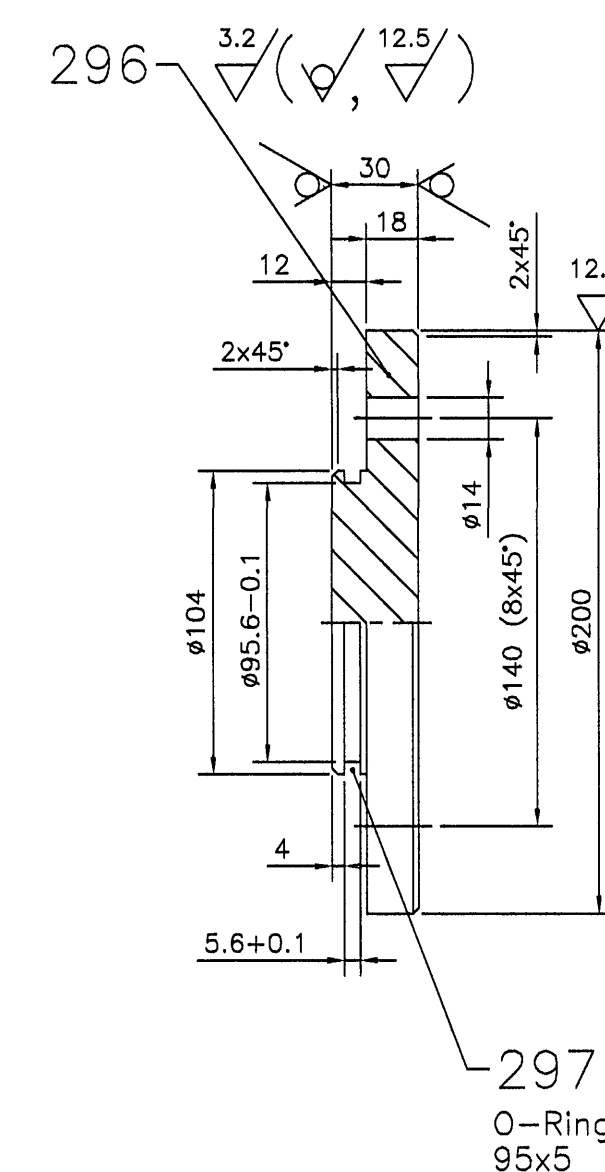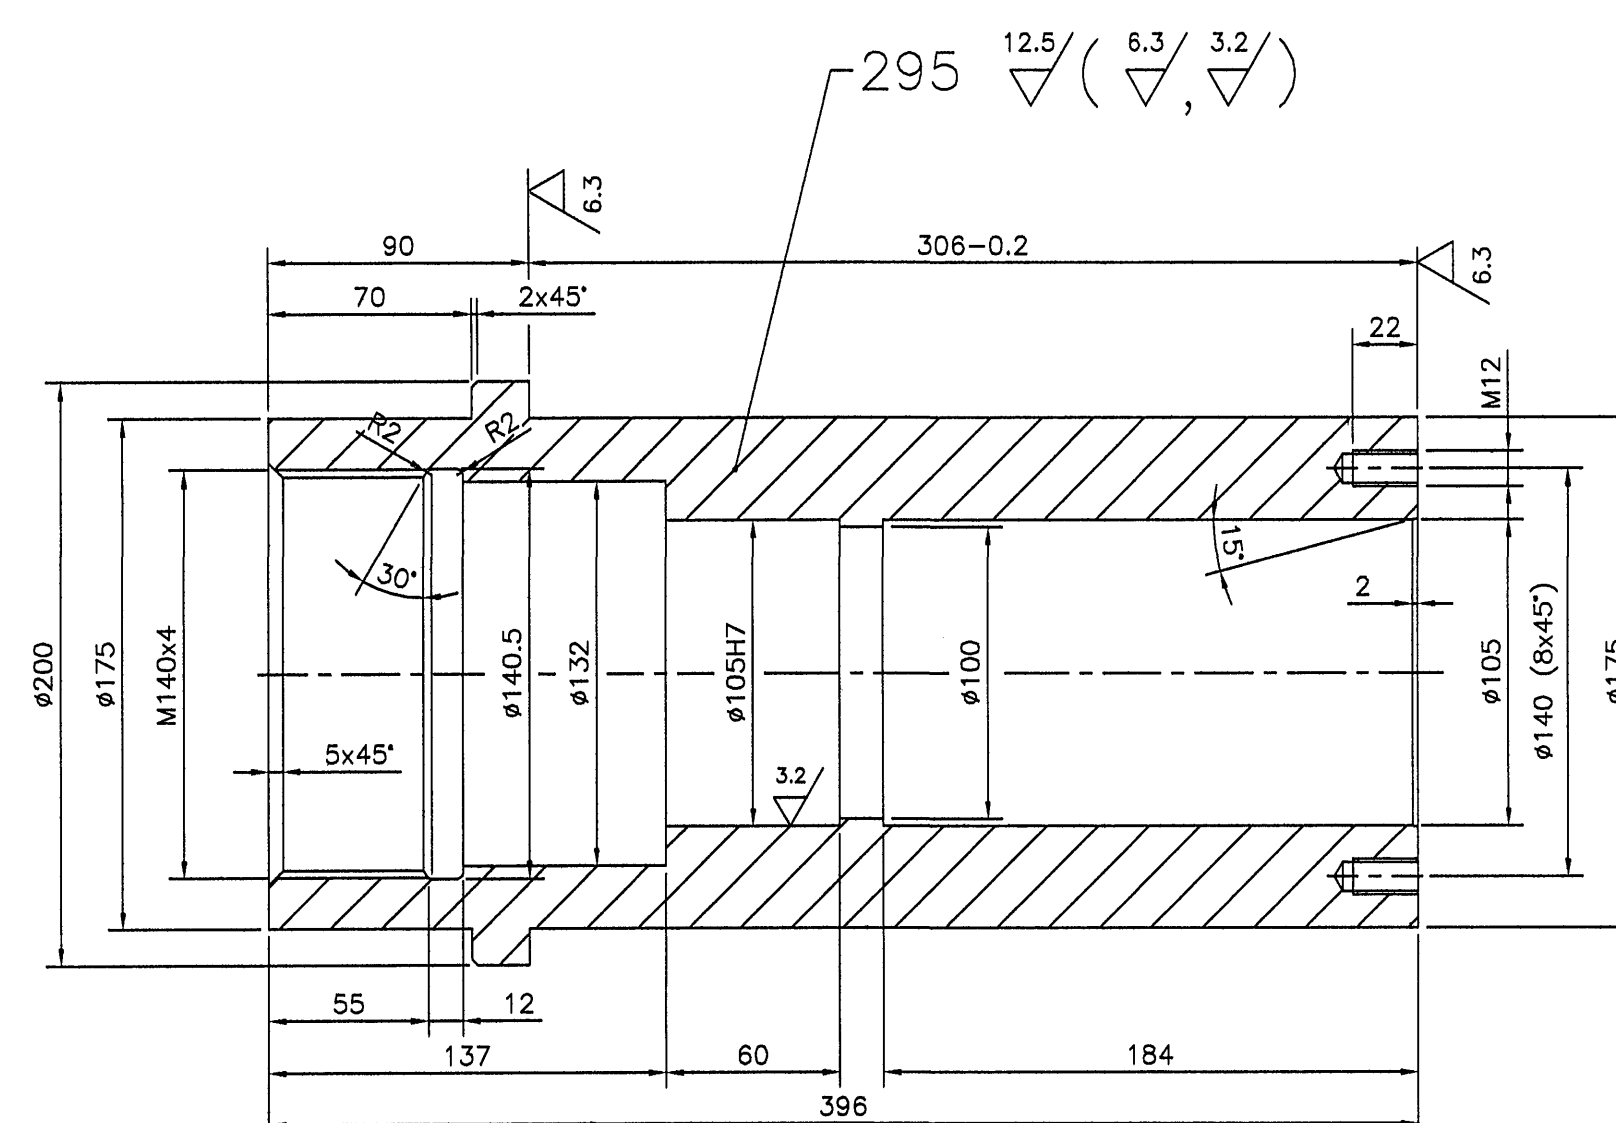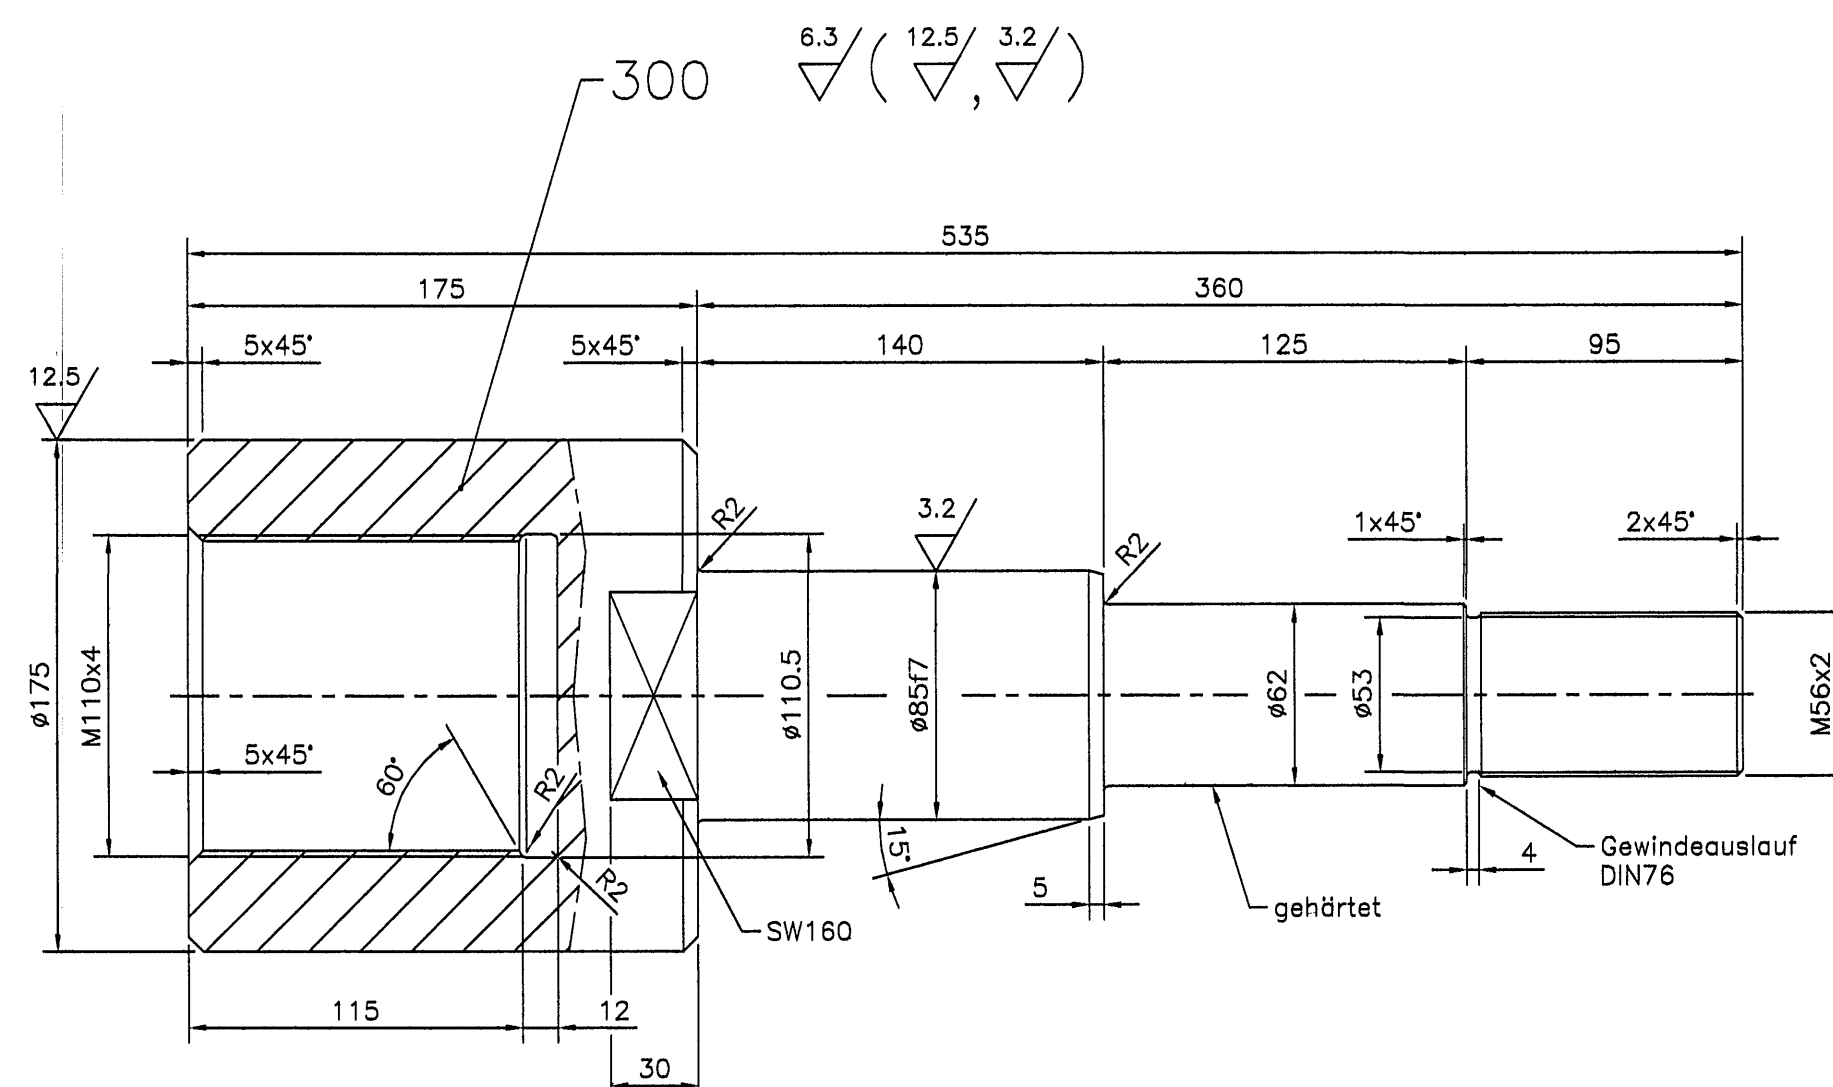

Zust.	Änderung				Änd.Mitt.		Datum	Name Gepr.	
			Bezrh.	10.05.					
			Gepr.	Nerger					
(Dosaqne)			Norm						
(Identnummer)			[Imp.]		[Err.f.]		[Err.f.]		
Wasser- und Schifffahrtsdirektion Südwert Wasser- und Schifffahrtsamt Stuttgart									
OrgEinh	AB		BWaStr	ZB		Kilometer	S	Koordinaten	
			Nr					rechts hoch	
5	1	5	A	1	3	3	0		
1	1	7	5	3	1	6	2		
Objektbenennung Schiffsschleusenanlage Horkheim									
Objektteil Antrieb des alten Schleusentores									
Einzelheit Zylinderanschluss Li. OT									
ObjektidentNr.				Objekt-Teil	ZK	OB	Entwurf Nr.	MASSSTAB.	
OArt							5-A	1:2,5	
3	1	1	6	9	2	0	0		
0	2	2	3	2	1	1			
						Zeichnung Nr.		Blatt Nr.	
DIE ÜBEREINSTIMMUNG MIT DER AUSFÜHRUNG WIRD BESTÄTIGT:						WSD Südwest 5-082608			
20.02.07				2-5					
Datum		Unterschrift, Funktionsbez.							