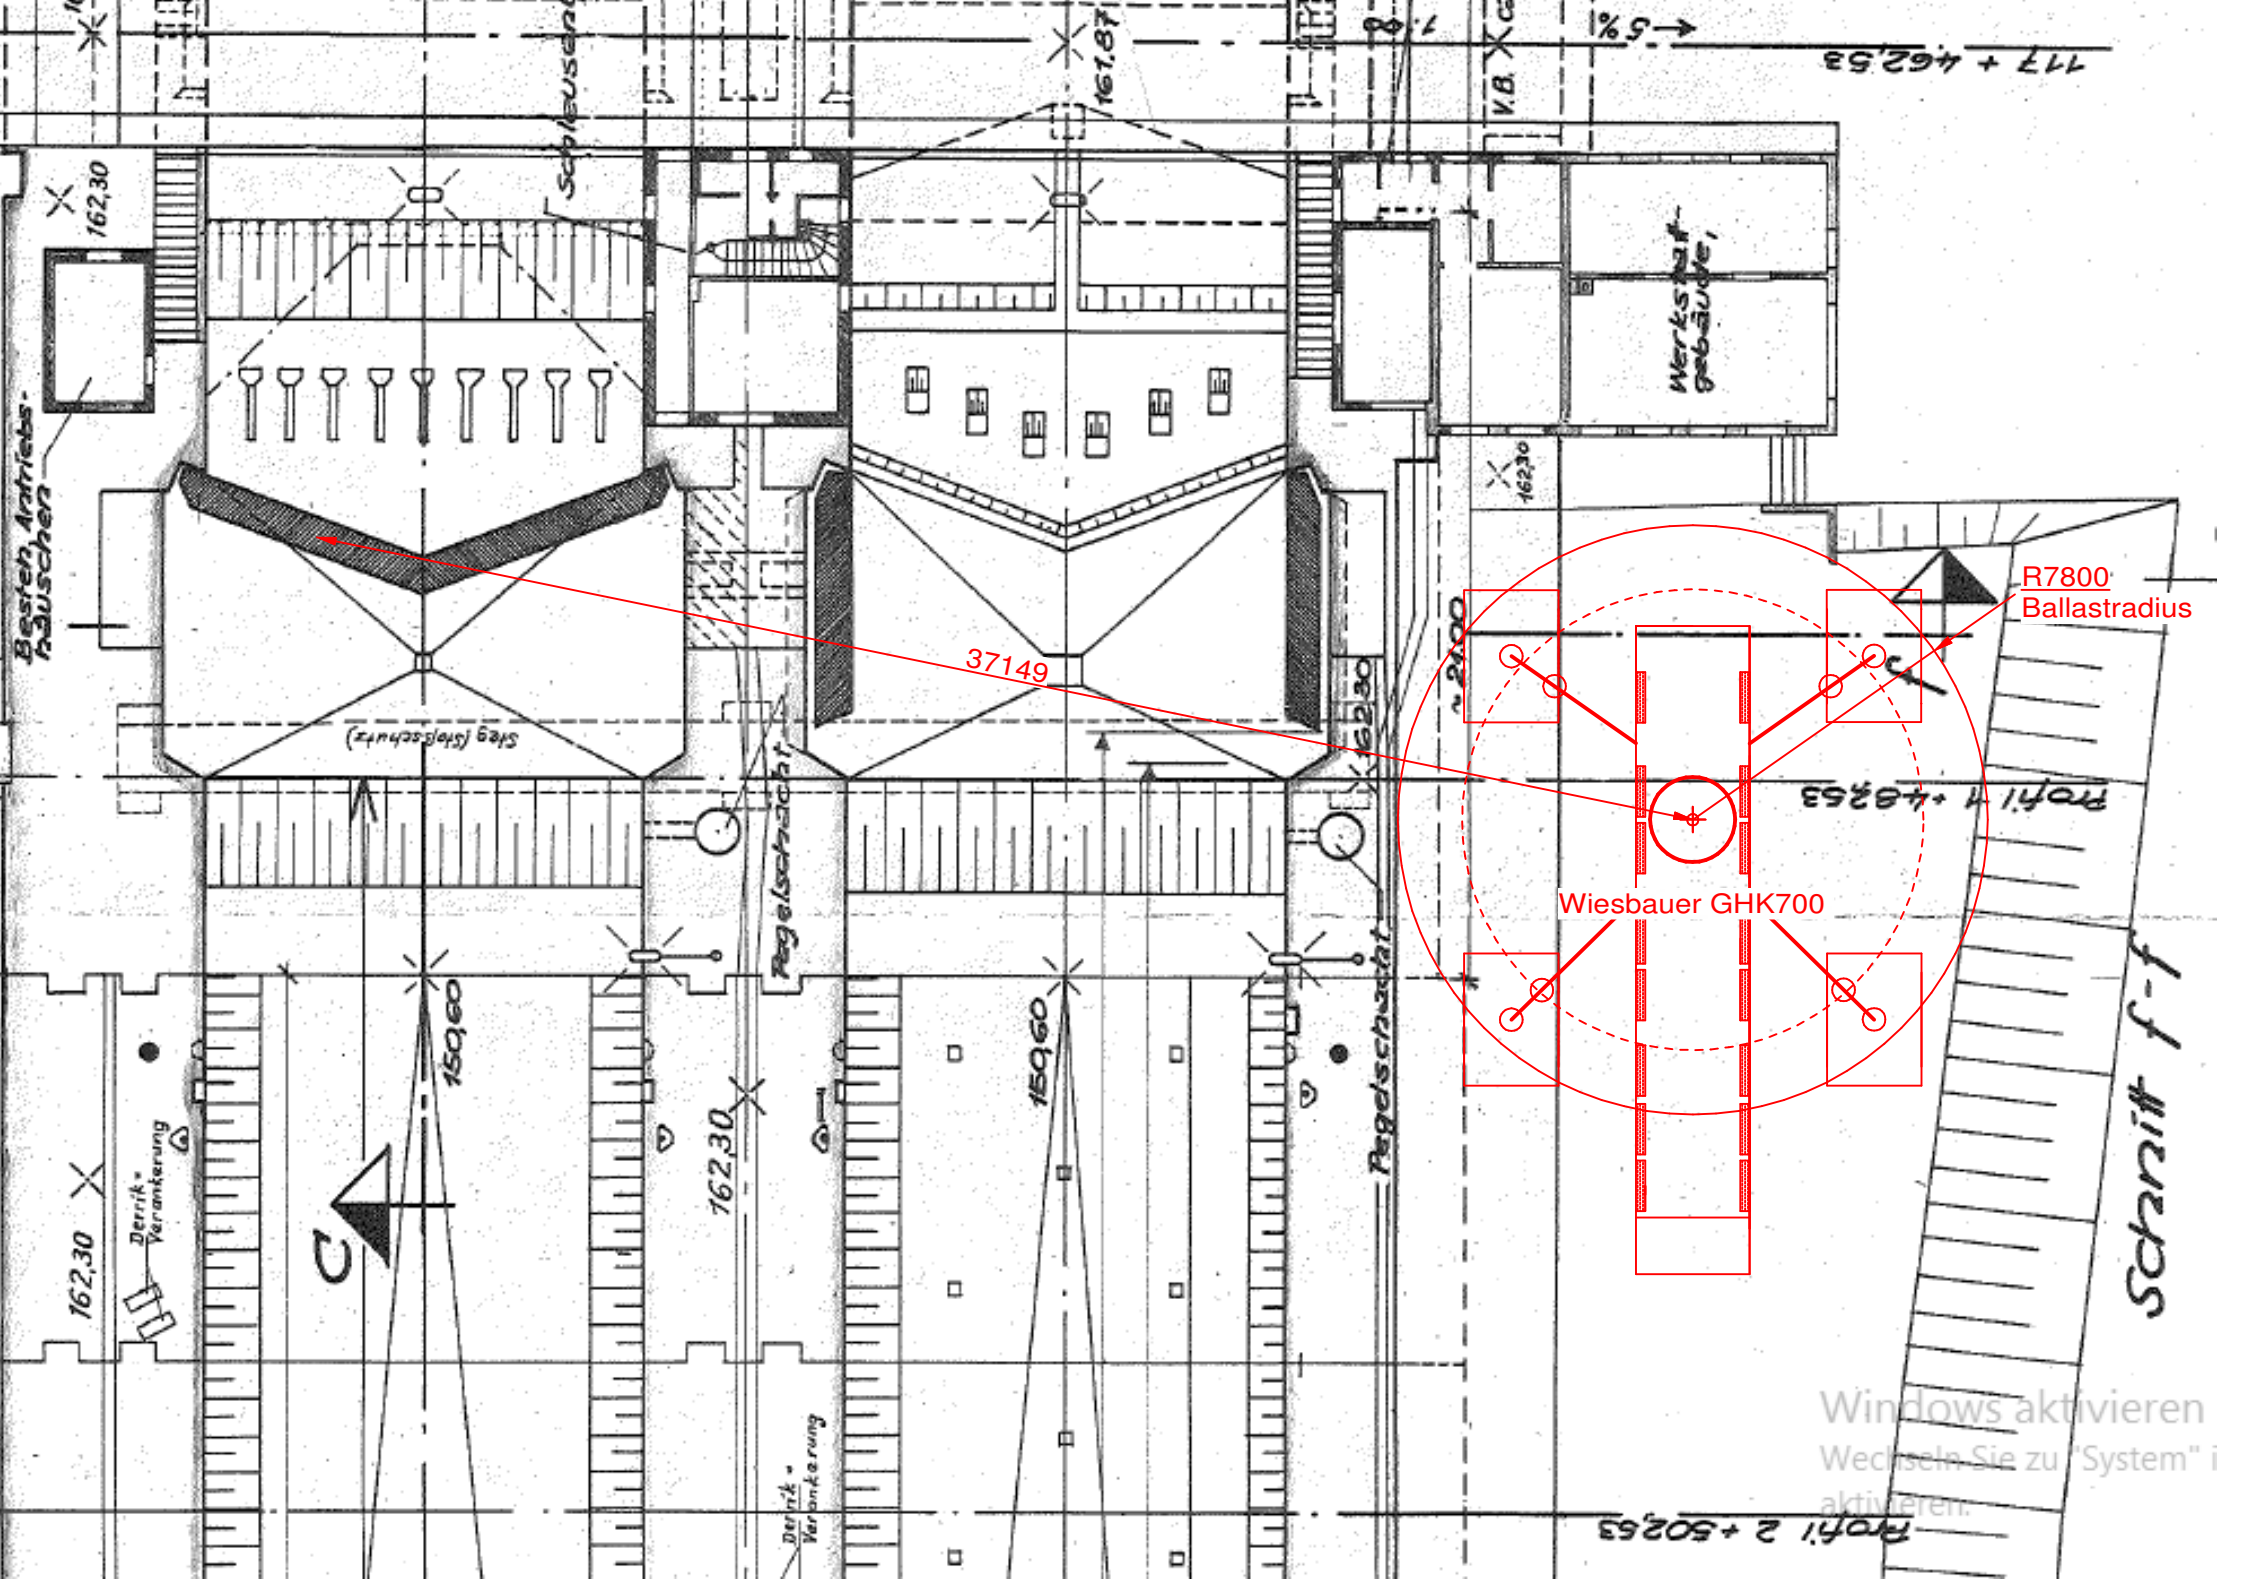

Windows aktivieren
Wechseln Sie zu "System" i
aktivieren.